


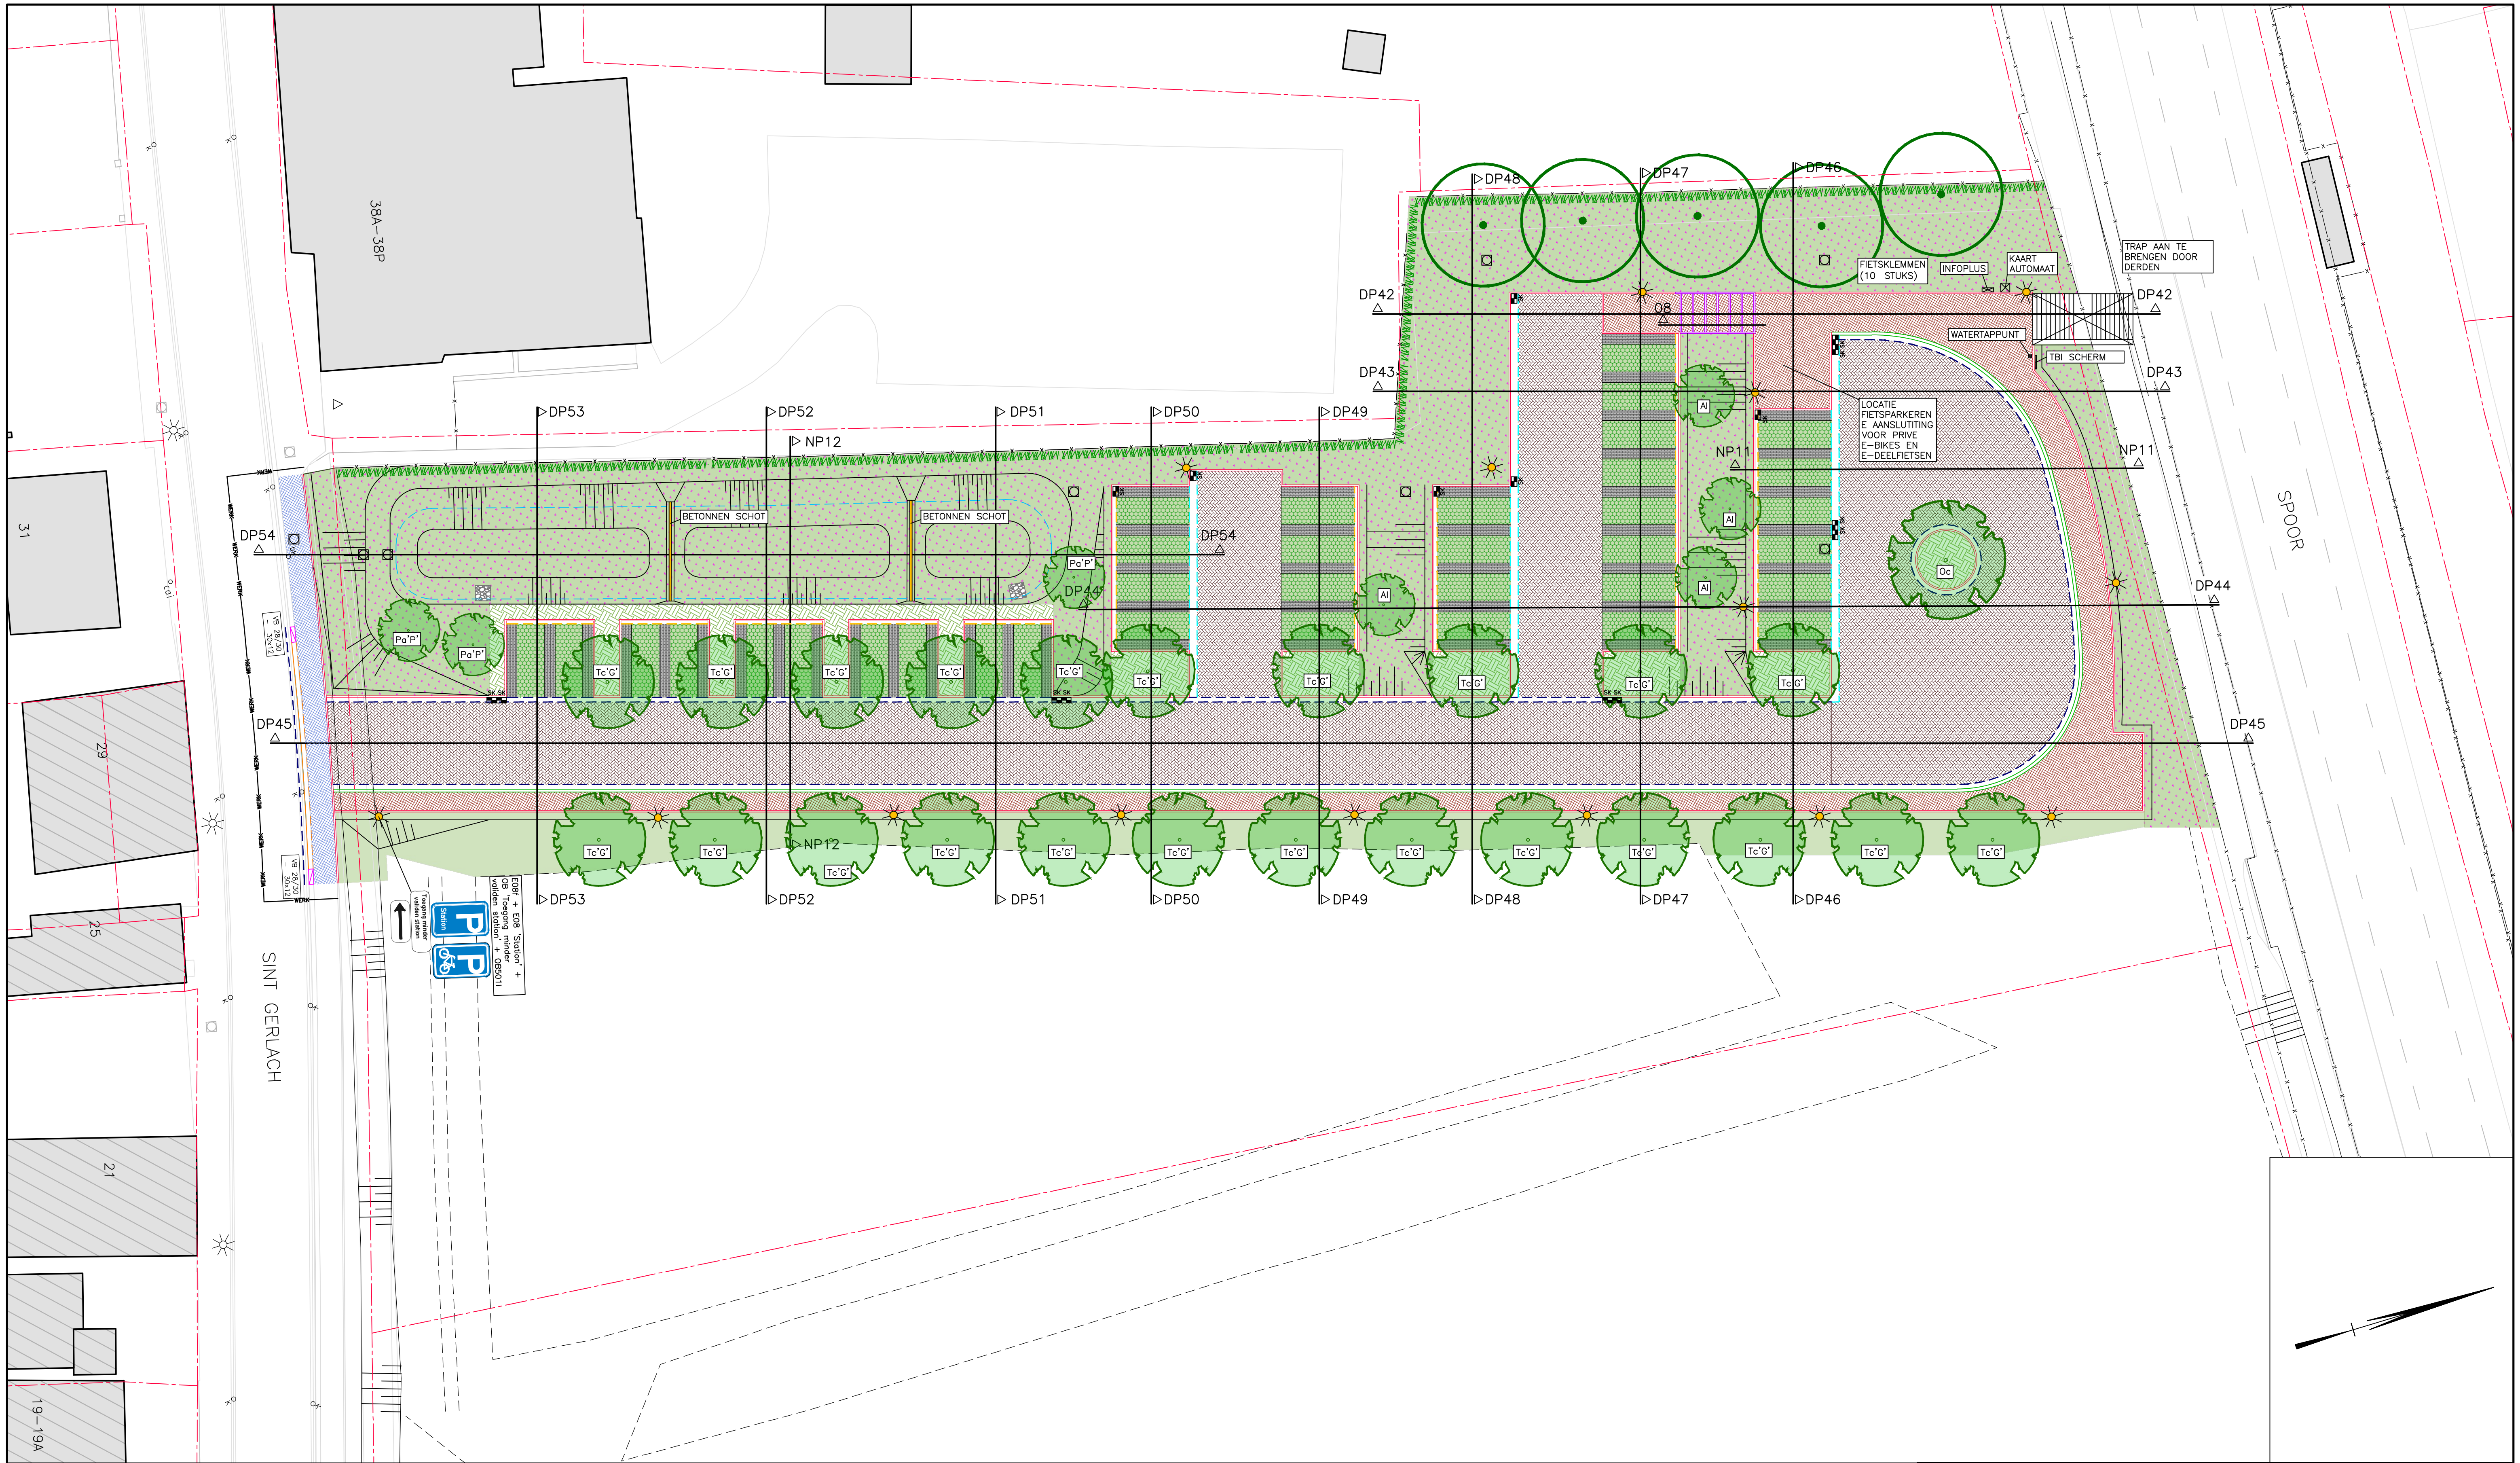

BESTAANDE BEBOUWING

BESTAANDE INRIT

KADASTRALE GRENS

WERKGRENS

AAN TE BRENGEN INRITBAND 300x120 mm
KLEUR ANTRACIET IN BETONFUNDERING

AAN TE BRENGEN OPSLUITBAND 200x200 mm
KLEUR ANTRACIET IN BETONFUNDERING

AAN TE BRENGEN VERLOOPBANDEN
KLEUR ANTRACIET IN BETONFUNDERING

AAN TE BRENGEN OPSLUITBAND 100x200 mm
KLEUR ANTRACIET IN BETONFUNDERING

AAN TE BRENGEN OPSLUITBAND 100x300 mm
KLEUR ANTRACIET IN BETONFUNDERING

AAN TE BRENGEN KANTLAAG 2 STREKKEN SBS KF
KLEUR ZWART (TYPE NERO) IN BETONFUNDERING

AAN TE BRENGEN KANTLAAG 3 STREKKEN SBS KF
KLEUR ZWART (TYPE NERO) IN BETONFUNDERING

AAN TE BRENGEN MOLGOOT 5 STREKKEN
SBS KF KLEUR ZWART (TYPE NERO)
IN BETONFUNDERING

AAN TE BRENGEN STRAATBAKSTENEN DF
KLEUR BRUIN (TYPE OLIVA)
IN HALFSTEENSVERBAND (KORTVERBAND)

AAN TE BRENGEN STRAATBAKSTENEN KF
KLEUR PAARS (TYPE OMBER)
IN KEPERVERBAND

AAN TE BRENGEN STRAATBAKSTENEN DF
(HERGEBRUIK)

AAN TE BRENGEN STRAATBAKSTENEN DF
KLEUR ZWART (TYPE NERO) IN HALFSTEENSVERBAND

AAN TE BRENGEN GRASBETONTEGELS
600x400x120 mm

AAN TE BRENGEN BESTORTING VAN
STORTSTENEN 100-200 mm

AAN TE BRENGEN LICHTMASTEN
(DOOR DERDEN)

AAN TE BRENGEN PUTRAND MET PUTDEKSEL

IN TE ZAAIEN GAZON/BERM

IN TE ZAAIEN BLOEMRIJK MENGSEL

AAN TE PLANTEN HAAGPLANTSOEN

AAN TE PLANTEN BLOKHAAG

BESTAANDE TE HANDHAVEN BOOM

AAN TE PLANTEN BOOM

WIJZIGINGEN NOTA VAN INLICHTINGEN:
- BETONNEN SCHOTTEN IN BUFFER INGETEKEND
- LEGENDA AANGEVULD

DEFINITIEF

Project : HERIN. VOORM. PROV. WEG HOUTHEM

Opdrachtgever : GEMEENTE VALKENBURG AAN DE GEUL

Onderdeel : SITUATIE VERHARDING – FASE 3

22.062

B.30

Getekend : WF / MH

Schaal : 1:200

Formaat : A1

Datum : 14-04-2025

Gewijzigd : 09-05-2025

CAD-bestand : G:\2022\22.062 - Herin. Prov. weg Houthem en OV-overstapput\02. Bestektekeningen\03. NW\22.062 - B.dwg

Bezoekadres
Parkweg 14
6121 HV Born

Postadres
Postbus 44
6120 AA Born

Tel : +31 (0)46 458 22 22

E-mail : info@plangroep-heggen.nl

Web : www.plangroep-heggen.nl