


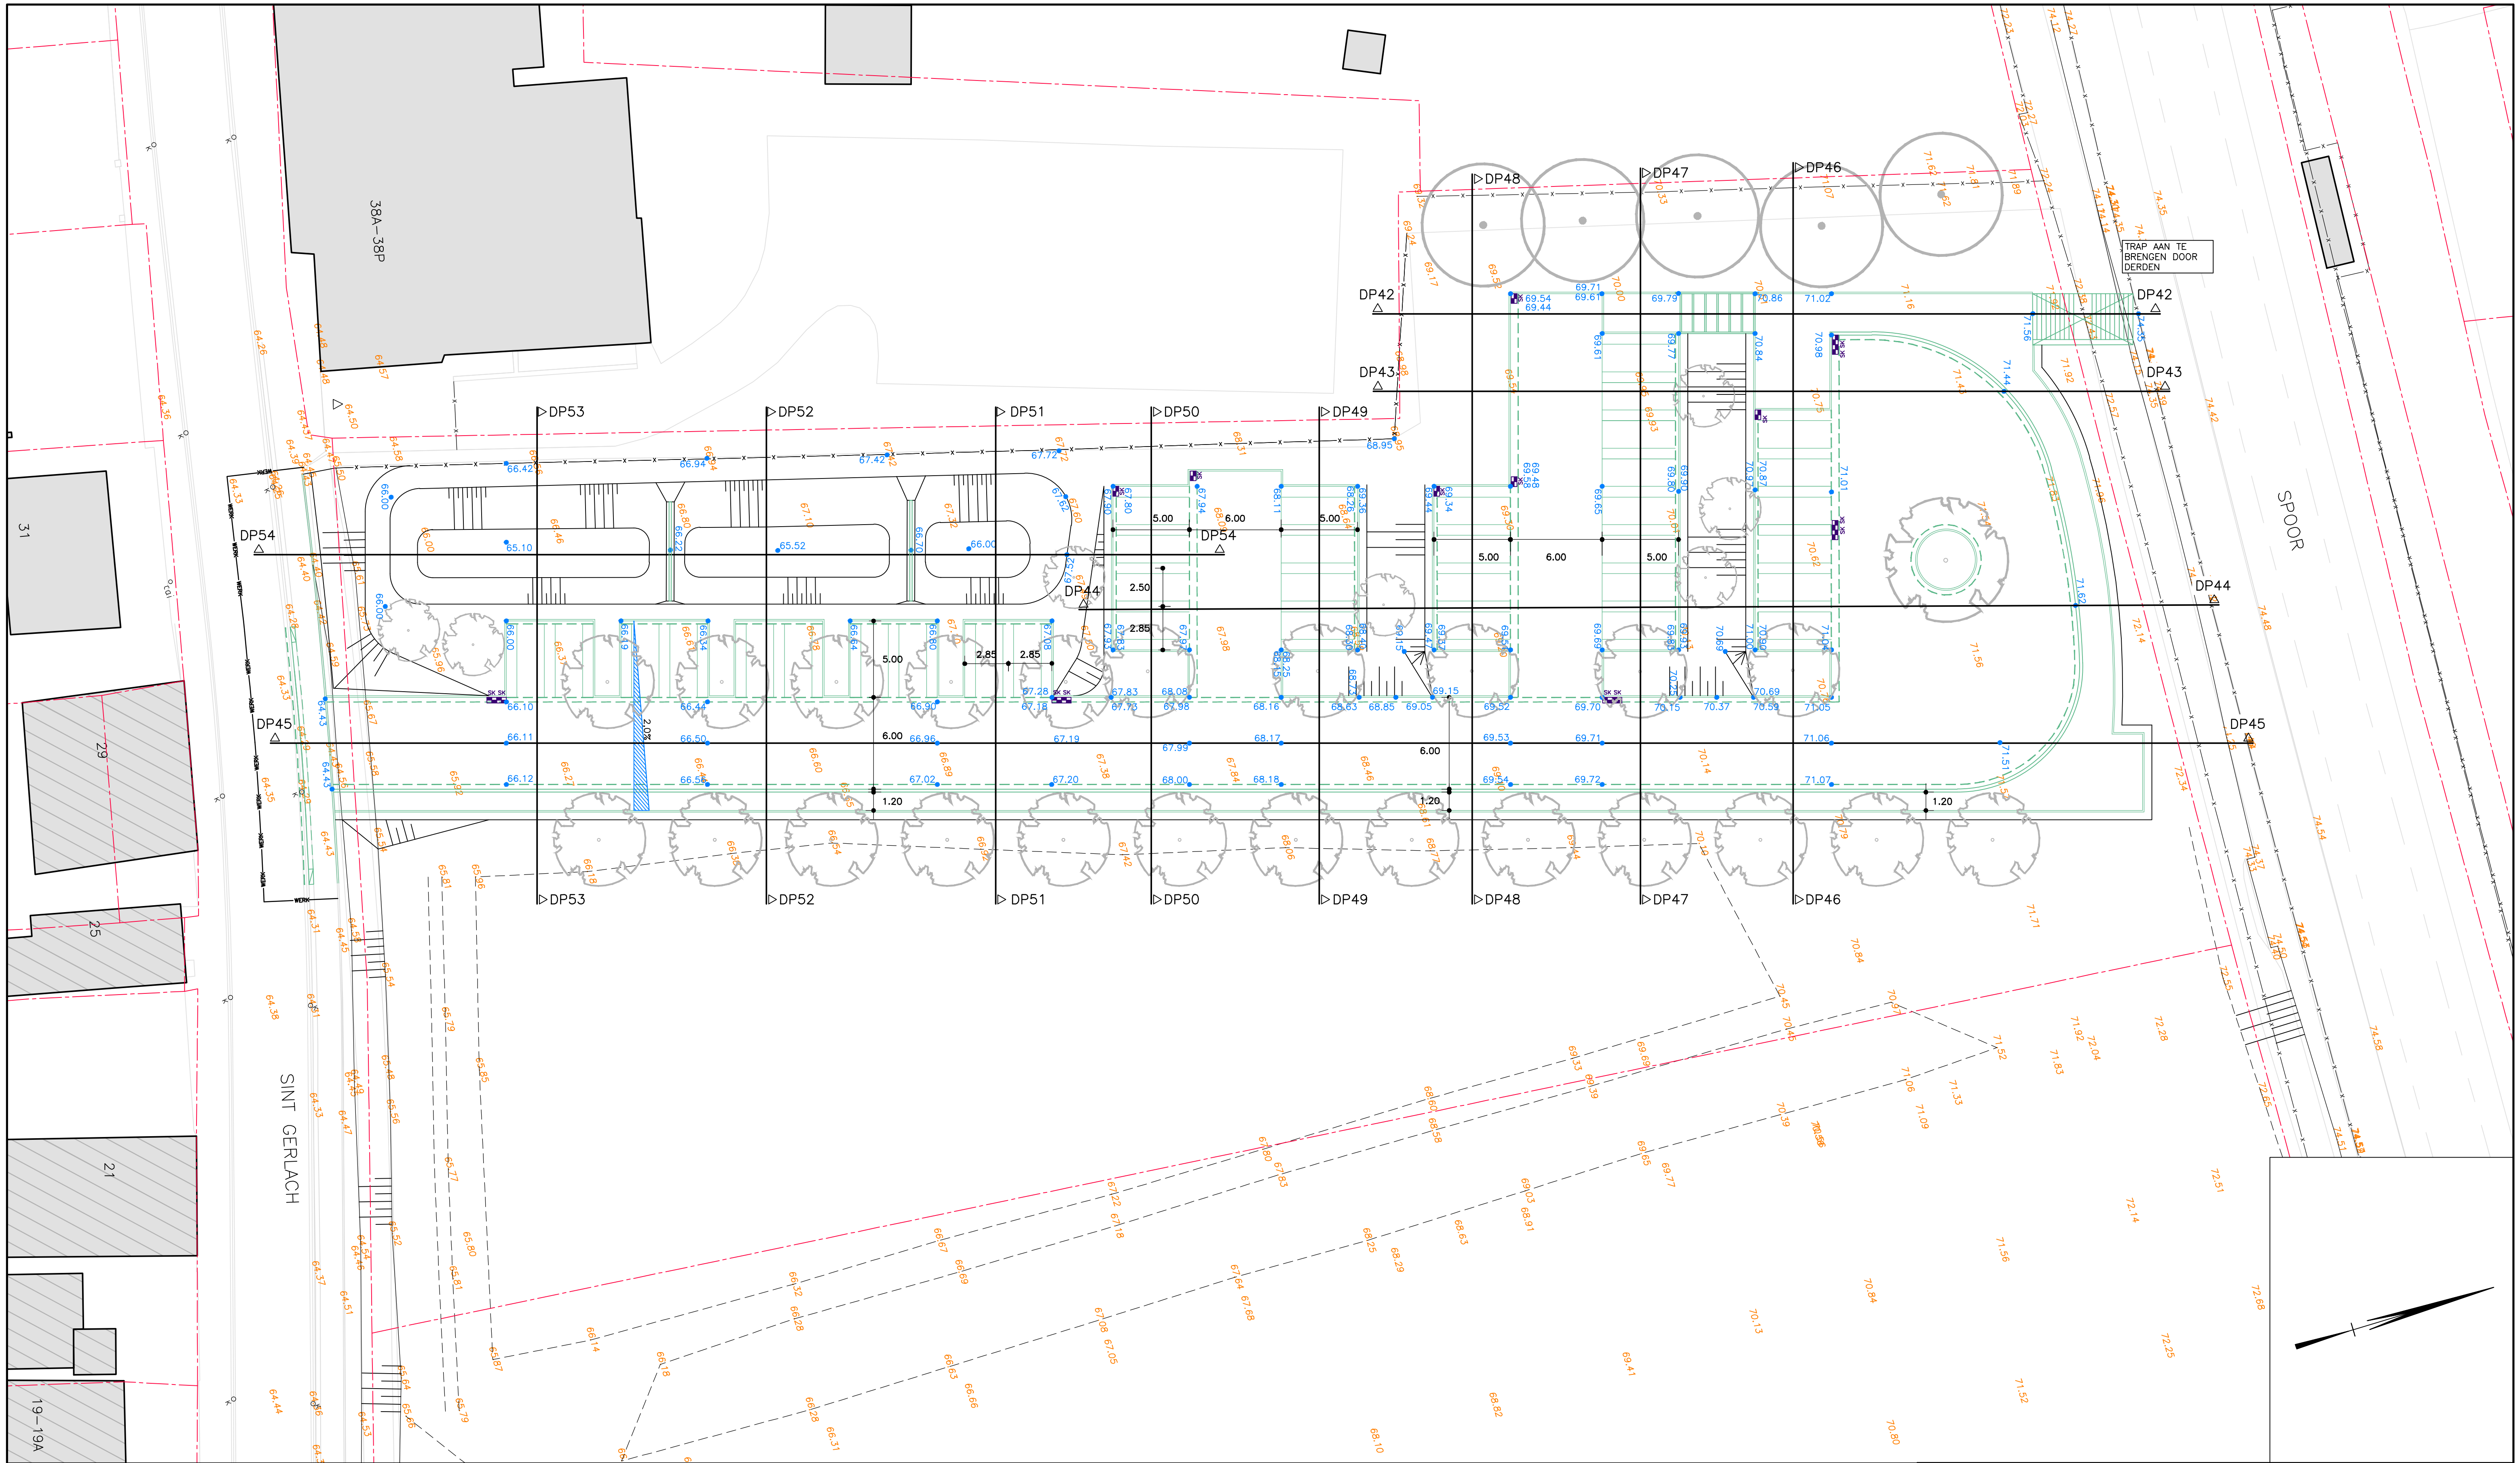

BESTAANDE BEBOUWING

BESTAANDE INRIT

KADASTRALE GRENS

NIEUWE WEGAS

BESTAANDE HOOGTE

NIEUWE HOOGTE

AANDUIDING AFWATERING

WIJZIGINGEN NOTA VAN INLICHTINGEN:
- BETONNEN SCHOTEN IN BUFFER INGETEKEND

DEFINITIEF

Project : HERIN. VOORM. PROV. WEG HOUTHEM

Opdrachtgever : GEMEENTE VALKENBURG AAN DE GEUL

Onderdeel : SITUATIE MAATVOERING – FASE 3

Getekend : WF / MH

Schaal : 1:200

Formaat : A1

Datum : 14-04-2025

Gewijzigd : 09-05-2025

CAO-bestand : G:\2022\22.062 - Herin. Prov. weg Houthem en OV-overstappunt\02. Besteltekeningen\03. NW\22.062 - B.dwg

22.062

B.36

Plangroep

Heggen

Besloeksadres

Parkweg 1a

6121 HV Bom

Postadres

Postbus 44

6120 AA Bom

Tel

+31 (0)46 458 22 22

E-mail

info@plangroep-heggen.nl

Web

www.plangroep-heggen.nl