



BOUWFASE 08.1 (ONTGRAVEN BOUWKUIP NAT)


- Toelaatbare belasting
- Rupskraan 25 ton (50 kPa vlaklast en toepassing draglineschotten), met minimale randafstanden:
 - 5 m tot aan de buitenzijde van de bestaande sluisconstructies
 - 4 m tot aan kopscherm

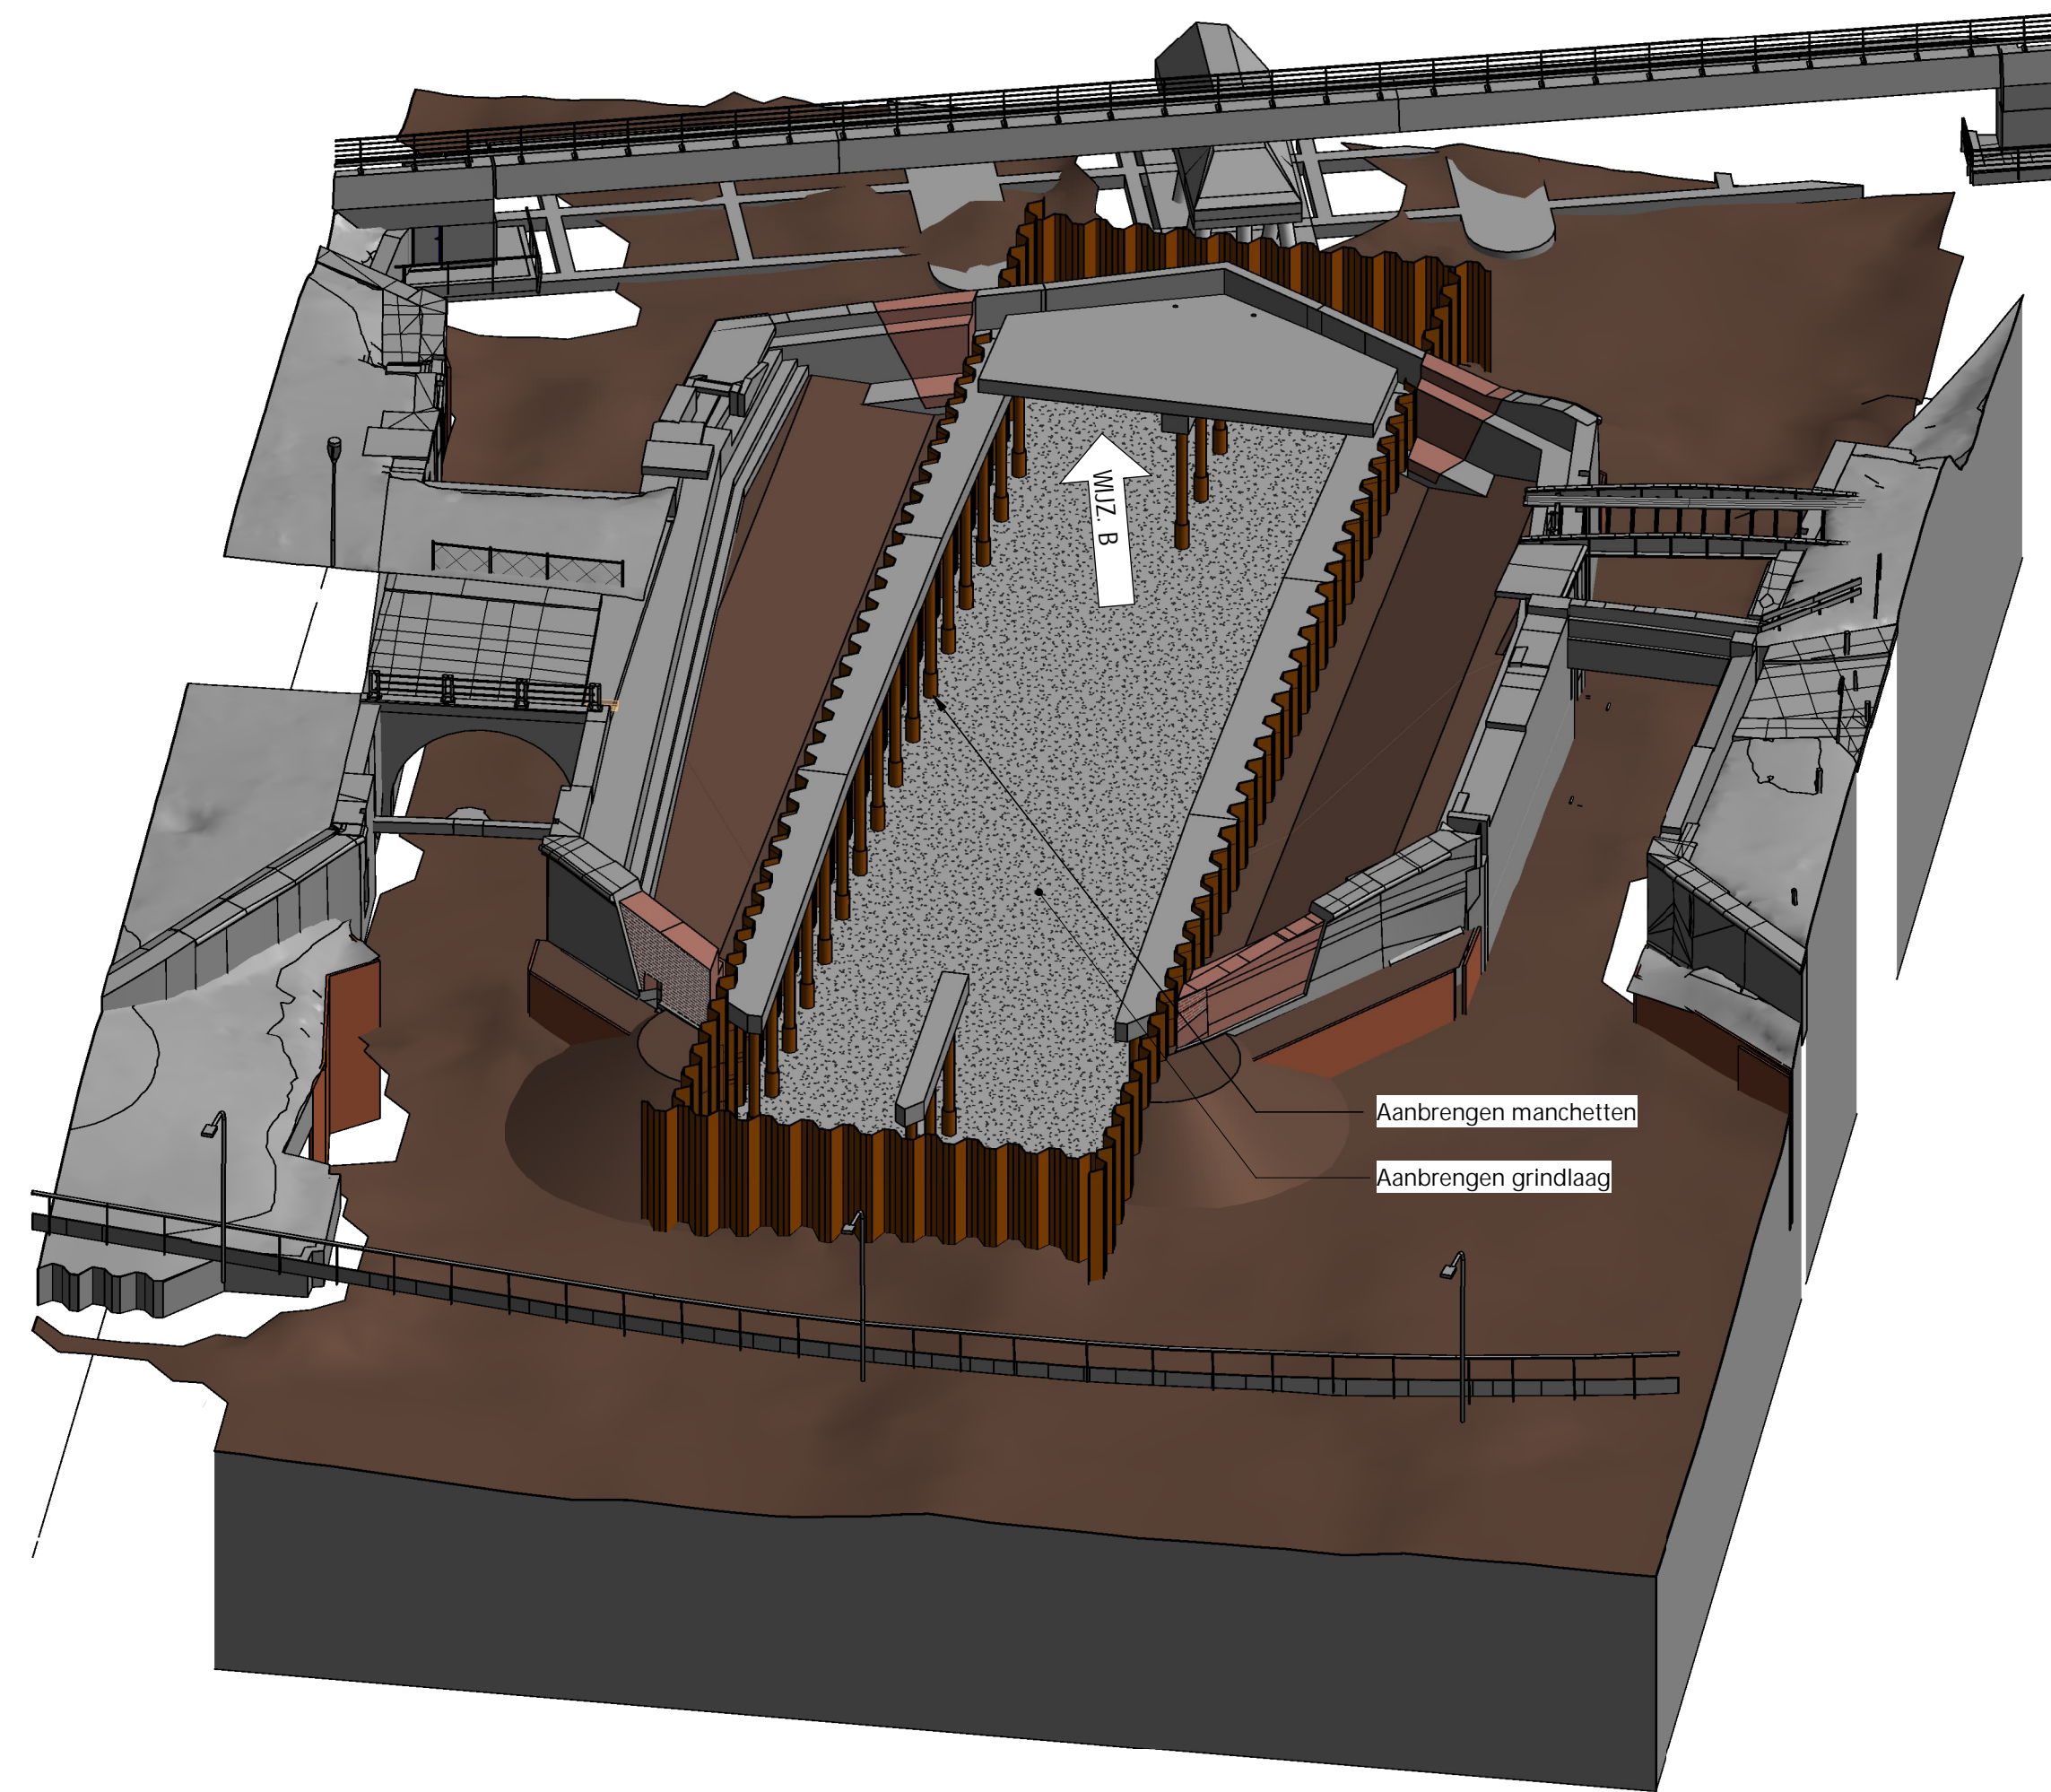

BOUWFASE 09.0 (AANBRENGEN GRINDLAAG EN MANCHETTEN)

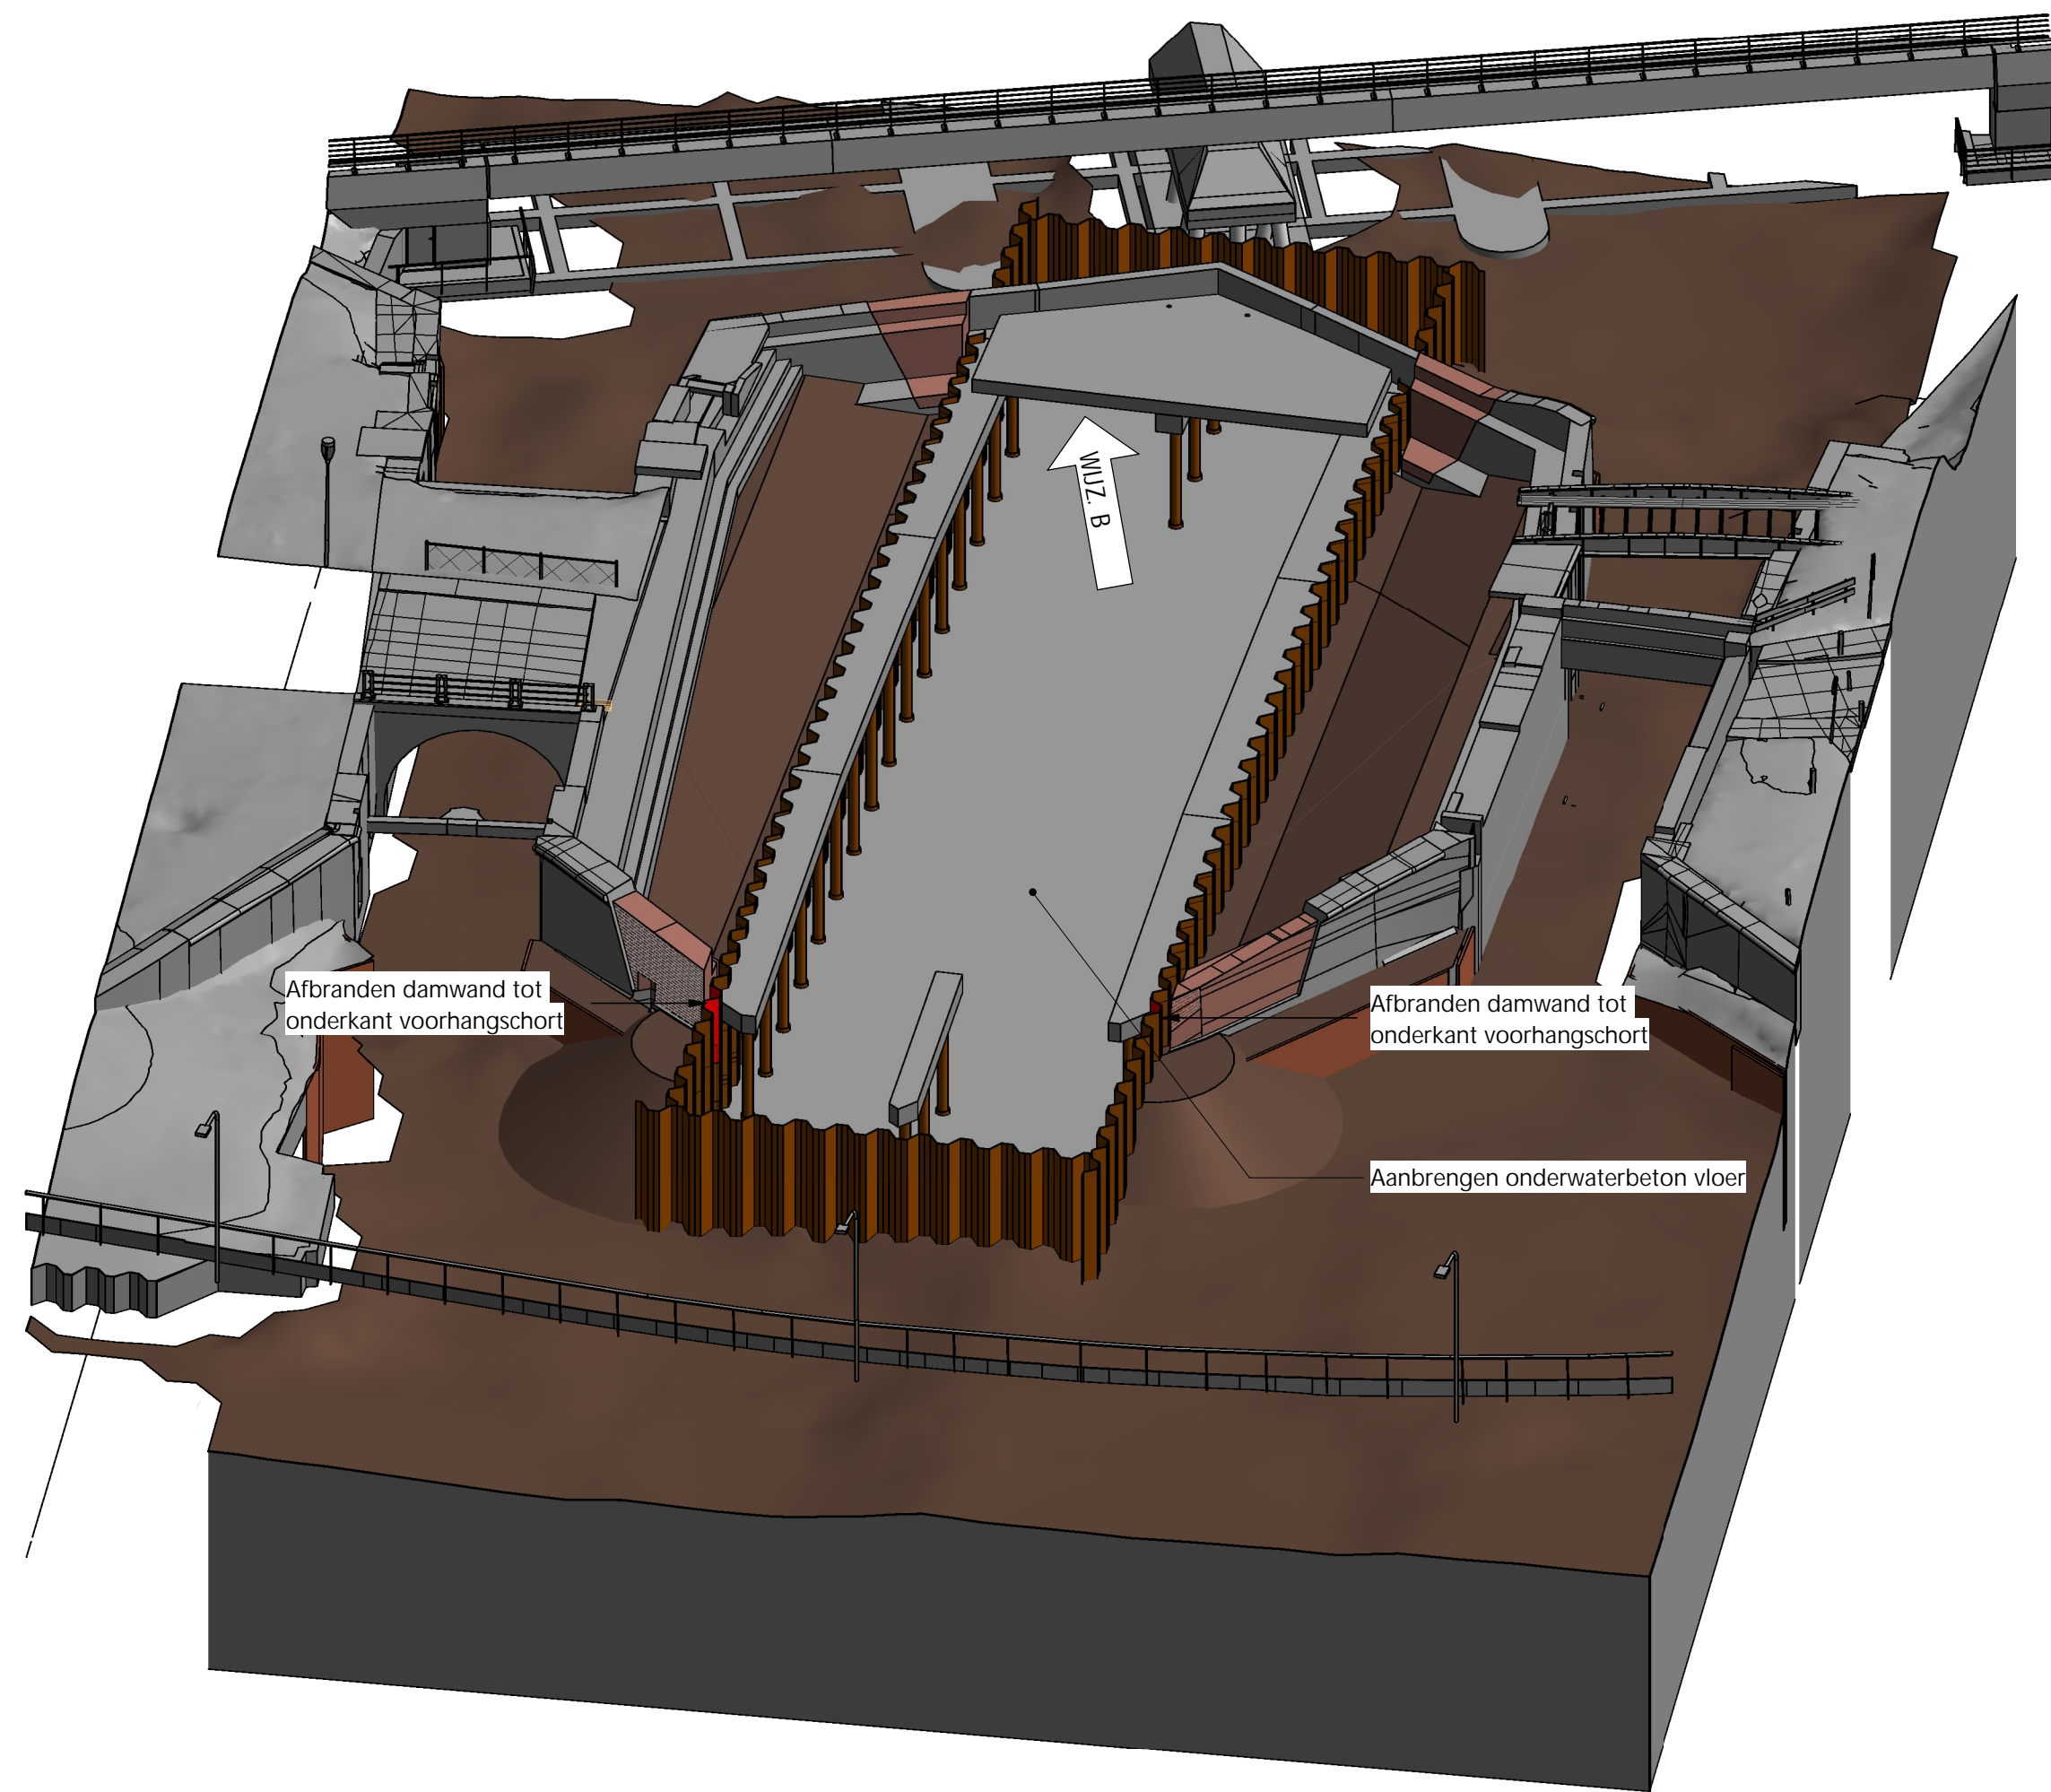


BOUWFASE 09.1 (STORTEN ONDERWATERBETONVLOER)

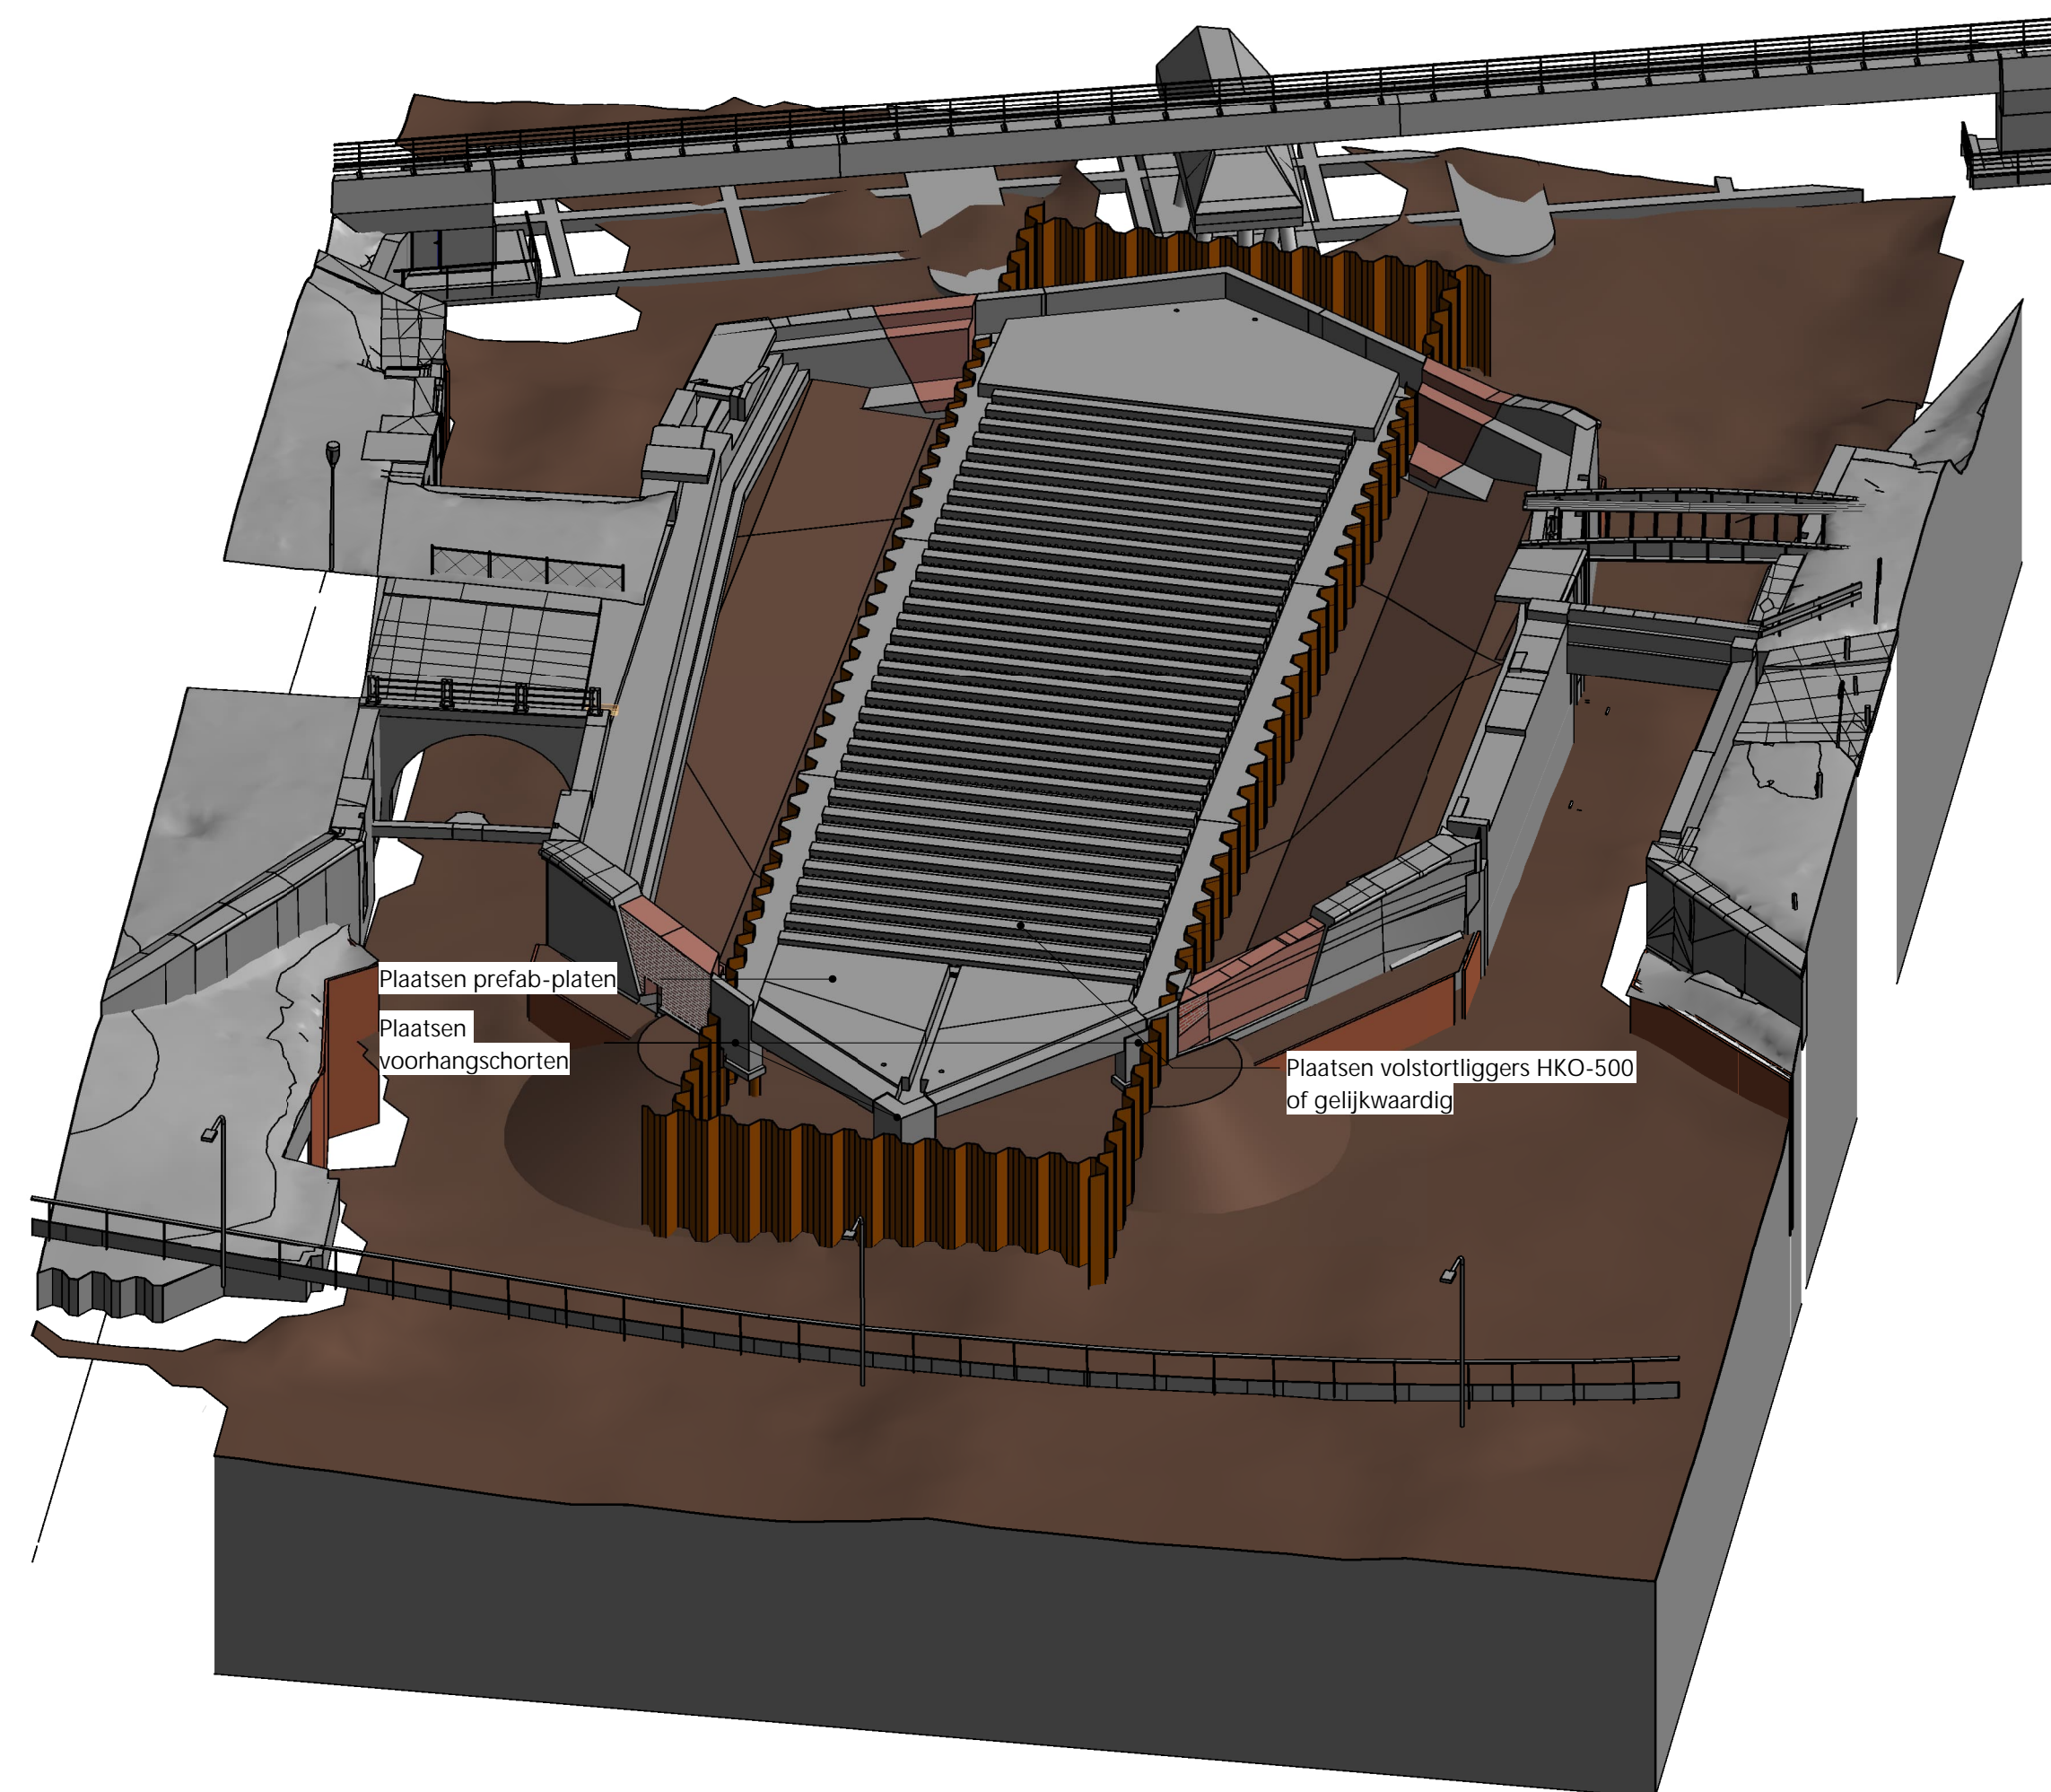


BOUWFASE 10.0 (PLAATSEN VOLSTORT-LIGGERS, PREFAB PLATEN ZUID EN VOORHANGSCHORTEN)

- Wielader, verreiker, of gelijkwaardig, toelaatbare aslast voor-/achteras
- 100 kN / 100 kN (ongeladen)
- 200 kN / 50 kN (geladen)

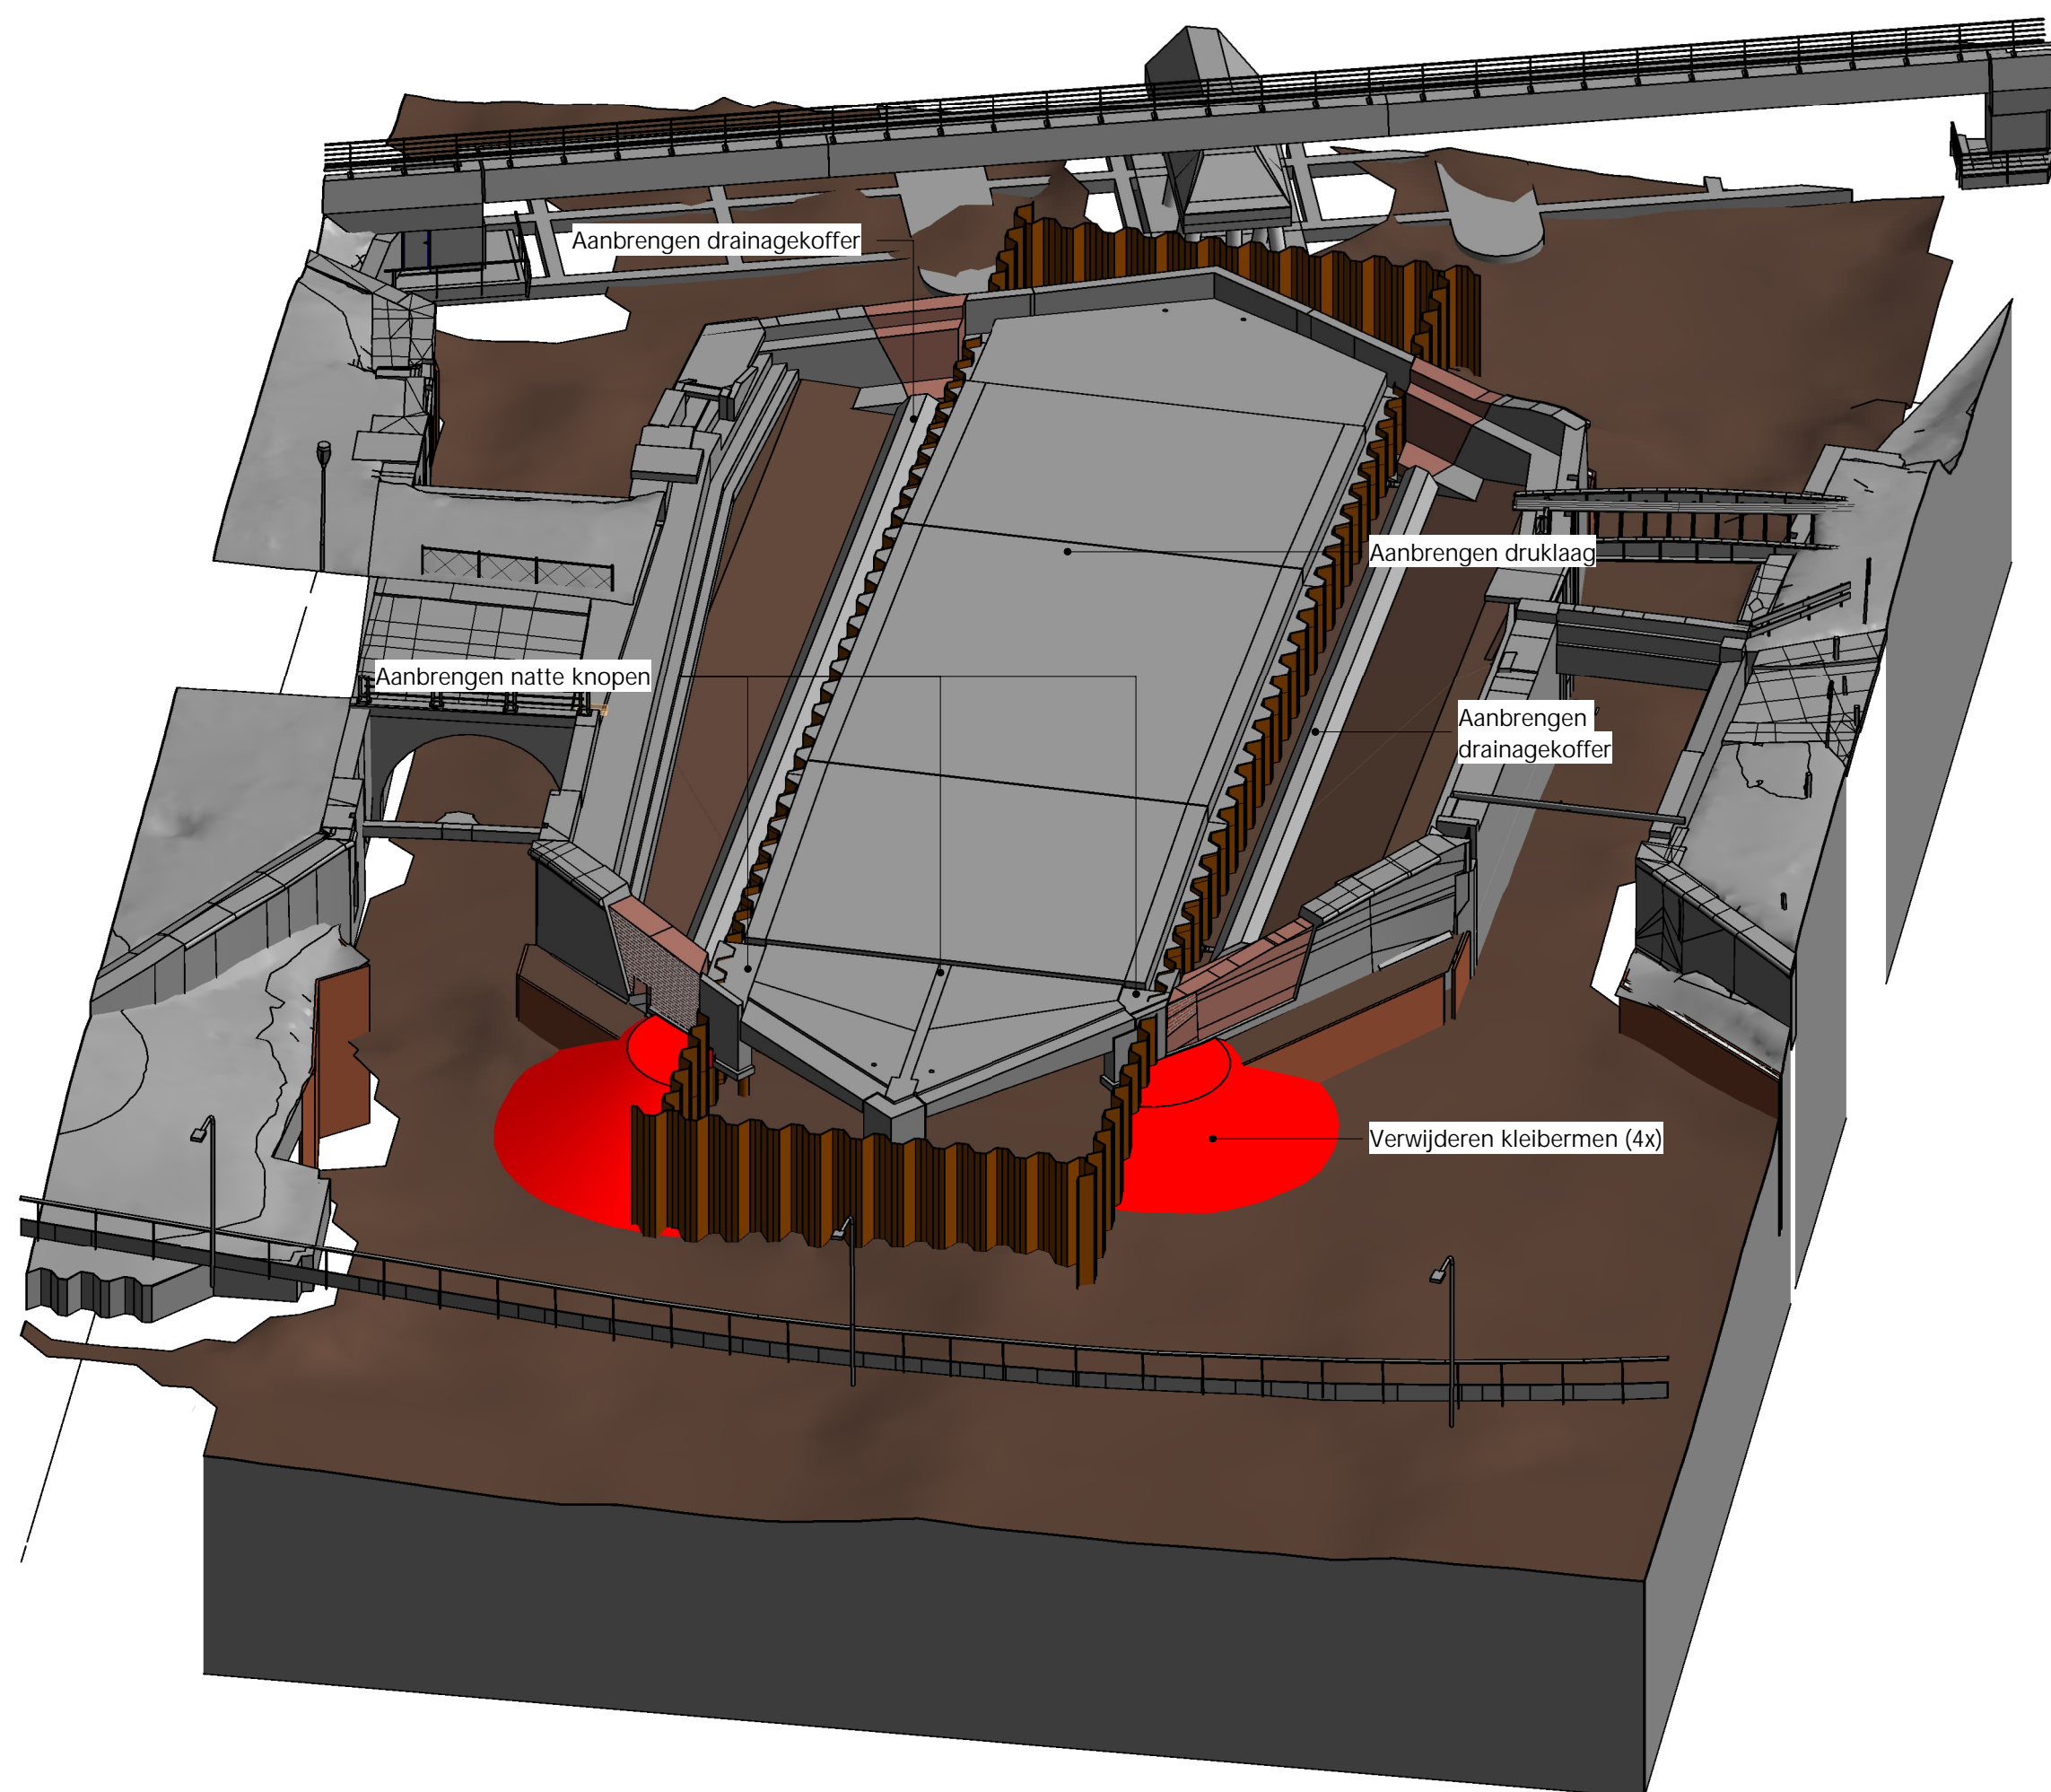


BOUWFASE 11.0 (REALISEREN BOVENBOUW, STORTEN DRUKLAAG EN NATTE KNOPEN)

- Wielader, verreiker, of gelijkwaardig, toelaatbare aslast voor-/achteras
- 100 kN / 100 kN (ongeladen)
- 200 kN / 50 kN (geladen)

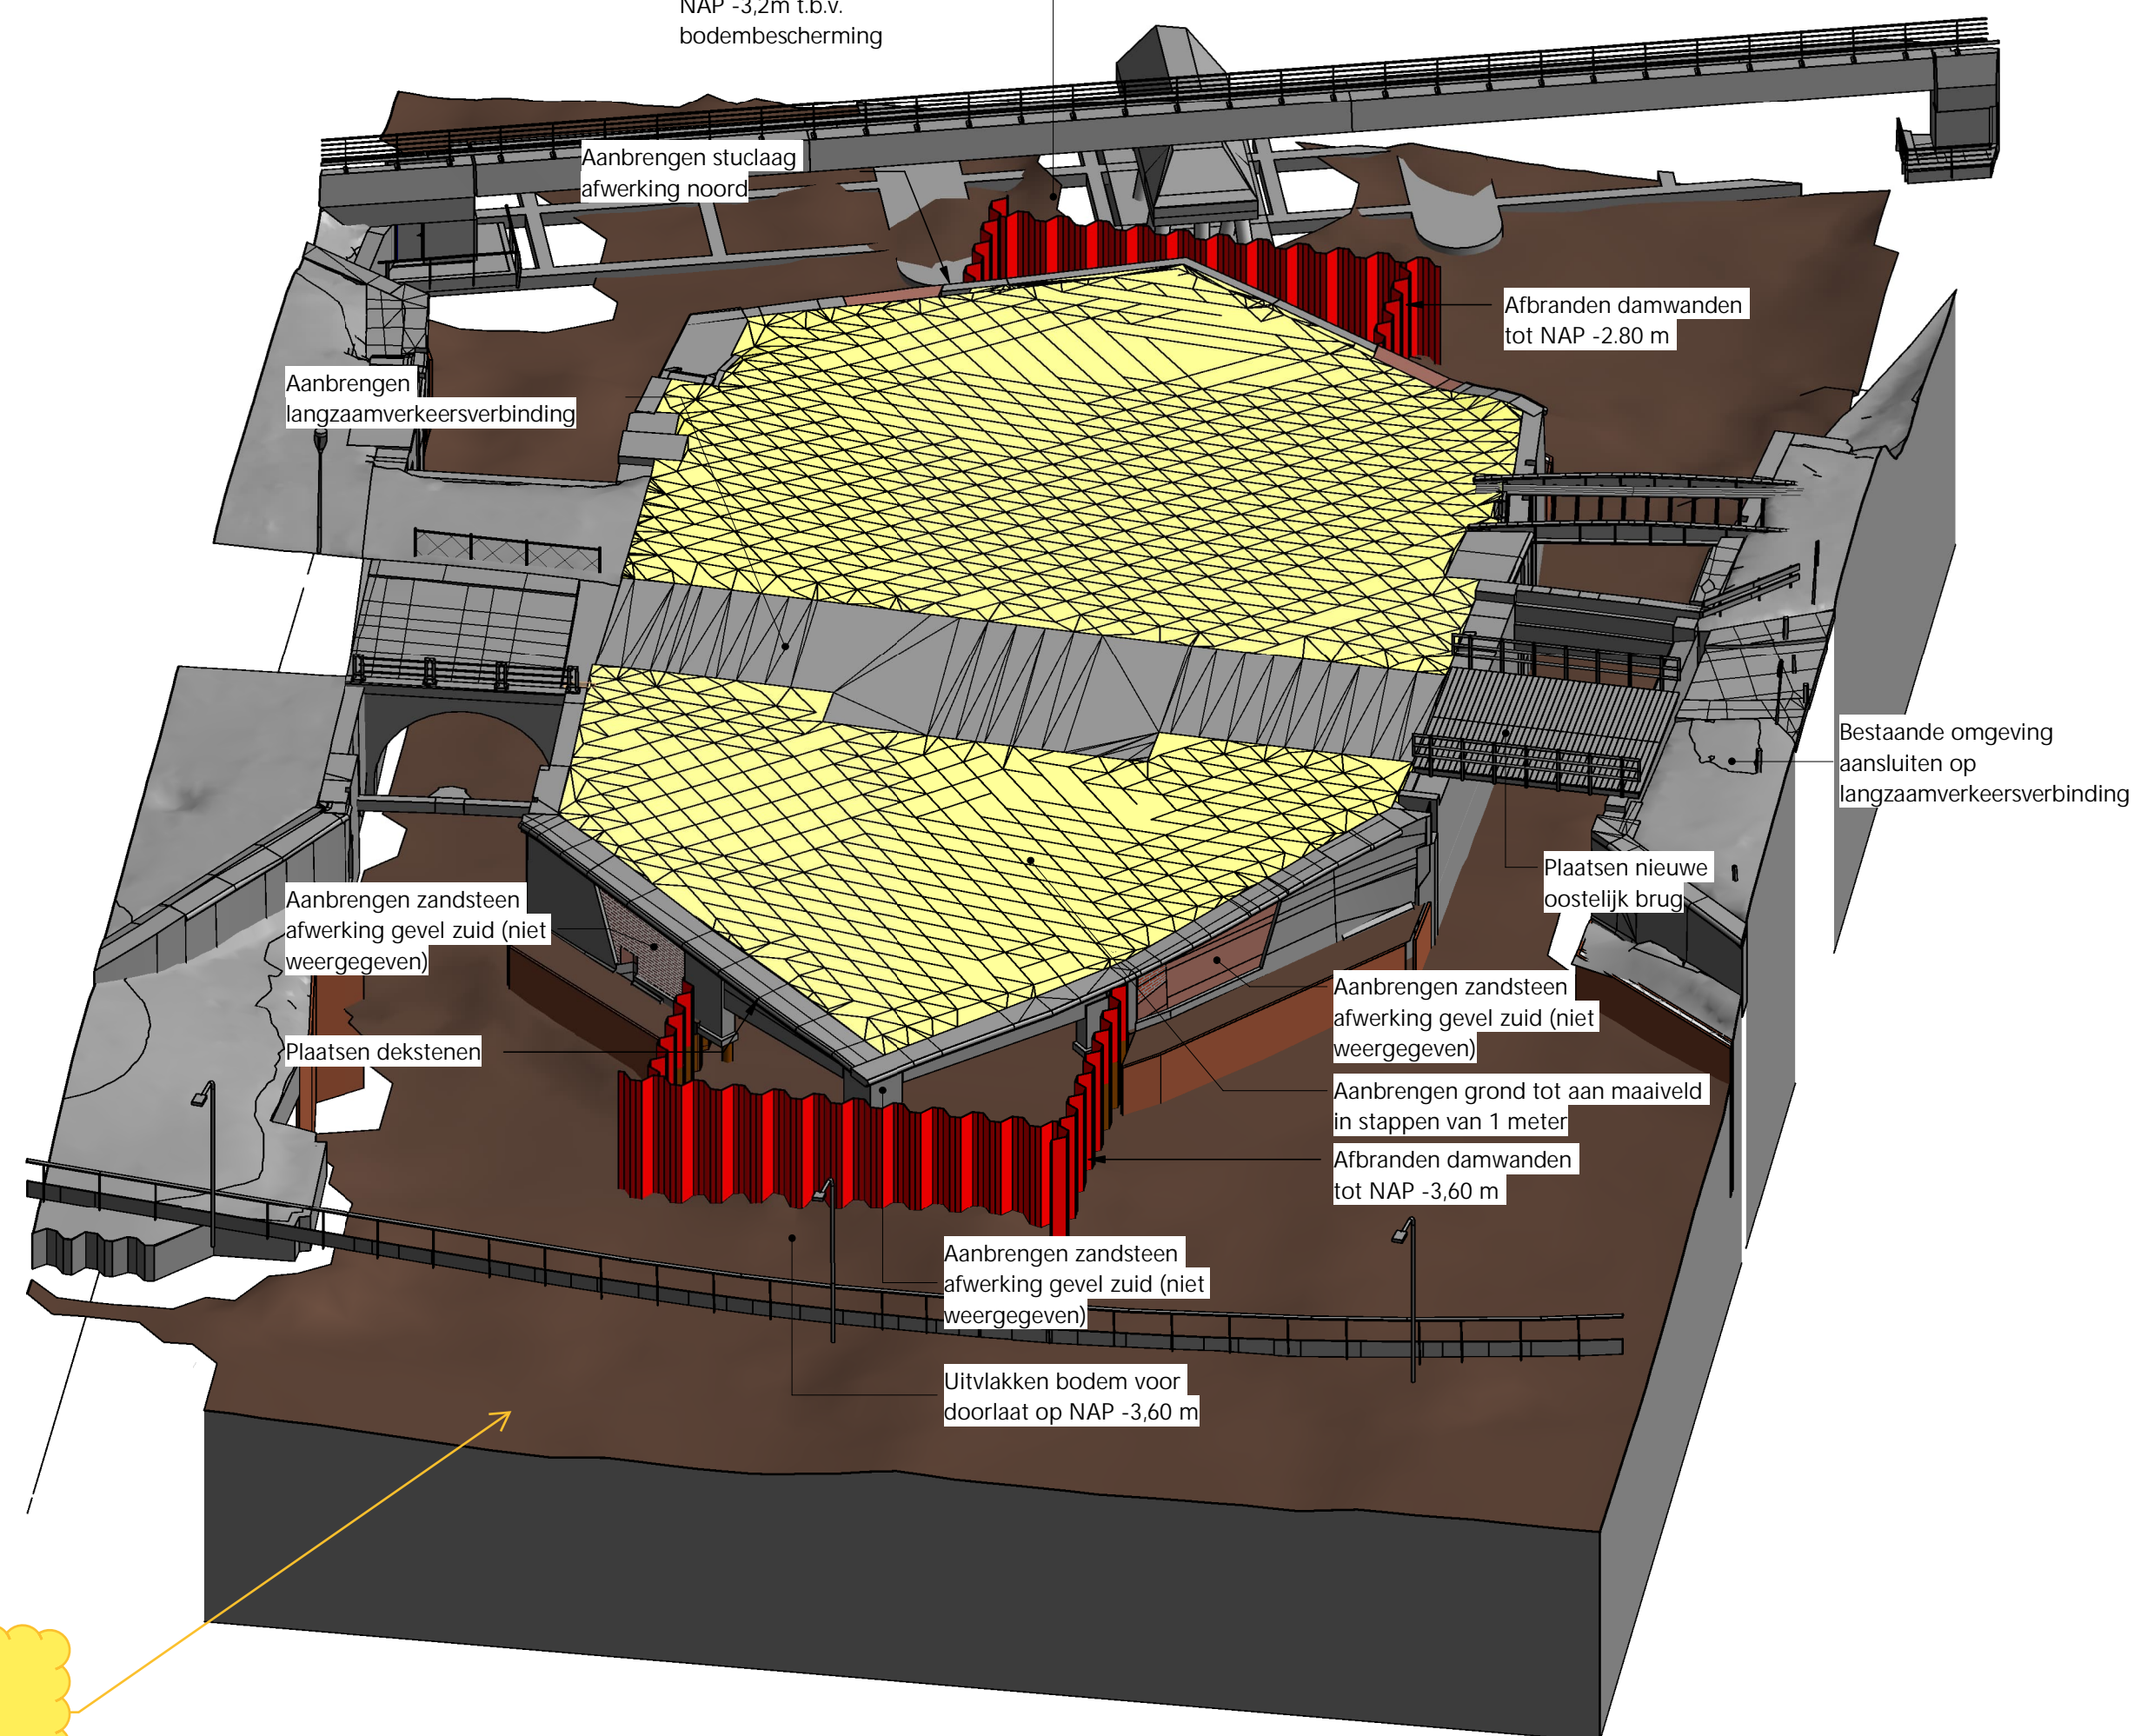

BOUWFASE 12.0 (AFBOUWFASE 1)

- 5,0 kN/m2 binnen 7,5 m vanaf de buitenzijde van de bestaande sluisconstructies.
- 10 kN/m2 buiten 7,5 m en binnen 10 m vanaf de buitenzijde van de bestaande sluisconstructies.
- Rupskraan (25 ton, 50 kPa vlaklast) vanaf 10 m vanaf de buitenzijde van de bestaande sluisconstructies.

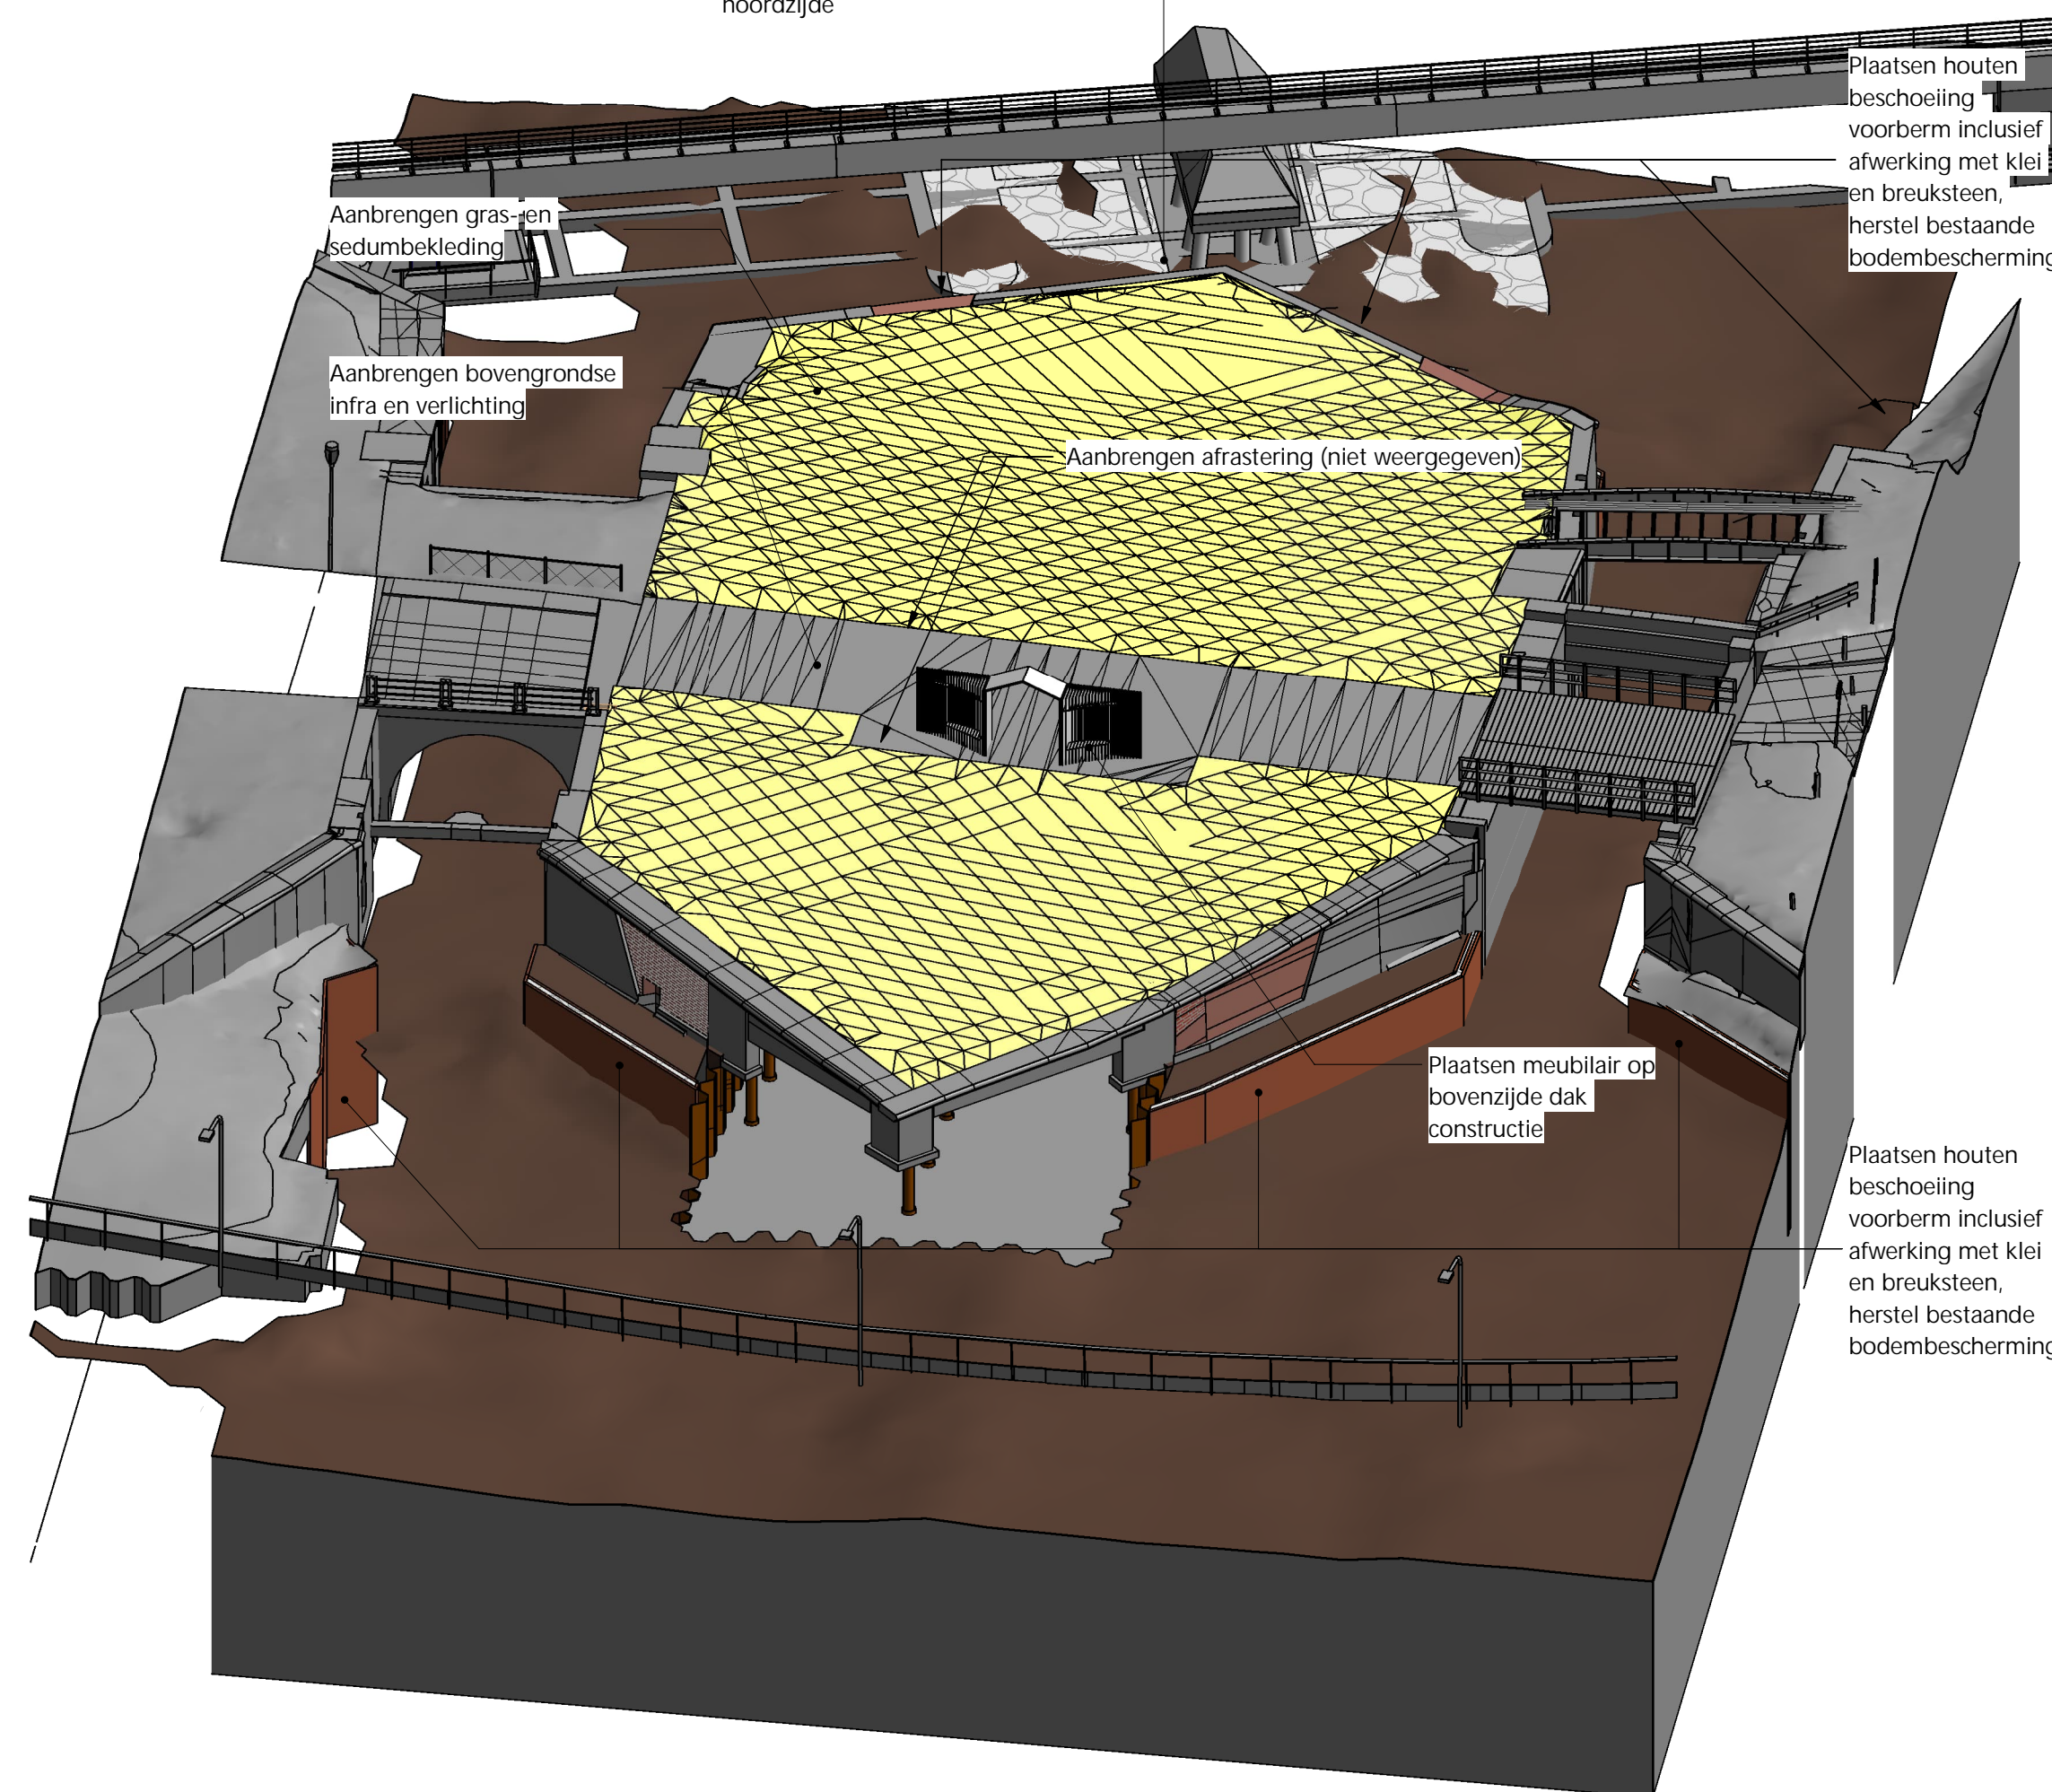

BOUWFASE 14.0 (AFBOUWFASE 2)

- 5,0 kN/m2 binnen 7,5 m vanaf de buitenzijde van de bestaande sluisconstructies.
- 10 kN/m2 buiten 7,5 m en binnen 10 m vanaf de buitenzijde van de bestaande sluisconstructies.
- Rupskraan (25 ton, 50 kPa vlaklast) vanaf 10 m vanaf de buitenzijde van de bestaande sluisconstructies.

Toelaatbare belasting op nieuwe bruggen over de West- en Oostsluis

- 5,0 kN/m² (belastingsmodel BM4)
- Dienstvoertuig 60 kN (2 aslasten van 30 kN)

REFERENTIE TEKENING 011

Tekeningnummer	Tekeningnaam

FASERINGSSTAPPEN


[illegible]

LEGENDA

 Slopen

OPMERKINGEN

- Maten in millimeters, tenzij anders vermeld
- Peilmaten in meters t.o.v. N.A.P., tenzij anders vermeld
- Diameters in millimeters, tenzij anders vermeld
- Coördinaten in meters in het RD-stelsel (Netherlands-RD, oblique stereographic projection)

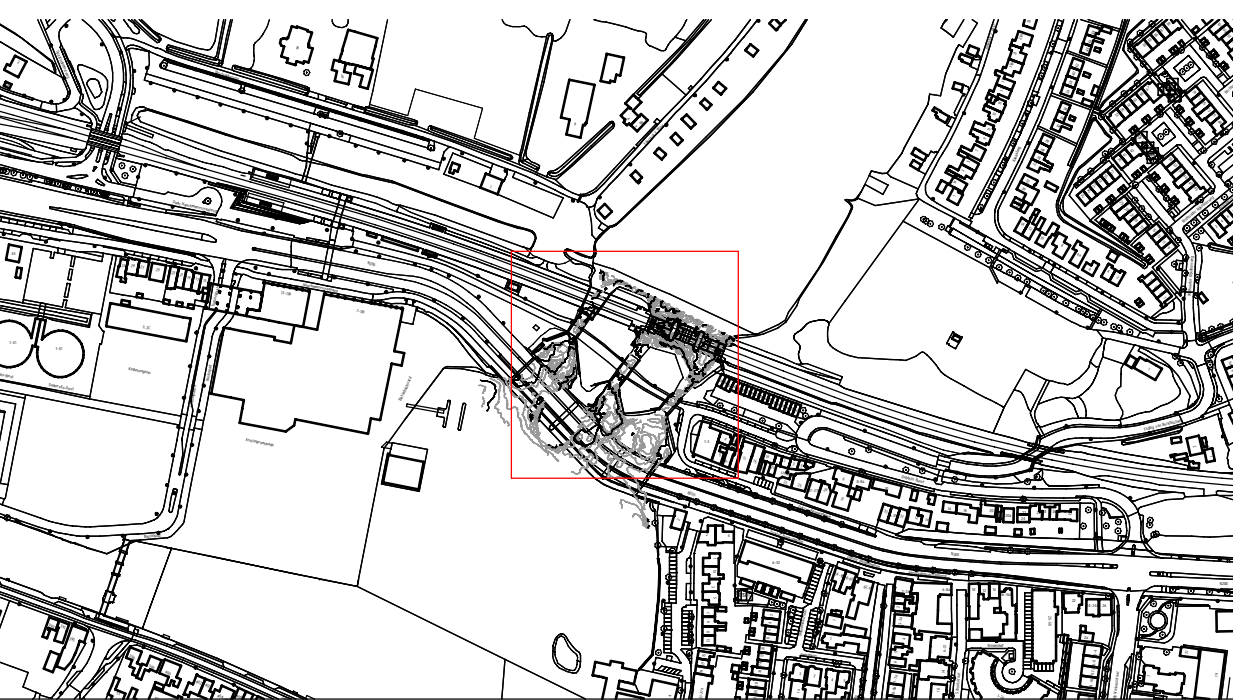

Rijnland					
Wig	Gez.	Datum	Omschrijving		
Verderopbouw					
Hoogheemraadschap van Rijnland					
Project					
Doorstroomverbetering sluis Halfweg					
Definitief ontwerp					
Faseringstekening realisatie doorstaat					
08.1 - 14					
Definitief		Goedgekeurd		R. de Bruijn	
Datum 28-11-2023		Goedgekeurd		M. Verschuif	
Formaat Schaal		Goedgekeurd		R.A. de Hoog	
A0-1680 -		ID-126969		462454007.011.3 3/3	
Hoogheemraadschap van Rijnland					
