
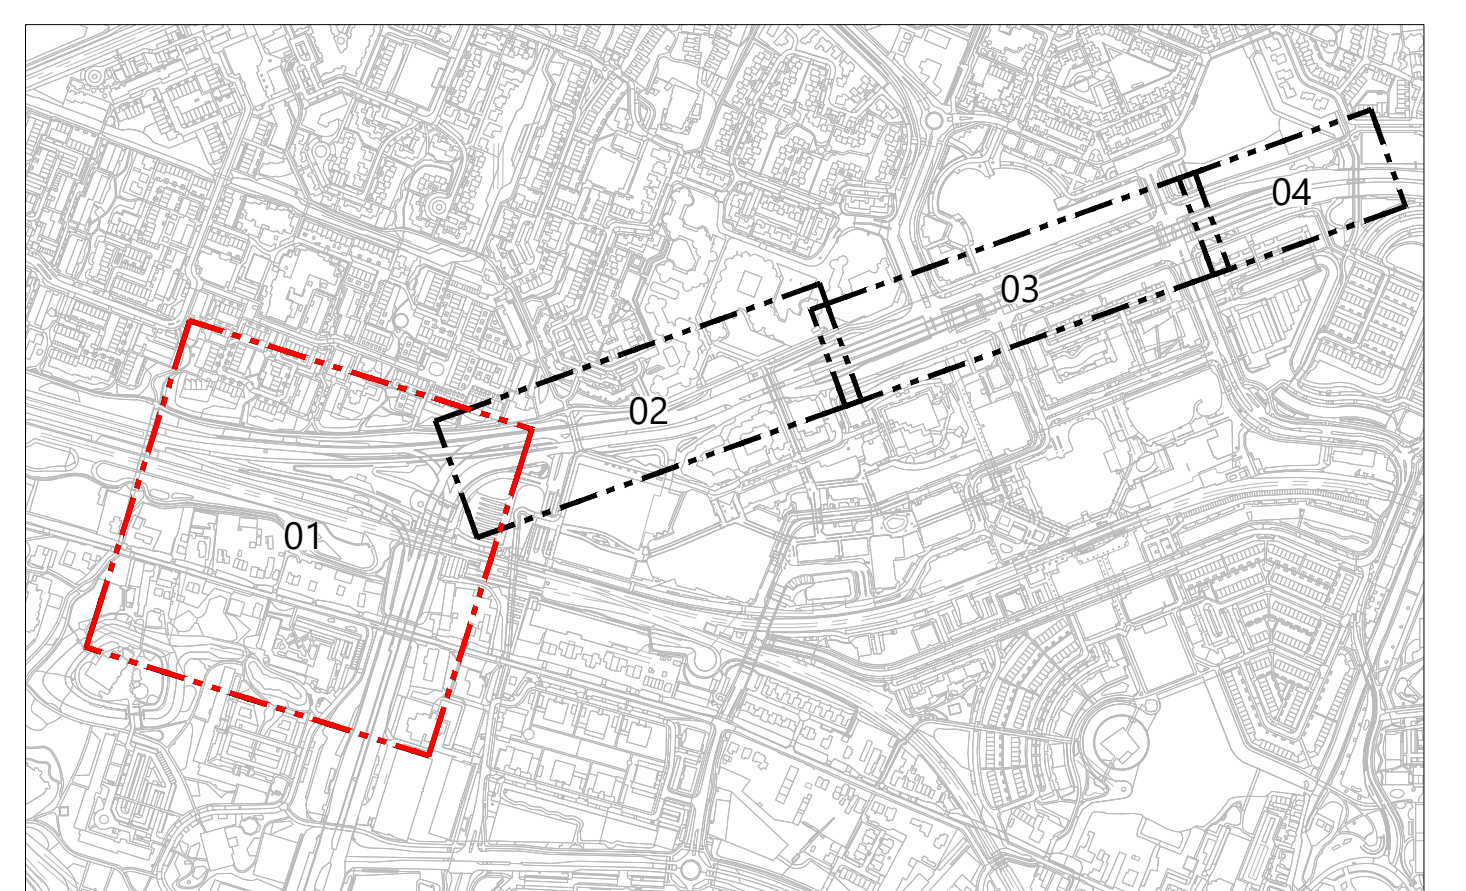
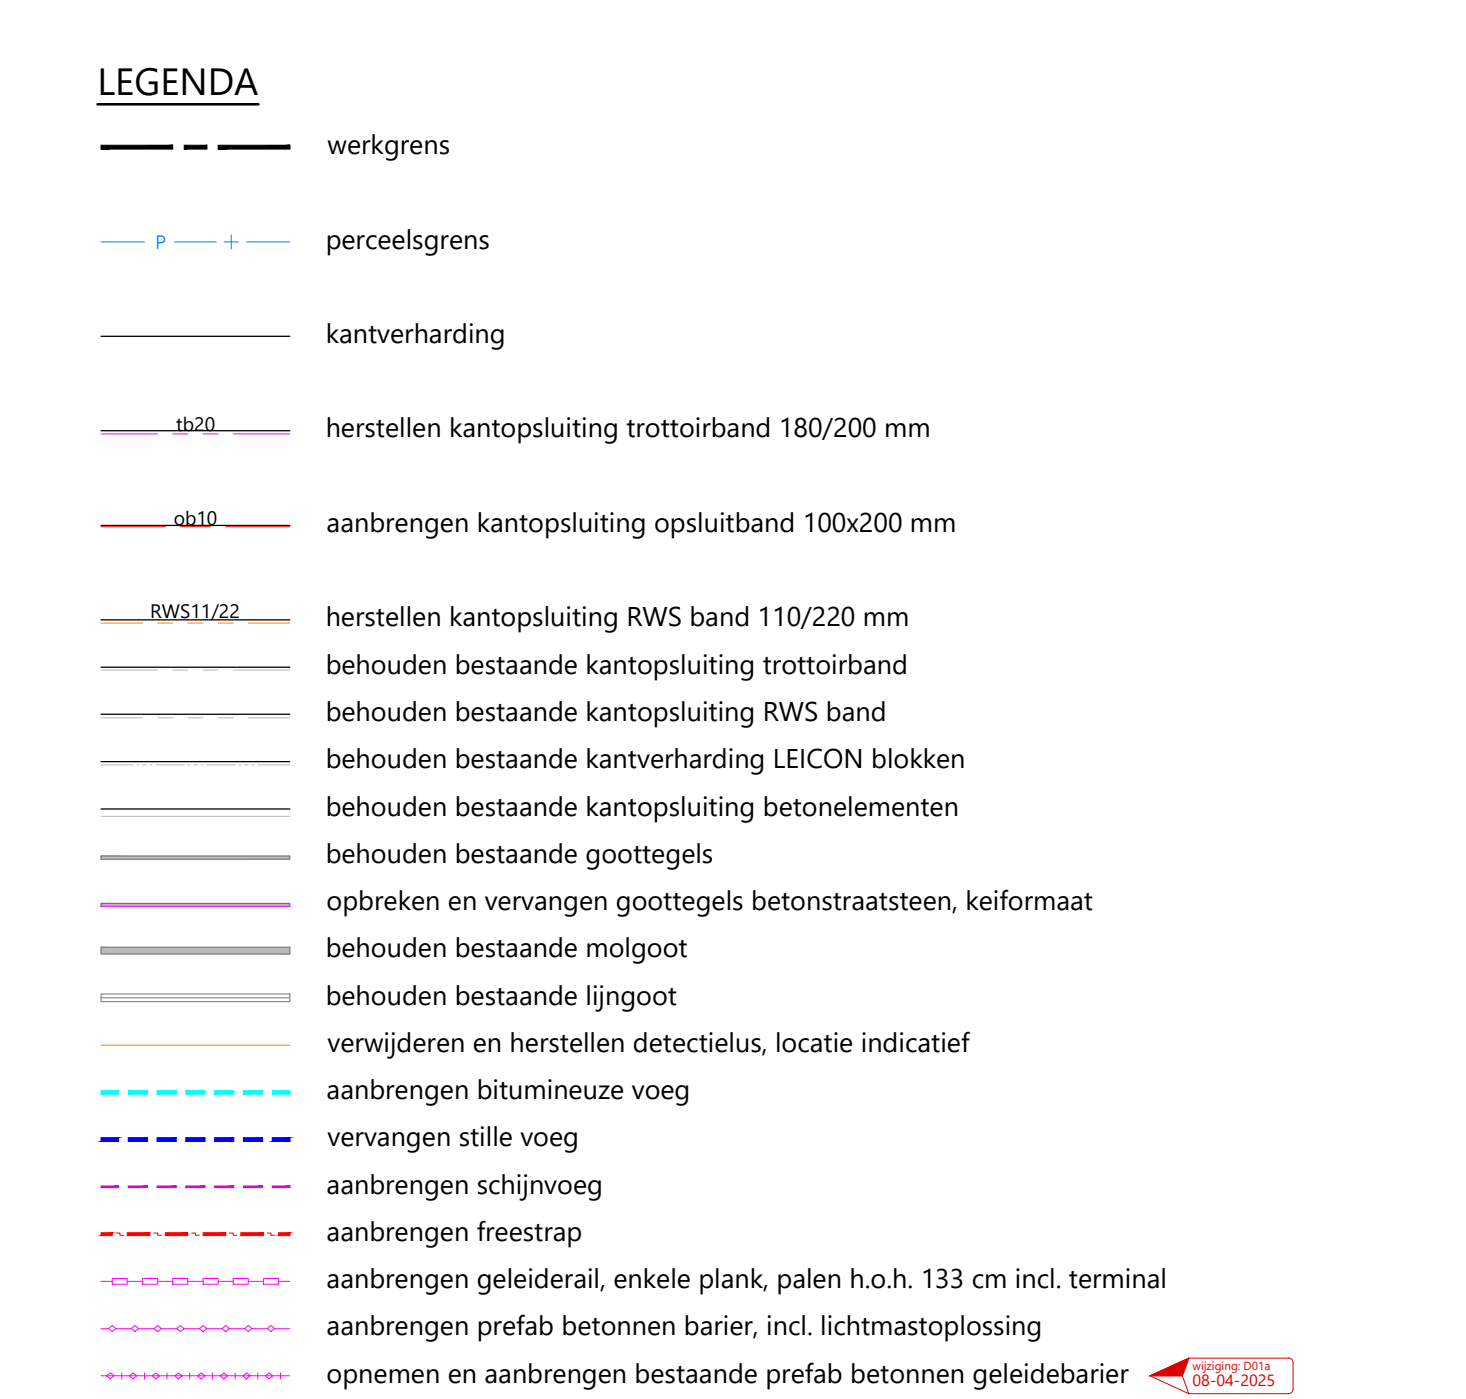
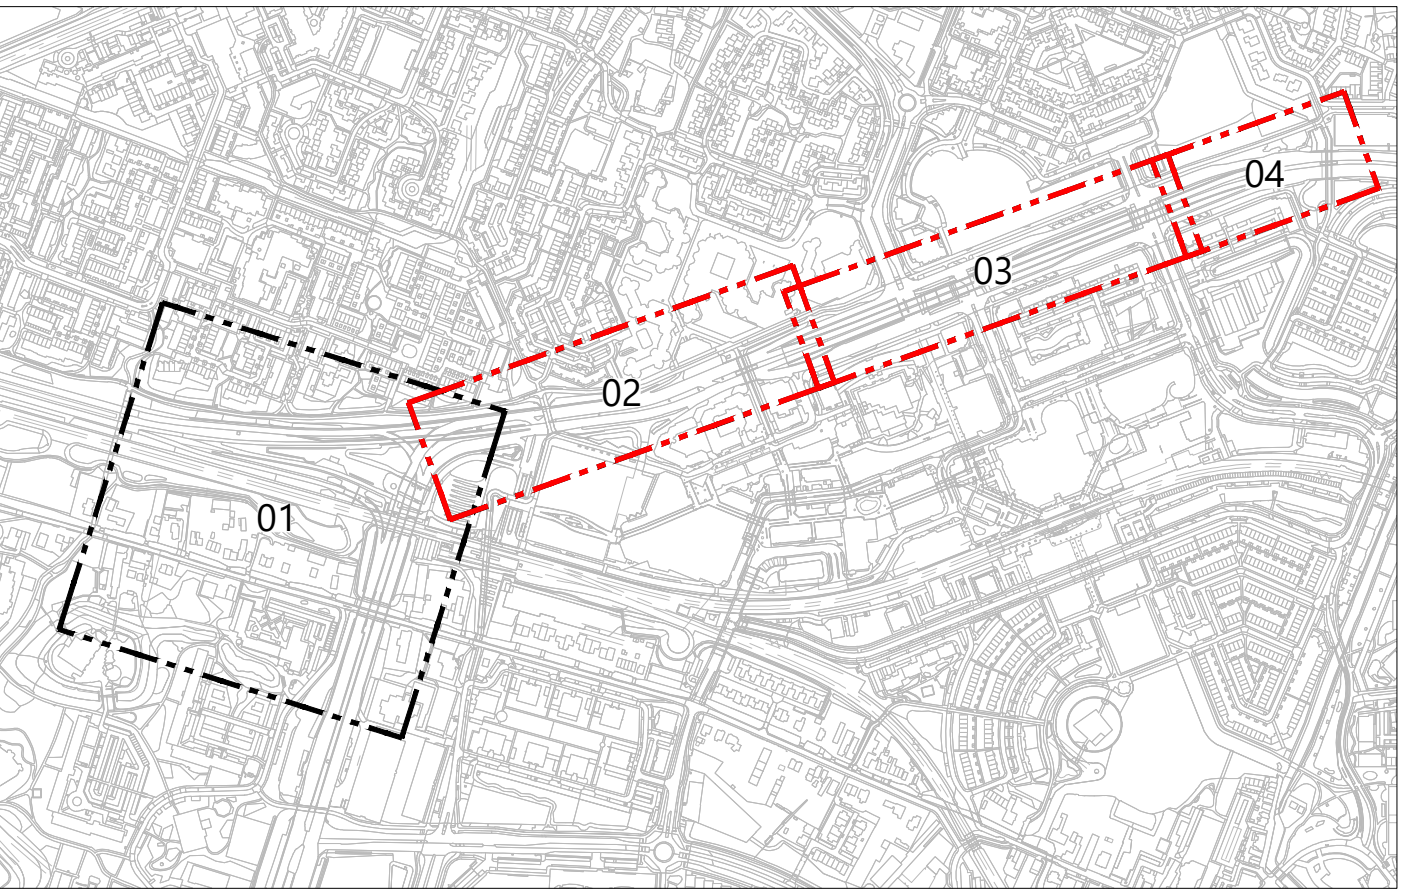


[illegible]

OPDRACHTGEVER: GEMEENTE ZOETERMEER			
PROJECT: GROOT ONDERHOUD EUROPATUNNEL		Postcodes Postbus 12 7663 ZG Den Ham Bezoekadres Kruisenvan 8 7663 PM Den Ham T +31 (0)561 60 00 50 E info@roelofs.nl	
ONDERSTEL: OVERZICHTSSTEEKINGEN WERKZAAMHEDEN Bestekstekening			
SCHAAL: 1:500	PROJECTNR: 71036243	TEKENINGNR: N501	FORMAAT: A0 BLAD: 01 van 02

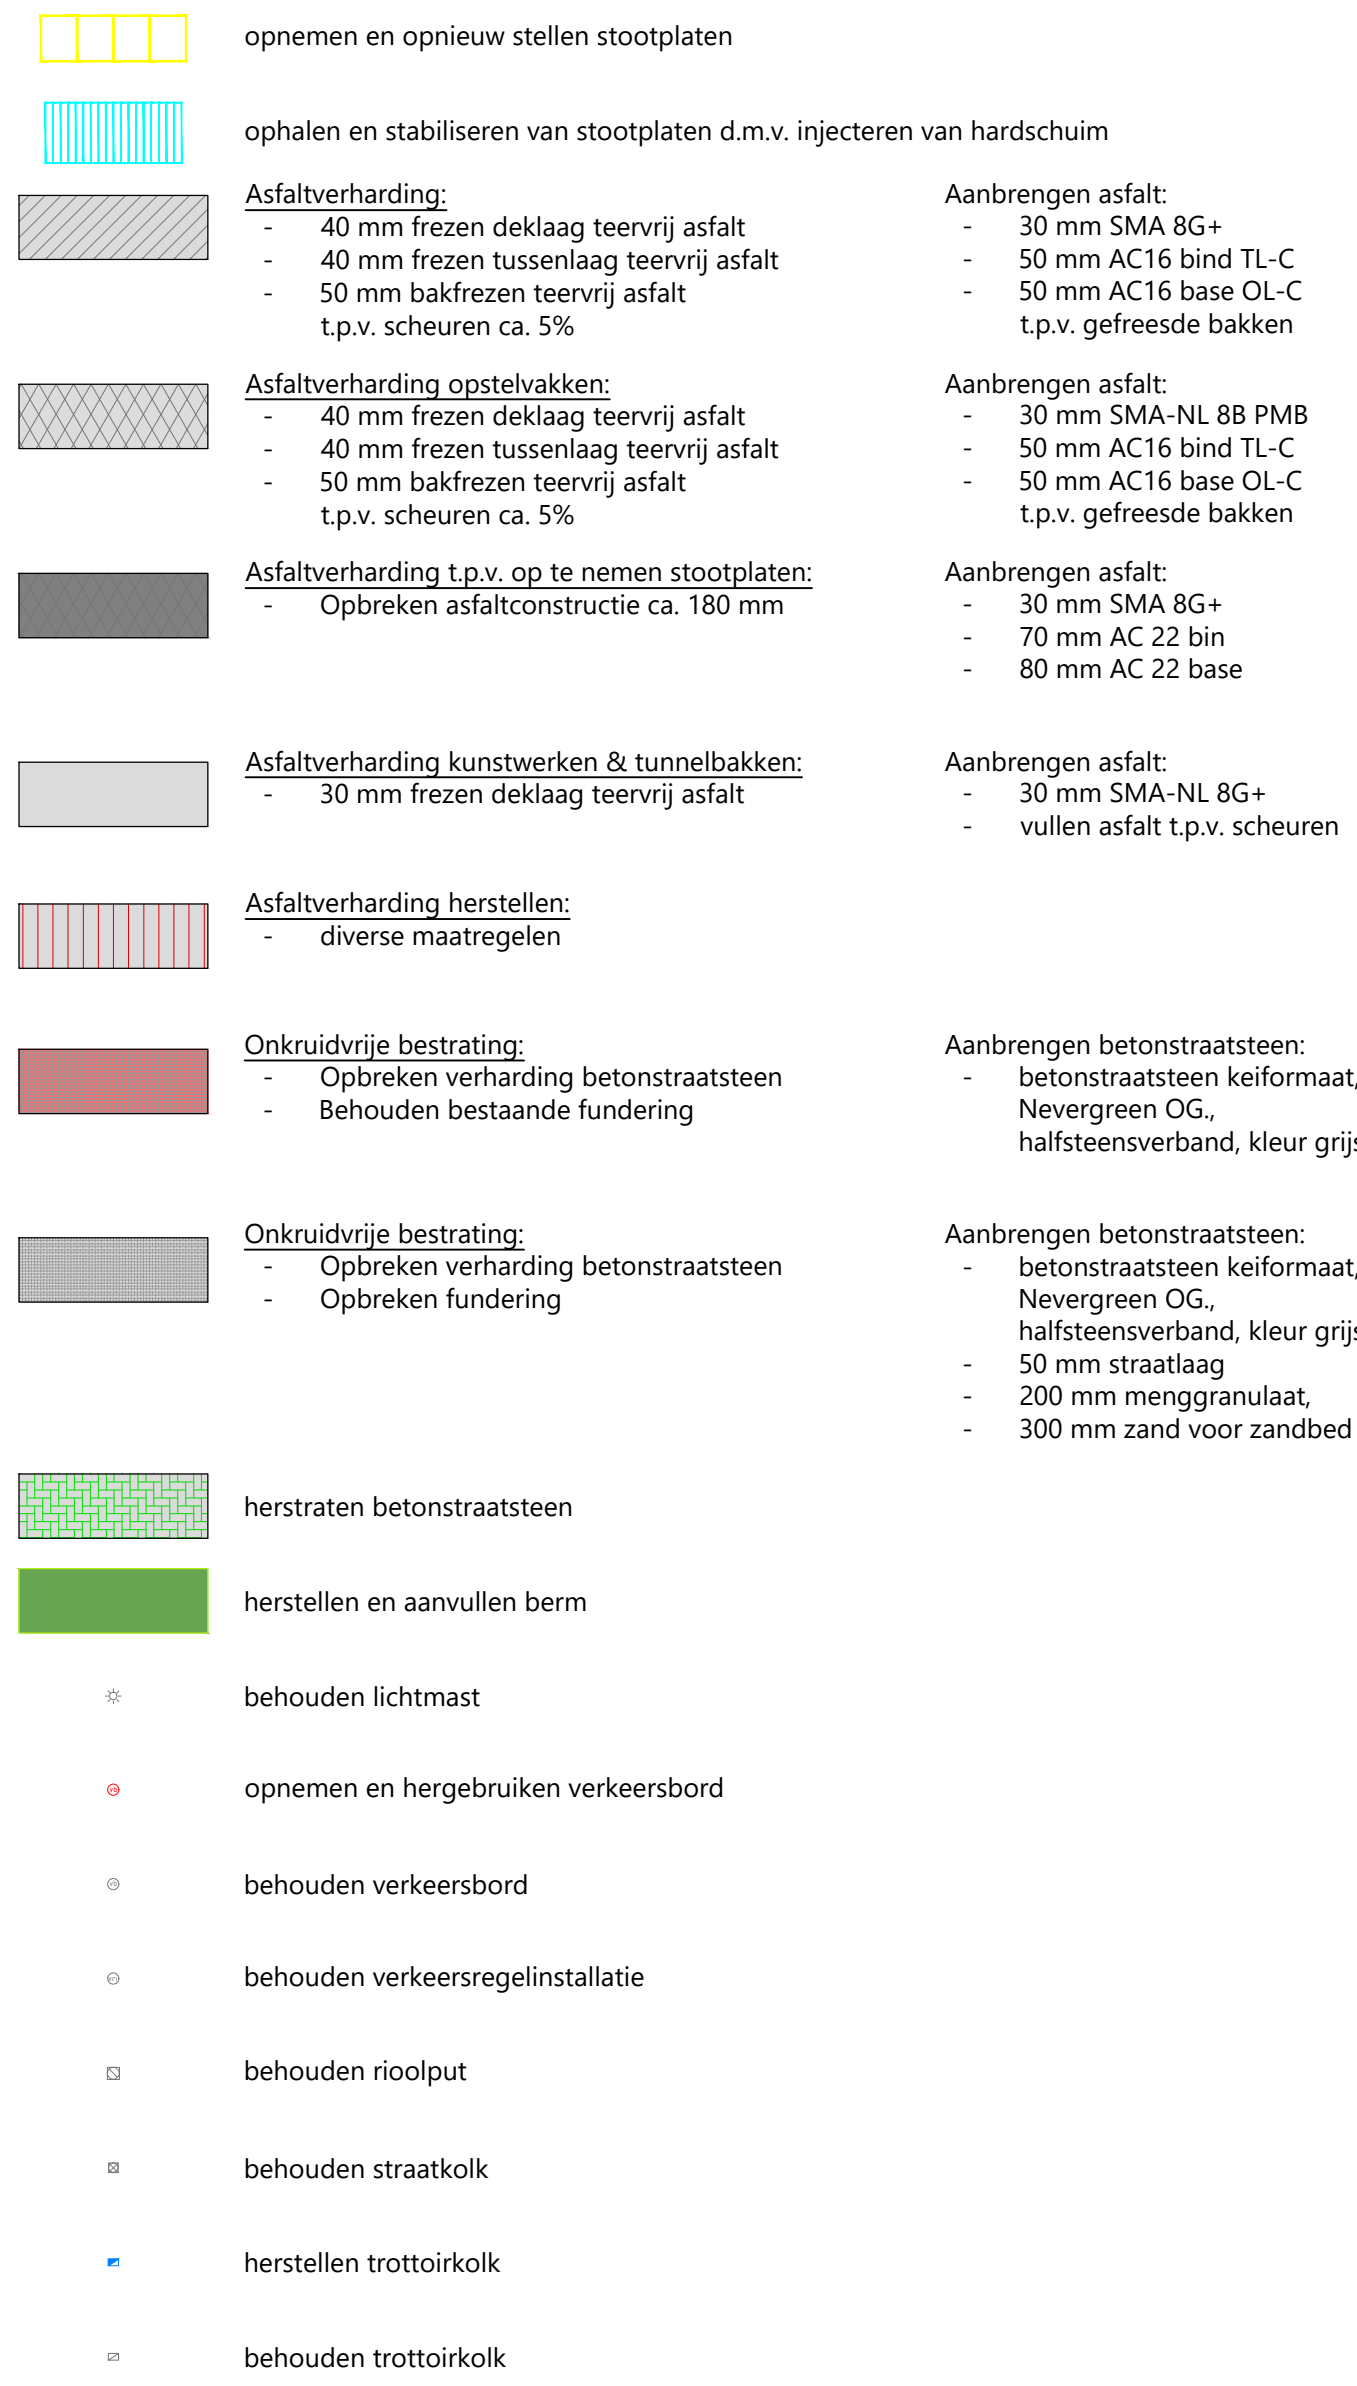

						Opmerking:	
						• Maatvoering in meters • Meetresultaten in millimeters, tenzij anders aangegeven • Broeigoedtemen in meters t.o.v. N.A.P.	
5							
4							
3							
2	dbg	08-04-2025	wijzing a				
1	dbg	25-02-2025	aanvraag				
LEVENSGE		DATUM		STATUS		OMSCHRIJVING WIJZIGING	
						VRIJGEVEE	

OPDRACHTGEVER: GEMEENTE ZOETERMEER		 Postbus Postbus 12 7883 ZG Den Ham Telefoon 0546 47 78 88 E info@roelofs.nl
PROJECT: GROOT ONDERHOUD EUROPAUTUNNEL		
ONDERDEEL: OVERZICHTS-TEKENING WERKZAAMHEDEN Bestekstekening		
SCHAAL: 1:500	PROJECTIE: 71036243	TEKENINGENR: NS01
FORMAAT: A0		
Maar waarde aan ruimte		BLAD: 02 van 02