


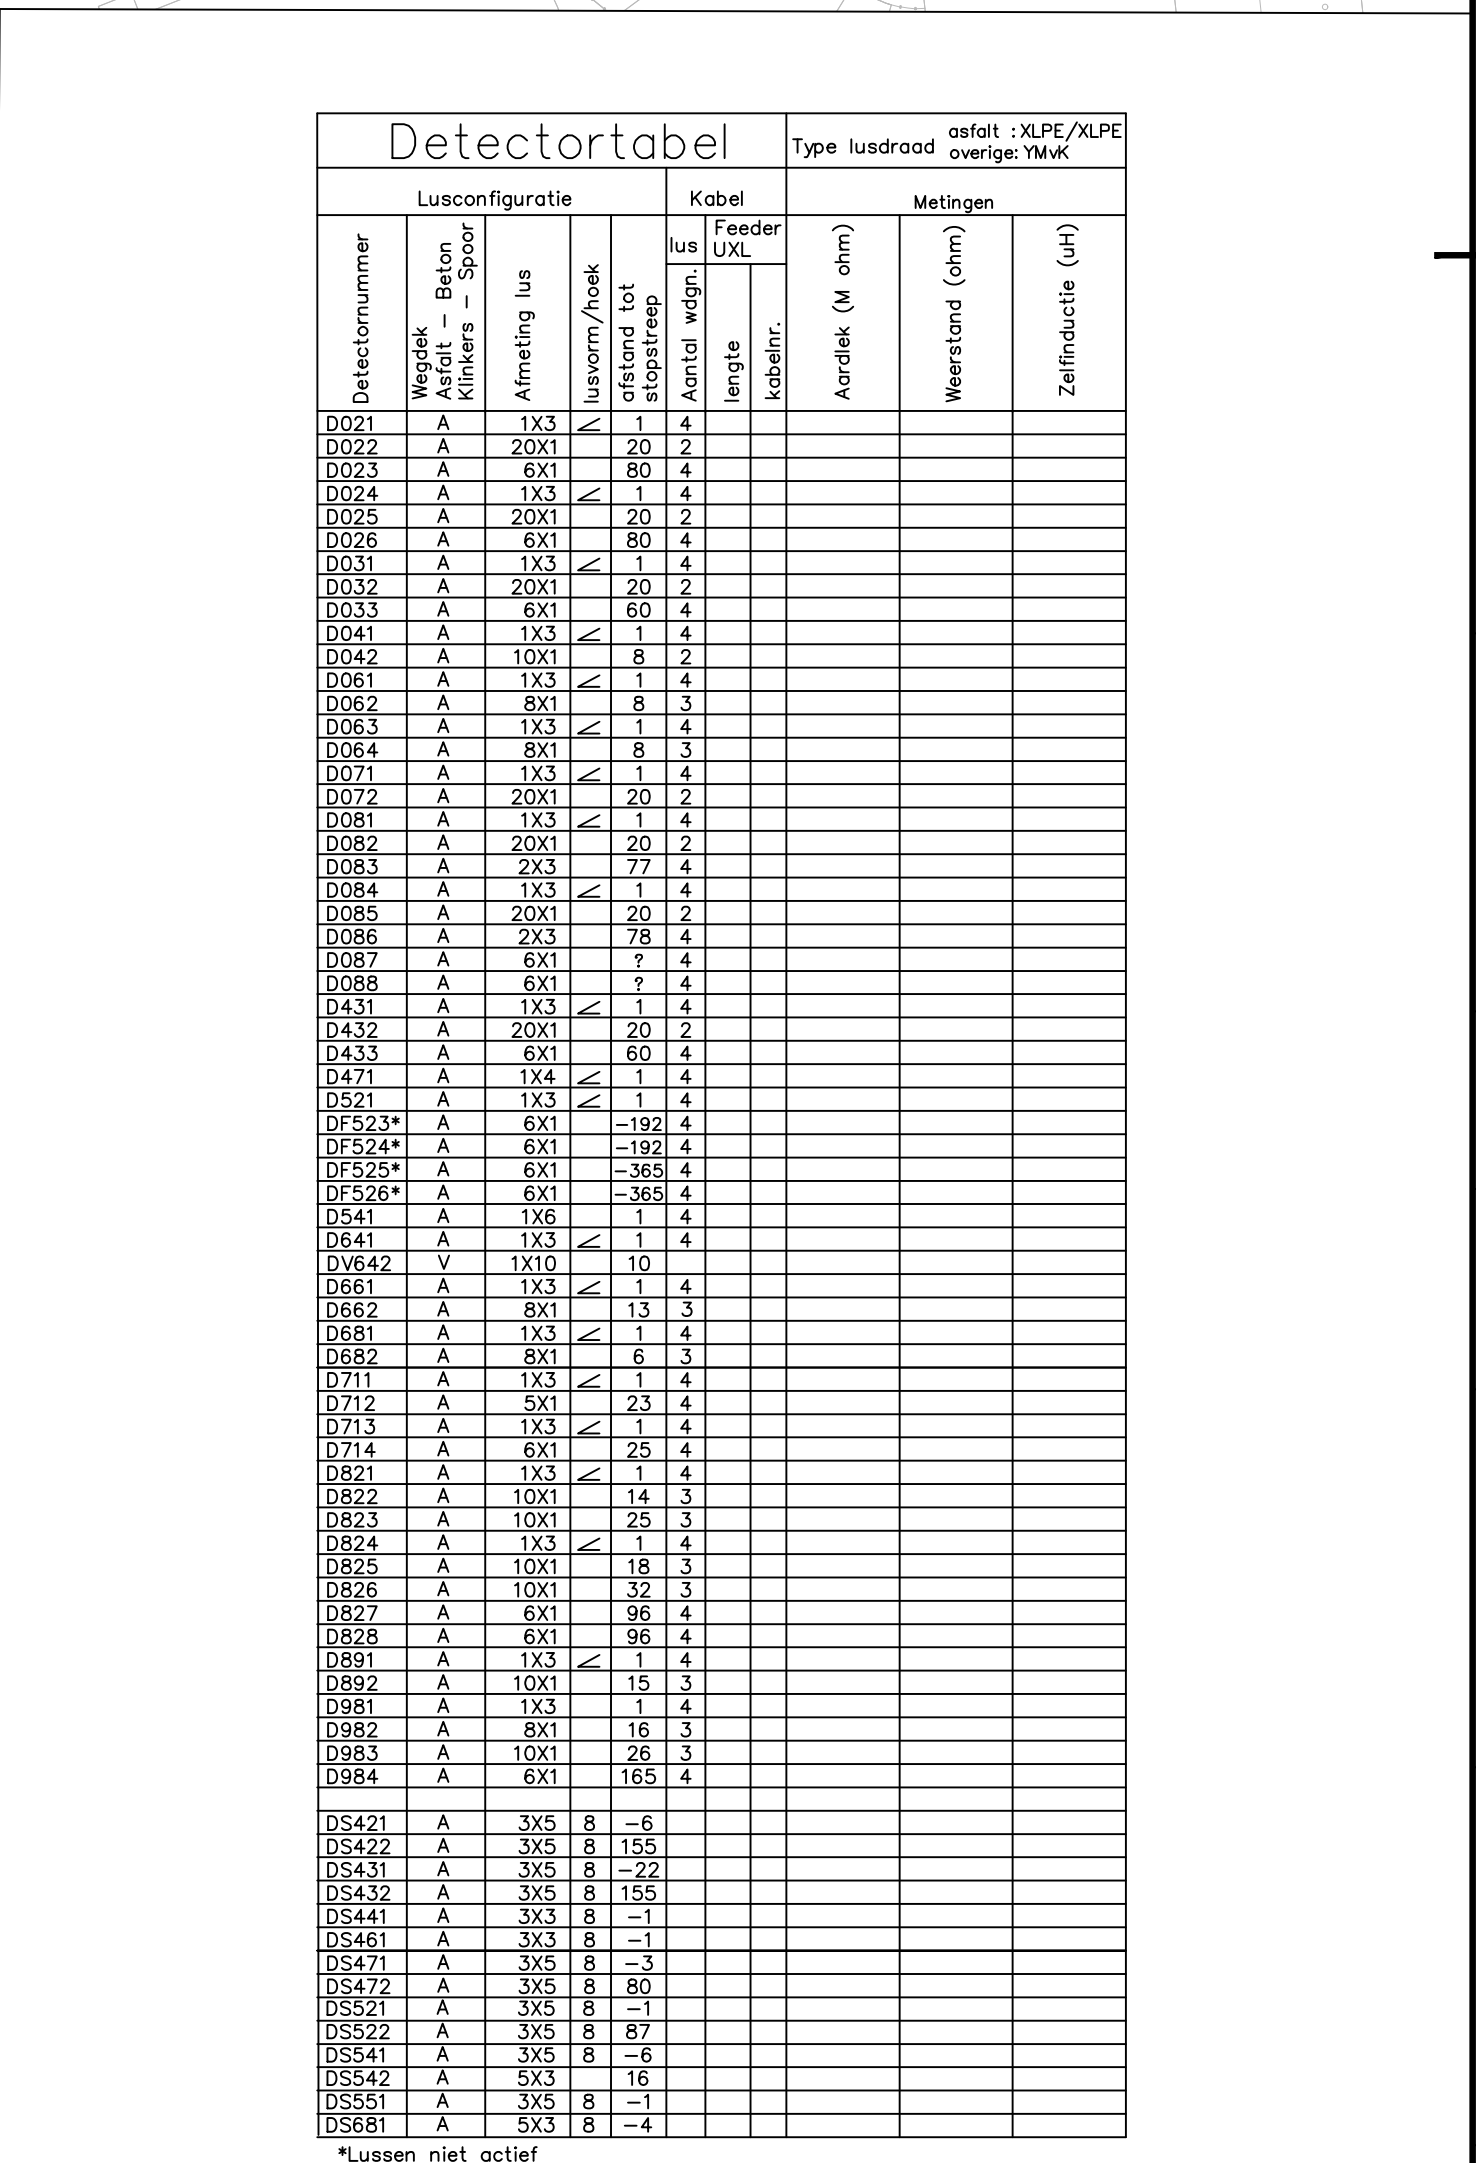

OPMERKING: DF52.3/ DF52.4/ DF52.5/ DF52.6 Lussen niet actief verwijderen uit CCOL applicatie (kabels in VRA handhaven)

FILE MELDING MATRIX verwijderen uit CCOL applicatie
AANSTURING MATRIX-file verwijderen uit CCOL applicatie(kabels handhaven, bord verwijderen)

OPMERKING: DF52.3/ DF52.4/ DF52.5/ DF52.6 Lussen niet actief verwijderen uit CCOL applicatie (kabels in VRA handhaven)

FILE MELDING MATRIX verwijderen uit CCOL applicatie
AANSTURING MATRIX-file verwijderen uit CCOL applicatie(kabels handhaven, bord verwijderen)

Swarco VRI	Revisie	
Zoetermeer Z22 Z33 Nederlandlaan - Europaweg - Afrikaweg		

OVERZICHT					blad: 1 van 1
gekeken	A.Gabel		d.d.	2-8-2022	Project: SCN110190099 XP nr: Z22/Z33
gecontroleerd	T. van Eldik		d.d.	..	
vrijgegeven	T. van Eldik		d.d.	..	
Revisie			d.d.		