


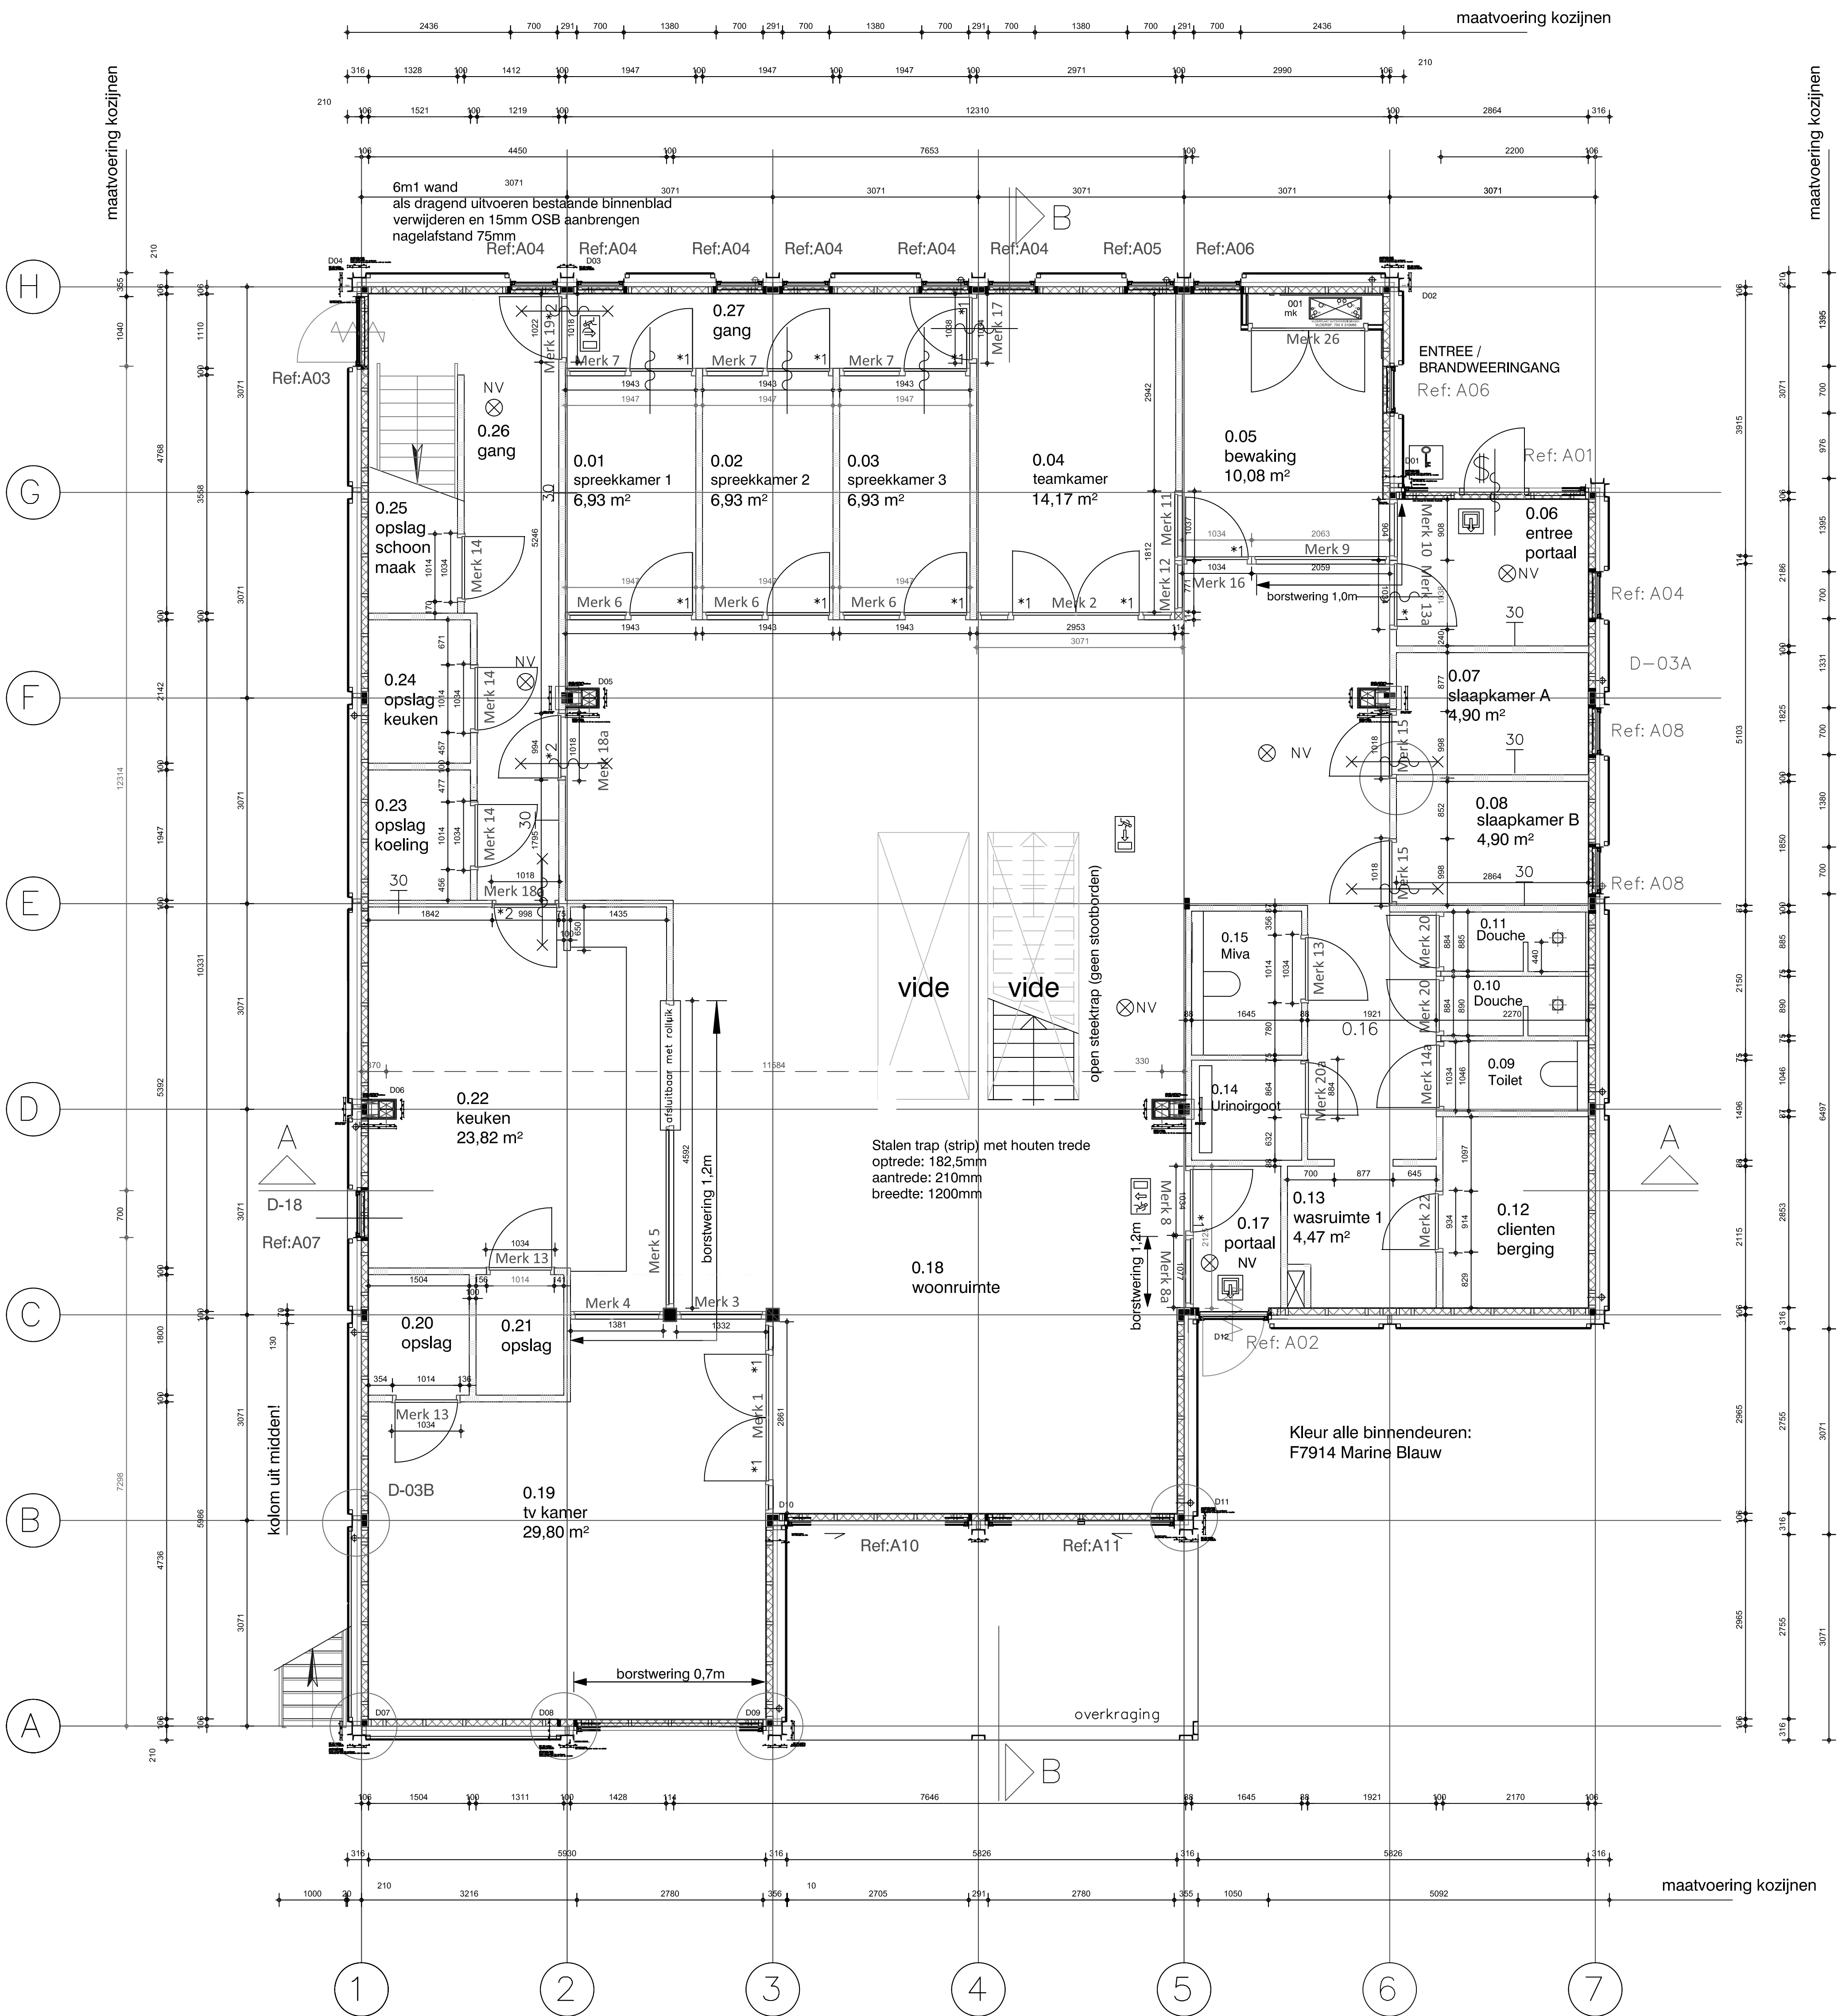

BEGANE GROND

 Doordachte Albouw Totaalconcepten		Minervum 7364 4817 ZH Breda Postbus 5751 4801 ED Breda	Tel. 076-578 25 66 Fax 076-587 54 66 www.datafbouw.nl info@datafbouw.nl
Opdrachtgever		De Meeuw	
Project		Opvangvoorziening Amersfoort	
Onderwerp		Plattegrond Begane grond Revisie	
Tek. nr.	PG01	Formaat	A0 A3 A4 A5
Schaal	1:50	Herkomst	
Tekenaar	LFJ/fjers	 DE MEEUW Bouwkundig ontwerp en realisatie	
Datum	29-05-2015	Tek. nr.	
Gevolgijnd		Werk nr.	
Aan deze tekening kunnen geen rechten worden ontleend. Als reden daarvan is het werk beschouwd te worden.		Datum	
Het is niet toegestaan deze tekening te verspreiden, kopiëren, te verspreiden of openbaar te maken of anderszins openbaar te maken van de tekening van DAT Albouw B.V.		Q14-00630-A-001	
		12-01-2015	