

Inspectierapport



GP Groot rioolservice

www.gpgroot.nl

rioolservice@gpgroot.nl

Strengrapport

Streng 610-611

Put 1 611

Put 2 610

Algemene stamgegevens

Strenglengte 10,00 m
Soort riool Vrij verval afvoerleiding of riool
Gebruik riolering Gecombineerde riolering
Ingebruikneming
Materiaal Beton
Voegmateriaal
Soort lining
Lining materiaal
Strategisch
Tekeningnummer
Verbinding type Vaar/moer
Algemene opmerking

Locatie

Stad of dorp Utrecht
Wijk / Kern
Locatie Jutfaseweg
Soort locatie Onder waterweg
Grondeigendom Publiek
Opdrachtgever Willemse Infra bv
Naam riolering
Verharding wegdek Onverhard

Geometrie

Vorm Eivormig
Hoogte 1200 mm
Breedte 800 mm
Buisdeellengte
Wanddikte

BOBs t.o.v.

NAP
Deksel
Put 1 -0,71 m
Put 2 -0,75 m

Inspectie 16-05-2023

Inspectierichting stroomopwaarts
Inspectielengte 10,00 m
Afstand referentieput Midden van beginput
Methode van inspectie Rijdende camera
Doel van inspectie Routine inspectie toestand
Code inspectiebedrijf 23R0267
Code opdrachtgever
Norm EN 13508-2:2003+A1:2011 | Leidraad RIONED

Beginknooppunt 610
Verwachte insp.lengte
Naam inspecteur Ashwin Meelhuijsen
Fotopakketreferentie
Videopakketreferentie USB077
Neerslag Geen
Temperatuur Boven vriespunt
Reinigen Gereinigd
Vloeistofstroom Geblokkeerd
Niet in de opdracht
Niet behandeld

Algemene opmerking


Foto	Video	Afst./m	Toestand	V	Beschrijving
	00:00:03	0,00	BCD.A		Beginknooppunt, rioolput, 610
173	00:00:42	0,60	BAF.D.B		Begin (1): Pos: 7 - 5; Oppervlakteschade, toeslagstoffen die uitsteken, chemisch - algemeen
174	00:00:53	0,60	BDD.A..D		Begin (2): Waterpeil, helder afvalwater (de bodem is zichtbaar), Verzakking, hoogte = 5%
175	00:02:27	2,30	BDA		Pos: 12 - 12; Algemene foto
176	00:04:23	7,20	BBF.A..I	A	Pos: 7 - 9; Infiltratie, doorzweten, Via wand, bij de verbinding
		8,30	BDD.A..D		Einde (2): Waterpeil, helder afvalwater (de bodem is zichtbaar), Verzakking, hoogte = 5%
177	00:04:40	8,40	BAJ.B	A	Pos: 5 - 10; Verplaatste verbinding, in de omtrek, Afstand = 20mm, bij de verbinding
178	00:05:39	8,40	BBF.C..I	A	Pos: 3 - 8; Infiltratie, instromend, Via wand, bij de verbinding
	00:07:32	9,20	BAF.D.B		Einde (1): Pos: 7 - 5; Oppervlakteschade, toeslagstoffen die uitsteken, chemisch - algemeen
	00:08:11	10,00	BCE.A		Eindknooppunt, rioolput, 611

Strenggrafiek

Streng **610-611** **Insp.datum** 16-05-2023
Put 1 611 **Gebruik riolering** Gecombineerde riolering
Put 2 610

Stamgegevens		Inspectie	
Strenglengte	10,00 m	Insp.-lengte	10,00 m
Stad of dorp	Utrecht	Inspectierichting	stroomopwaarts
Wijk / Kern		Beginknooppunt	610
Locatie	Jutfaseweg	Naam inspecteur	Ashwin Meelhuijsen
Materiaal	Beton	Videopakketreferentie	USB077
Vorm	Eivormig	Afstand referentiepunt	Midden van beginput
Afmeting [mm]	800 / 1200	Algemene opmerking	

Weergave richting: In de inspectierichting

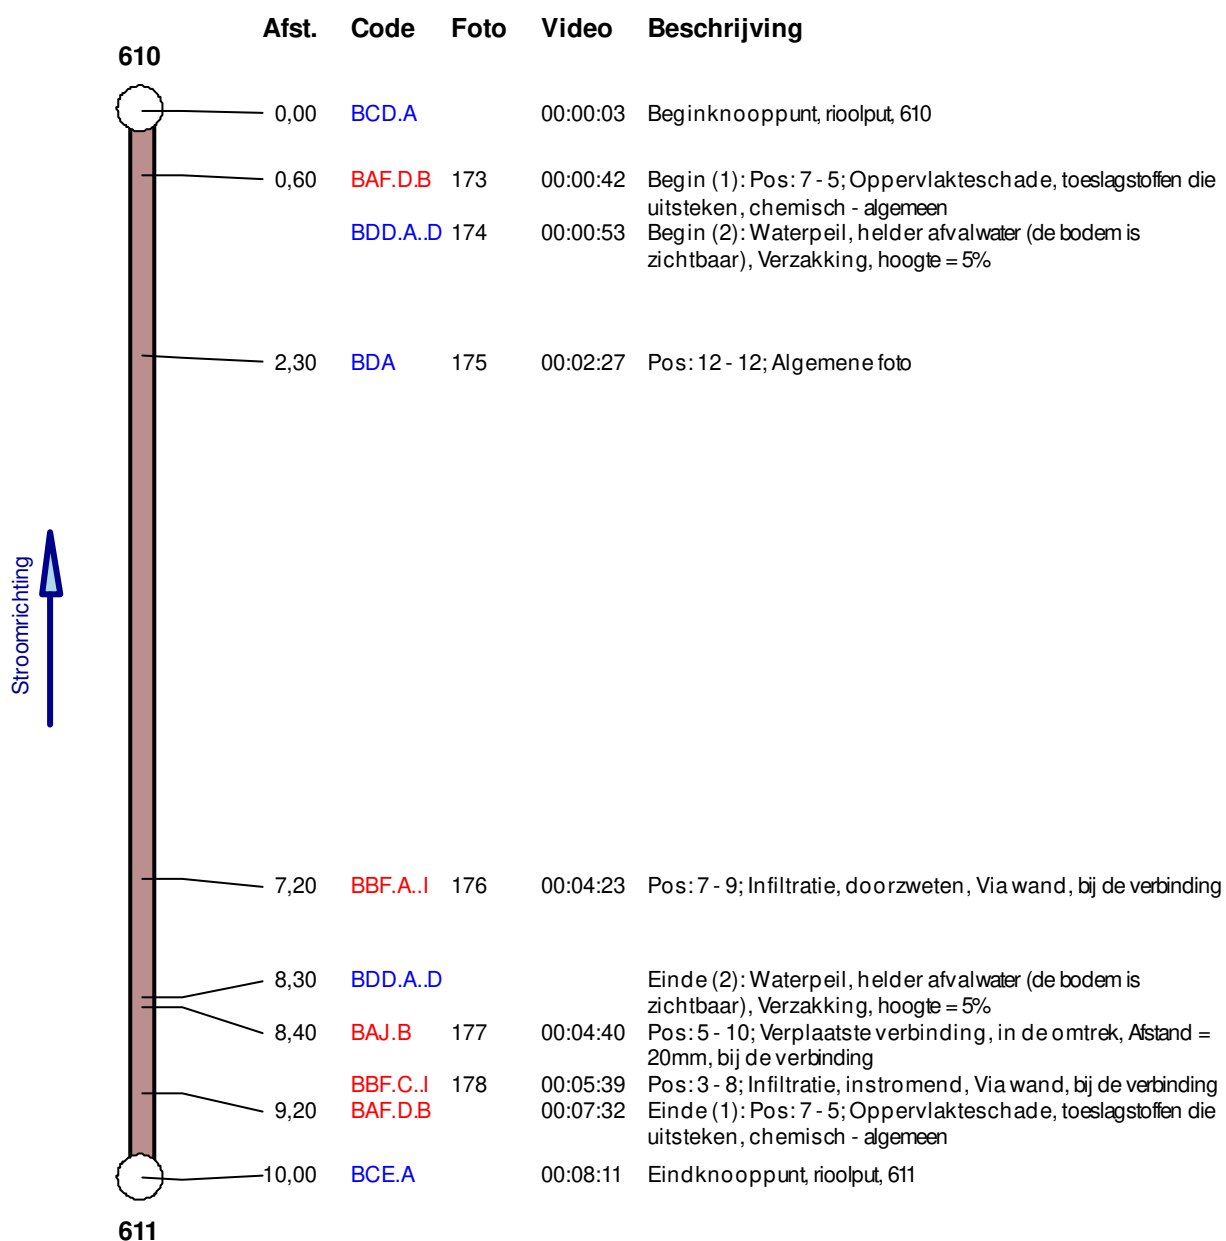

Fotorapport streng

Streng 610-611
Put 1 611
Put 2 610
Stad / Locatie Utrecht / Jutfaseweg

Insp.datum 16-05-2023
Afmeting 800 / 1200
Gebruik riolering Gecombineerde riolering

Begin (1): Pos: 7 - 5;
 Oppervlakteschade, toeslagstoffen
 die uitsteken, chemisch - algemeen

Foto 173
Video 00:00:42
Afstand 0,60 m
Toestand BAF.D.B
Positie 7 - 5
Video pakketrefere USB077



Begin (2): Waterpeil, helder afvalwater (de bodem is zichtbaar),
 Verzakking, hoogte = 5%

Foto 174
Video 00:00:53
Afstand 0,60 m
Toestand BDD.A
Positie
Video pakketrefere USB077




Fotorapport streng

Streng **610-611**
Put 1 611
Put 2 610
Stad / Locatie Utrecht / Jutfaseweg

Insp.datum 16-05-2023
Afmeting 800 / 1200
Gebruik riolering Gecombineerde riolering

Pos: 12 - 12; Algemene foto


Foto **175**
Video 00:02:27
Afstand 2,30 m
Toestand [BDA](#)
Positie 12 - 12
Video pakketrefere USB077

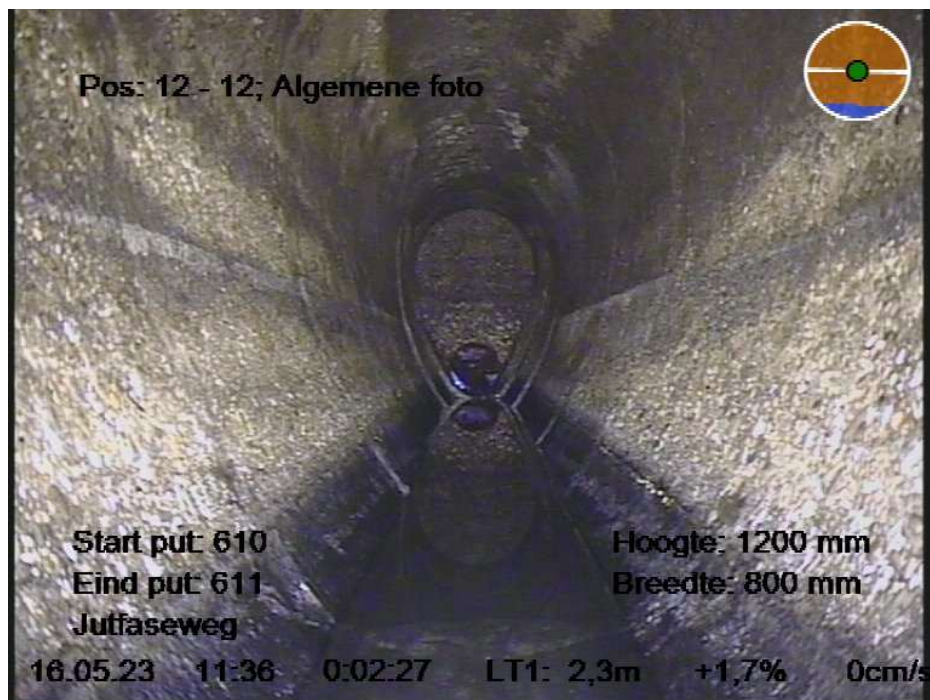

Pos: 7 - 9; Infiltratie, doorzweten, Via wand, bij de verbinding

Foto **176**
Video 00:04:23
Afstand 7,20 m
Toestand [BBF.A](#)
Positie 7 - 9
Video pakketrefere USB077

[Verbinding](#)

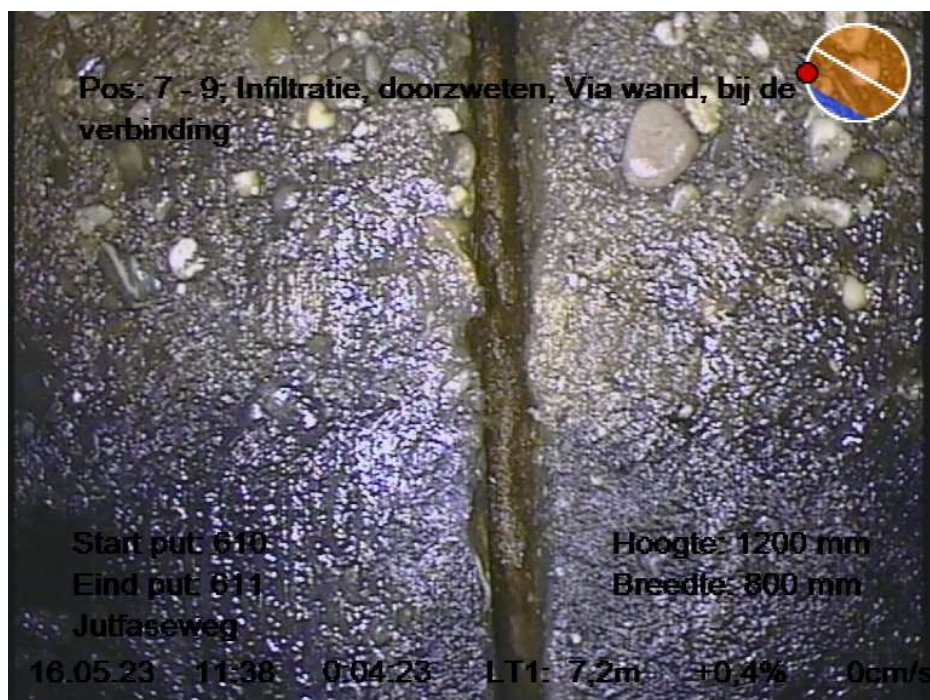

Fotorapport streng

Streng 610-611
Put 1 611
Put 2 610
Stad / Locatie Utrecht / Jutfaseweg

Insp.datum 16-05-2023
Afmeting 800 / 1200
Gebruik riolering Gecombineerde riolering

Pos: 5 - 10; Verplaatste verbinding, in de omtrek, Afstand = 20mm, bij de verbinding

Foto 177
Video 00:04:40
Afstand 8,40 m
Toestand BAJ.B
Positie 5 - 10
Video pakketrefere USB077


Verbinding



Pos: 3 - 8; Infiltratie, instromend, Via wand, bij de verbinding

Foto 178
Video 00:05:39
Afstand 8,40 m
Toestand BBF.C
Positie 3 - 8
Video pakketrefere USB077

Verbinding

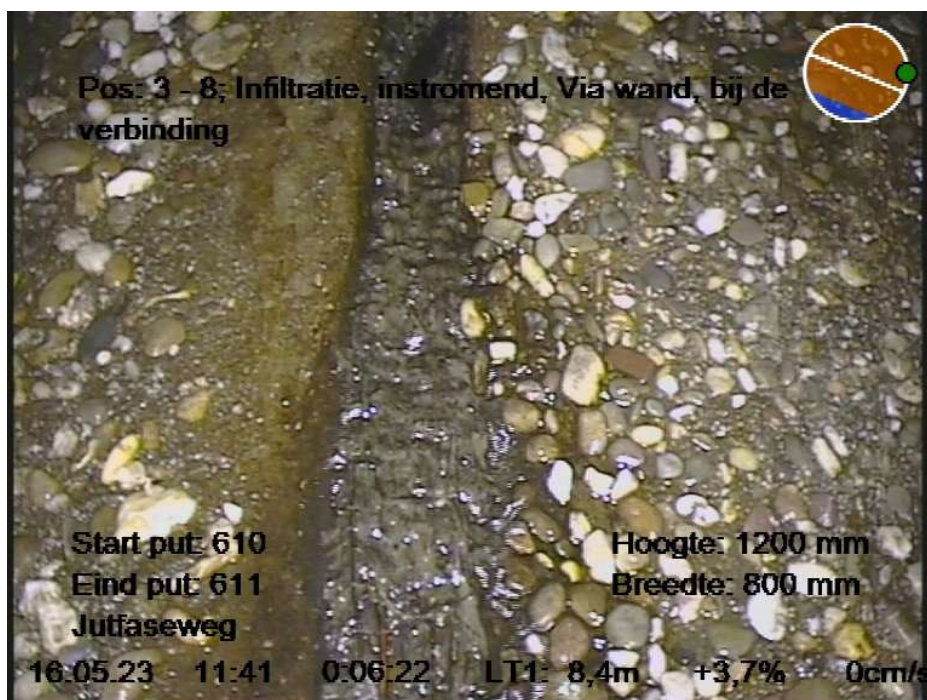


Verhangmeting

Streng 610-611
Put 1 611
Put 2 610
Gebruik riolering Gecombineerde riolering
Materiaal Beton

Insp.datum 16-05-2023
BOB t.o.v. NAP 1 -0,710 NAP
BOB t.o.v. NAP 2 -0,750 NAP
Strenglengte 10,00 m

Verhanggegevens

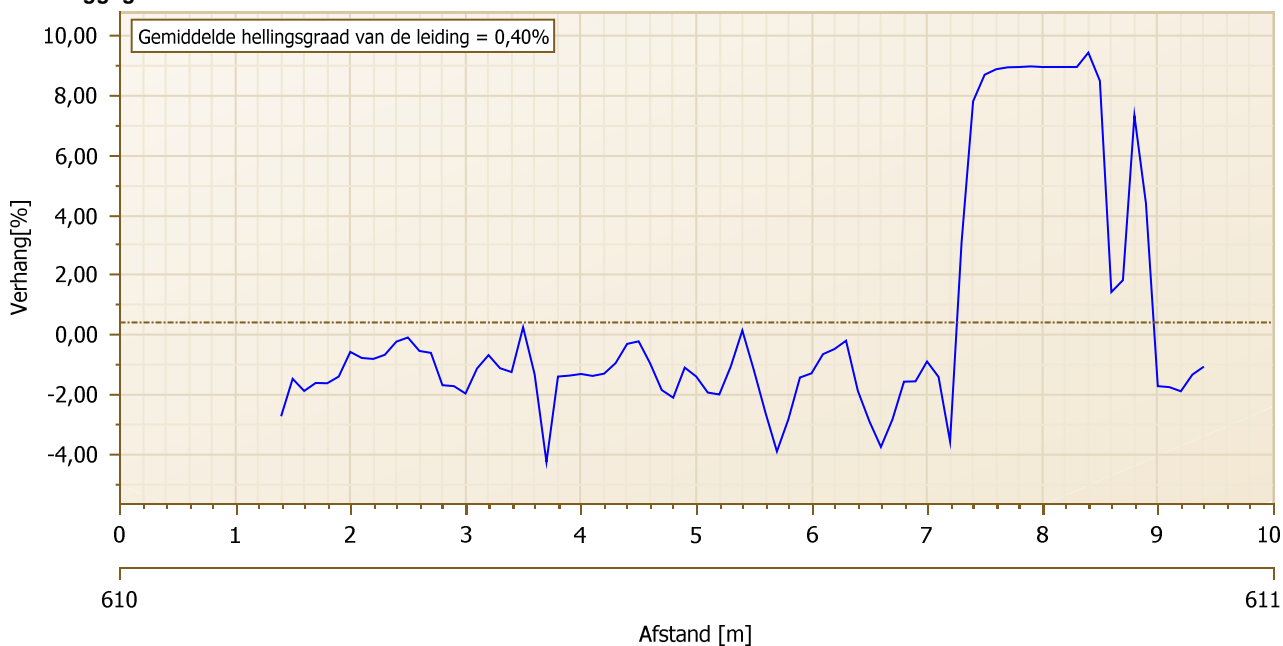

Hoogteverloop

