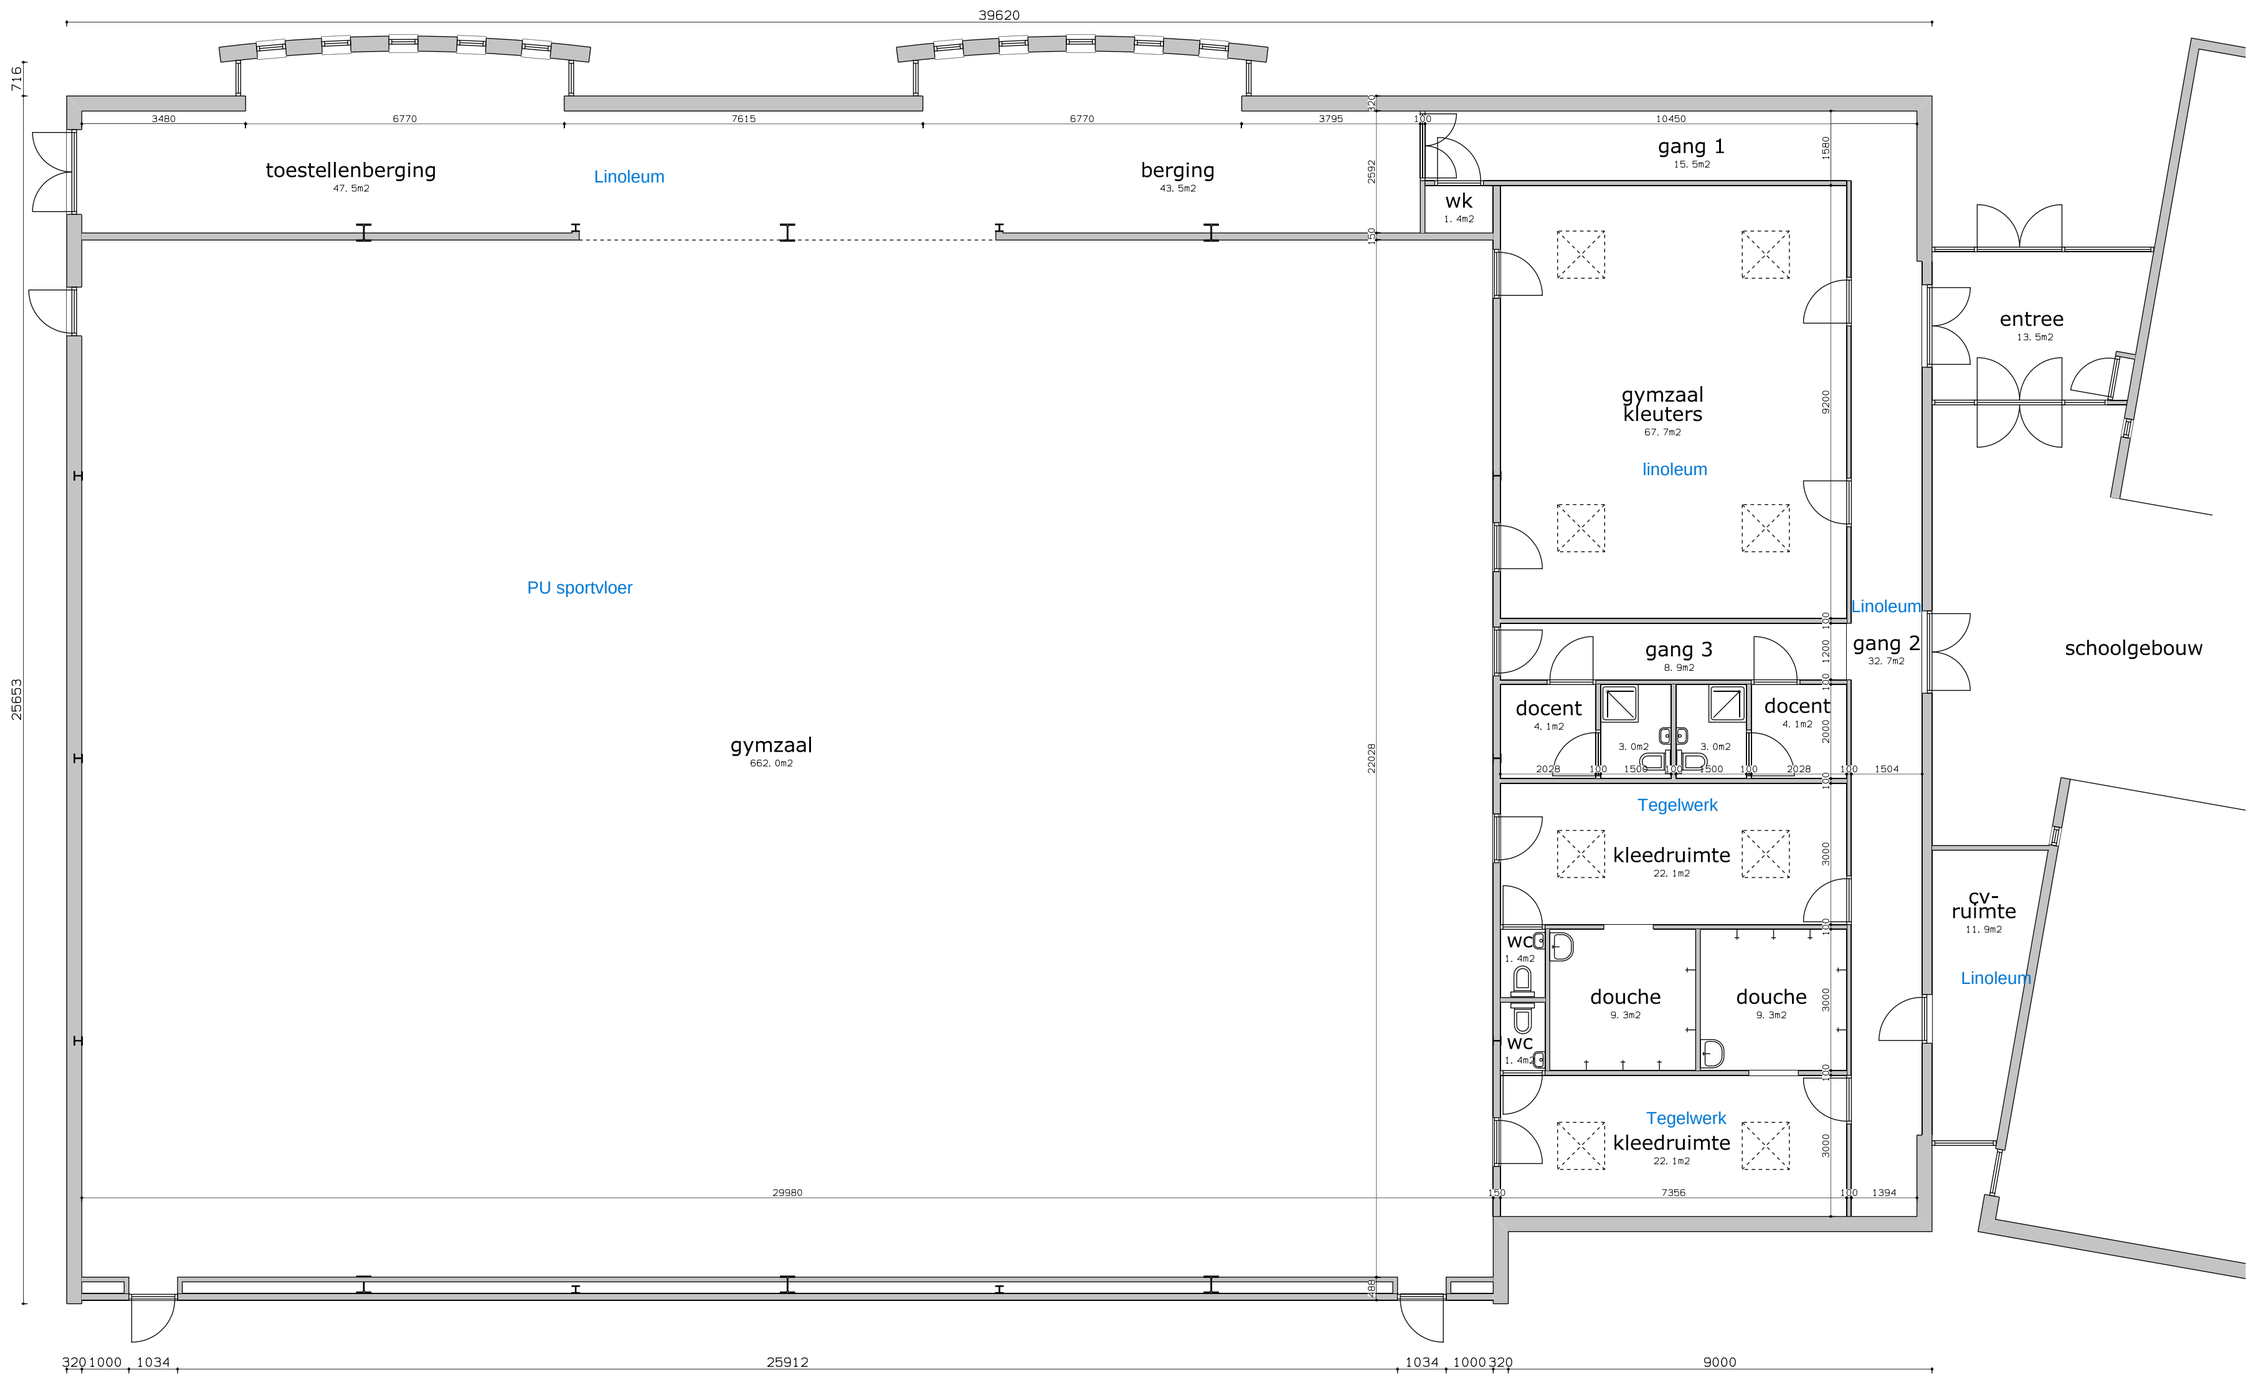

plattegrond begane grond



Bouwburo W. Panen bv
Onderwaard 2
5324 JV Ammerzoden
Tel : 073 – 599 1891
Fax : 073 – 599 4345
Site : www.panen.nl
tekenkamer@panen.nl

ONDERDEEL
Bestaande Toestand, plattegrond

LOCATIE
Gymzaal "De Bogerd"
te Rossum

ADRES
Kersenbogerd 4
5328 GW Rossum

OPDRACHTGEVER
Gemeente Maasdriel
Kerkstraat 45
5331 CB Kerkdriel
tel. 0418 - 63 88 88
fax. 0418 - 63 88 00
Postbus 10.000
5330 GA Kerkdriel

GEWIJZIGD F	GEWIJZIGD E	GEWIJZIGD D	GEWIJZIGD C	GEWIJZIGD B	GEWIJZIGD A

BLADNUMMER: BT-07
GETEKEND: Joey Doomernik
WERKNUMMER: 0921
SCHAAL: 1: 100
DATUM: 06-11-2009

Deze tekening is eigendom van Bouwburo W. Panen bv te Ammerzoden. Het is een vertrouwelijk document. Zonder schriftelijke toestemming mag het niet worden gekopieerd, gebruikt of de inhoud ervan ter kennis van derden worden gebracht. Copyright Bouwburo W. Panen bv te Ammerzoden.