


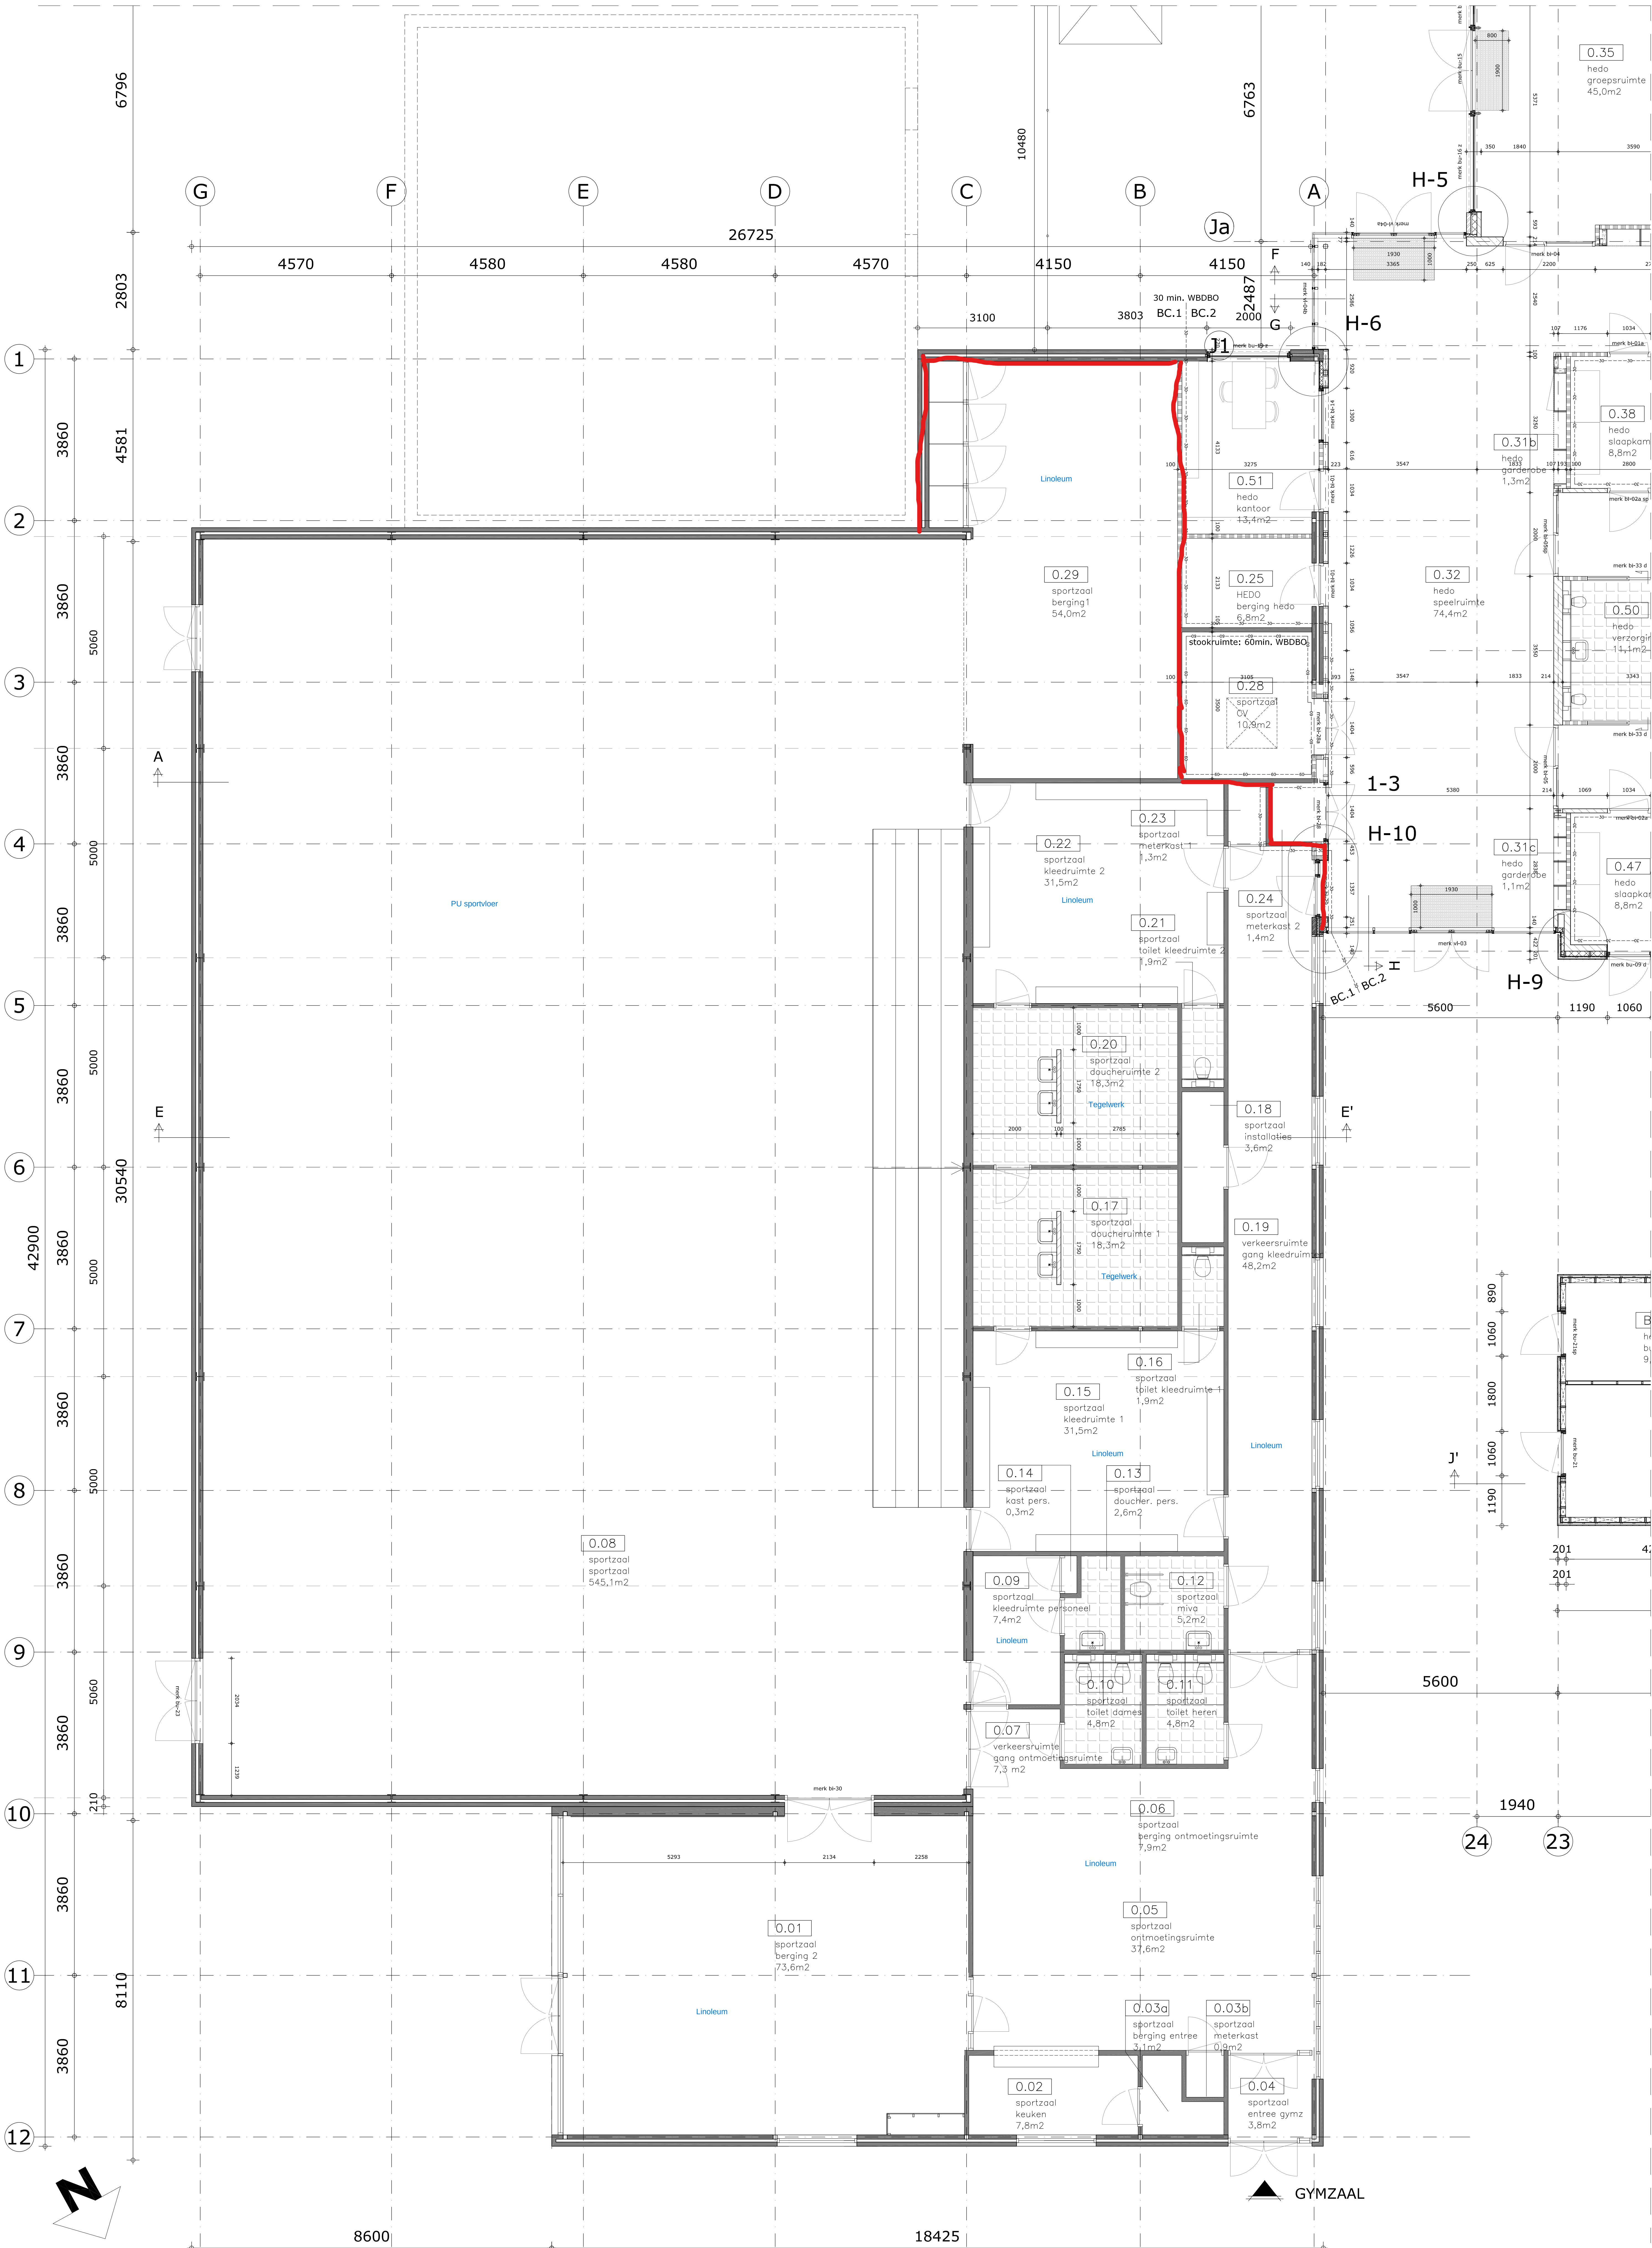

RENVOOI:

BOUWKUNDIG:
Constructiegegevens: zie gegevens Ingenieursbureau Uheake

W-installaties: zie gegevens Nijboer - Hage technisch adviseurs

E-installaties: zie gegevens Nijboer - Hage technisch adviseurs

bestaande wanden
metselwerk
kalkzandsteen
indelingwanden, niet-dragend
indelingwanden, niet-dragend, R=500B
isolatie

schoonlooppad
tegelvloer

tegelwerk:
In de toilet- en badruimten wordt dmv tegelwerk ervoor gezorgd dat de wateropname volgens NEN 2779 de grenswaarden in het bouwbesluit art. 2.38 niet overschrijft.

kozijnen, met dampe dorpel
deurhoogte minimaal (nieuw): 2300mm
deurbreedte minimaal (nieuw): 800mm

beglazing:
HR++ glas, U_{glas} = 1,10 W/m²K
brandschiding

project: Basisschool de Schakel
Ammerzoden

onderwerp: Revisietekeningen
Plattegrond begane grond

opdracht: Gemeente Maasdriel

getekend: AV 31-01-2013 formaat: A0
getekend: schaal: 1:50

A: E: fase: revisie
B: F: projectnr.: 070426-Am
C: G: RE-01a
D: H:

ARCHITECTUURBUREAU

VOSS

Deze tekening is eigendom van Architectuurbureau Voss en mag zonder
haar toestemming niet worden gekopieerd, verspreid of aan
derden ter inzage worden gegeven.
Klokgebouw 247 5617AC Eindhoven
T: 040-2920507 F: 040-2920177 e: mail@avvoss.nl