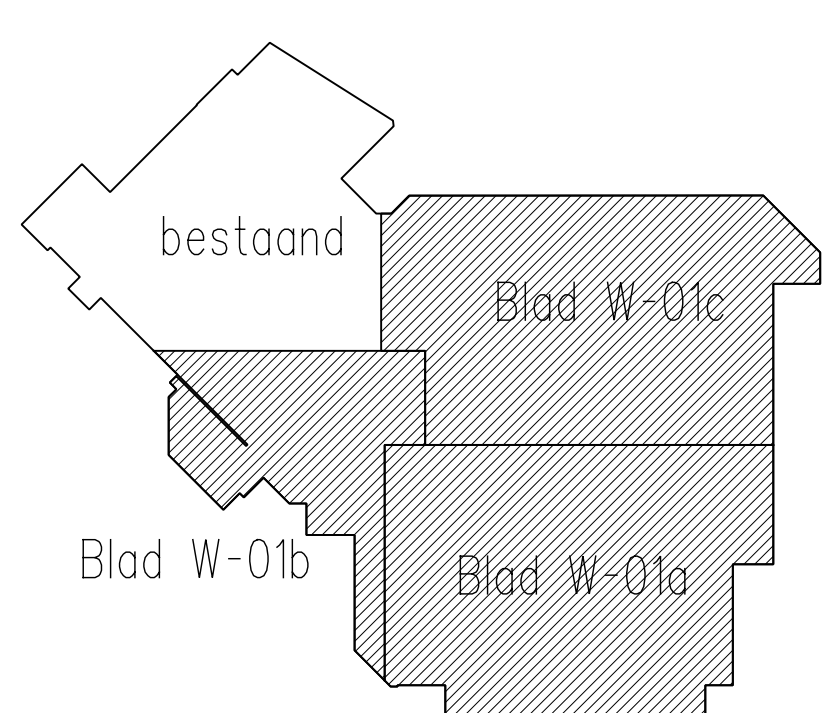


Ruimtenummers sportaccommodatie

0.01	Tochtsluis
0.02	Centrale hal
0.03	Receptie
0.04	Berging/Pantry
0.05	Kastruimte
0.06	Lift en Trap
0.07	Horeca
0.08	Bar
0.09	Rokersruimte
0.10	Keuken

2.01 entree zwembad
2.02 gang / overdekte


[illegible]

Alle maatvoering in het werk te controleren


wijziging 6-11-2006 betreft wijz. ruimte 30 en 31 en vervallen koziijn h-46

A2 ARCHITECTEN BV
Architectenburo Apeldoorn
Telefoon : 065-5785811
Telefax : 065-5786792



Hoofdstraat 39
7311 JT Apeldoorn
Postbus 10461
7301 GL Apeldoorn

 **TWELLO** 0571 - 287900

  **VANDENBELT**
bouw & ontwikkeling

projekt 1 Uitbreiding sportcomplex "De Kreek"

te Kerkdriel

Werktekening (revisie)
Begeen grond Totaleoverzicht

school: 1 : 100	getekend: J.O	d.d.: 07-06-2006	werk no.: 2003-030	blad no.:
-----------------	---------------	------------------	--------------------	-----------

gewijzigd :	B: 6-11-2006	D:	W-01
-------------	--------------	----	------

A	09-10-2006	C	22-03-2007	E
---	------------	---	------------	---

Microstafion d / bousmamu 3.1