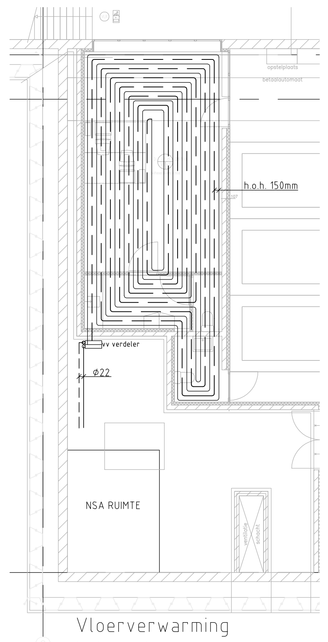

Vloerverwarming
beheerders ruimte

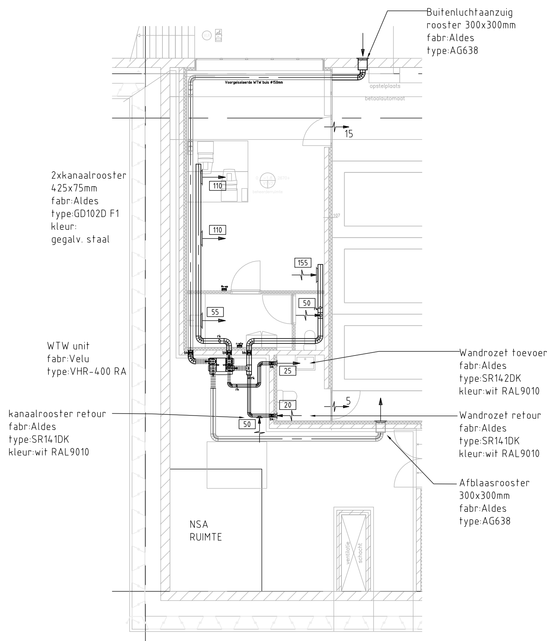

Luchtinstallatie
beheerders ruimte
(zichtwerk)

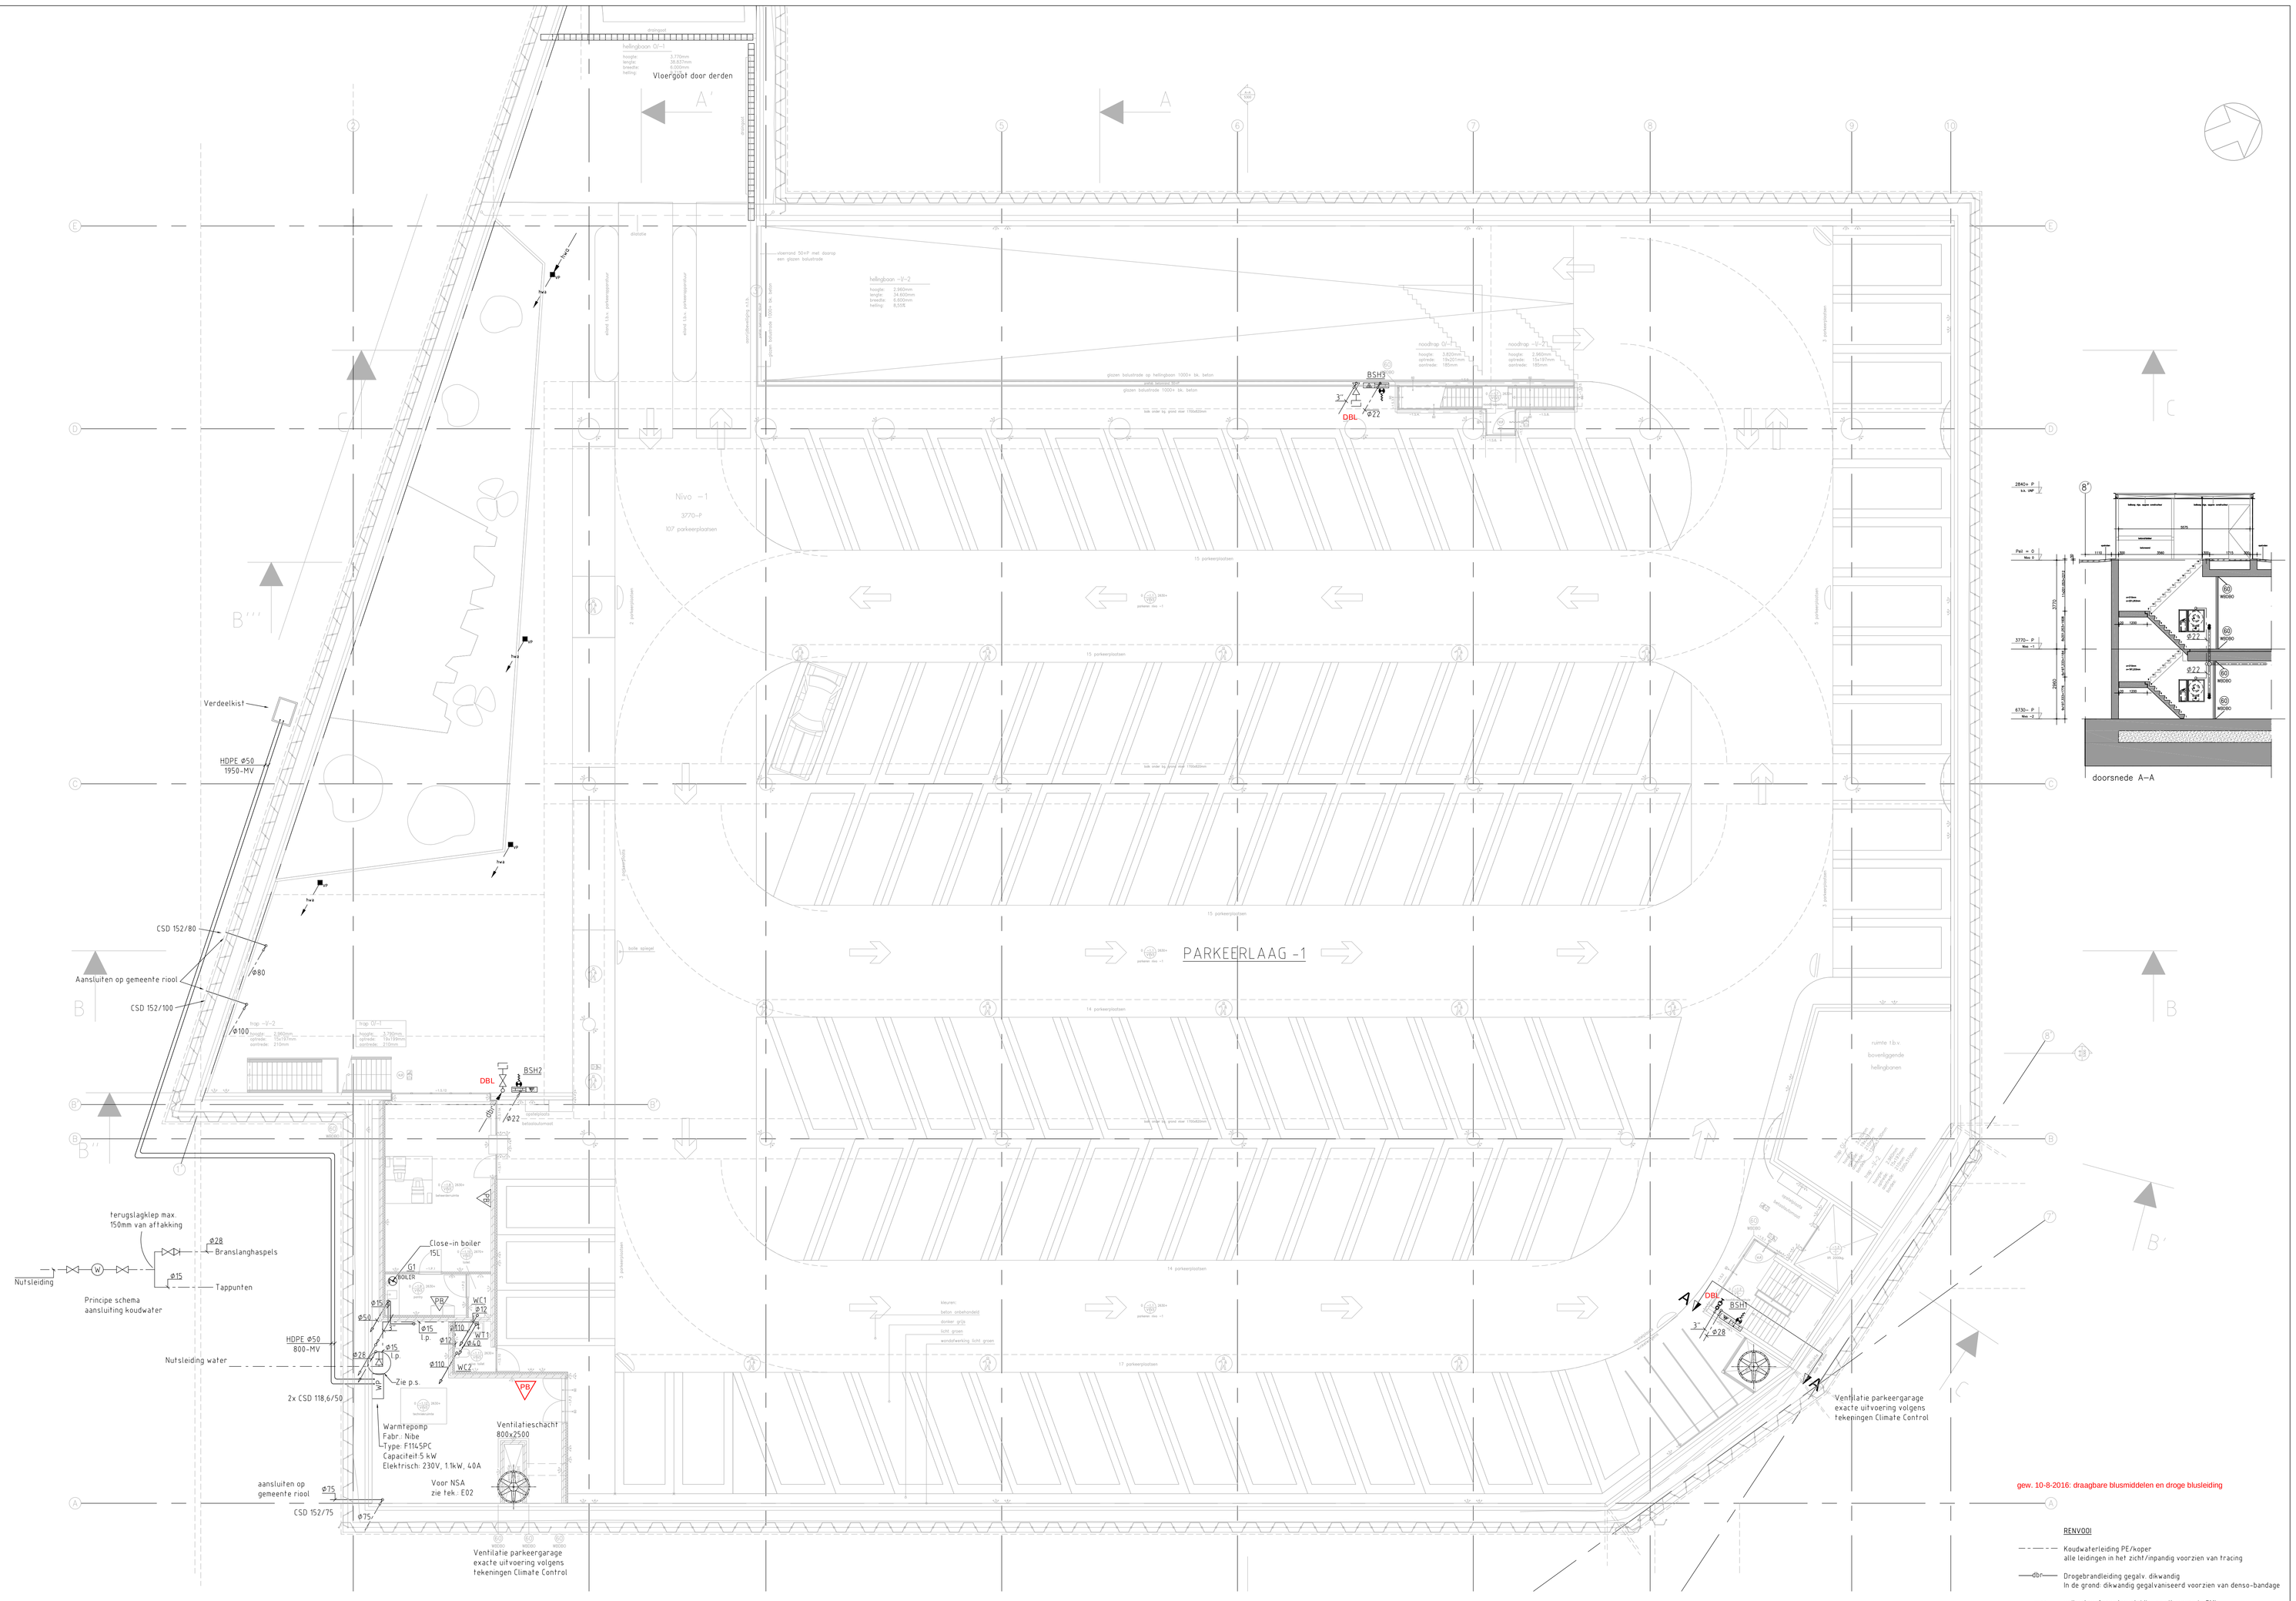

gew. 10-8-2016: draagbare blusmiddelen en droge blusleiding

RENVOOI

- Koudwaterleiding PE/koper
  alle leidingen in het zicht/inpandig voorzien van tracing
- dbr — Drogebrandleiding gegalv. dikwandig
  In de grond: dikwandig gegalvaniseerd voorzien van denso-bandage
- vwa — vuilwaterafvoer/persleidingen uitvoeren in SML
- Brandslanghaspel 30mtr + handblusser
- Storzkoppeling 2½"
- Keerklep
- Regelklep
- l.p. Langs plint
- PB Poederblusser

REVISIE

Isolatie:
Alle waterleidingen m.u.v.Trappenhuizen
isoleren met Armaflex SH 9mm
in parkeergarage afwerken met verzinkte plaat
Alle cv leidingen isoleren met Armaflex AF 13mm
en afwerken in technischeruimte met isogenopak

TOEGEPASTE XREF			
Opdrachtgever: Heijmans Beton en Waterbouw	Adviseur.: CIMAE	Architect: BD Architectuur	
Project: Nieuwbouw parkeergarage Masiusplein Zevenaar		F	E
		D	C
		B	A Aug-2010 BvK
Opdrachtgever: Heijmans Beton en Waterbouw		Gewijzigd	
		Werknr.: A08036	Gecontr.:
Werkonderdeel: Werktuigbouwkundige installaties Parkeerlaag -1		Get.: BvK	Blad
		Datum: Juli - 2010	A0
		Schaal: 1:100	Aantal
		Tek.nr.: A08036-1	

ifn installatietechniek
uw totaalinstallateur
Postbus 345, 6710 BH Ede
Tel: 0318 63 73 75
Fax: 0318 62 23 46
www.ifn.nl