
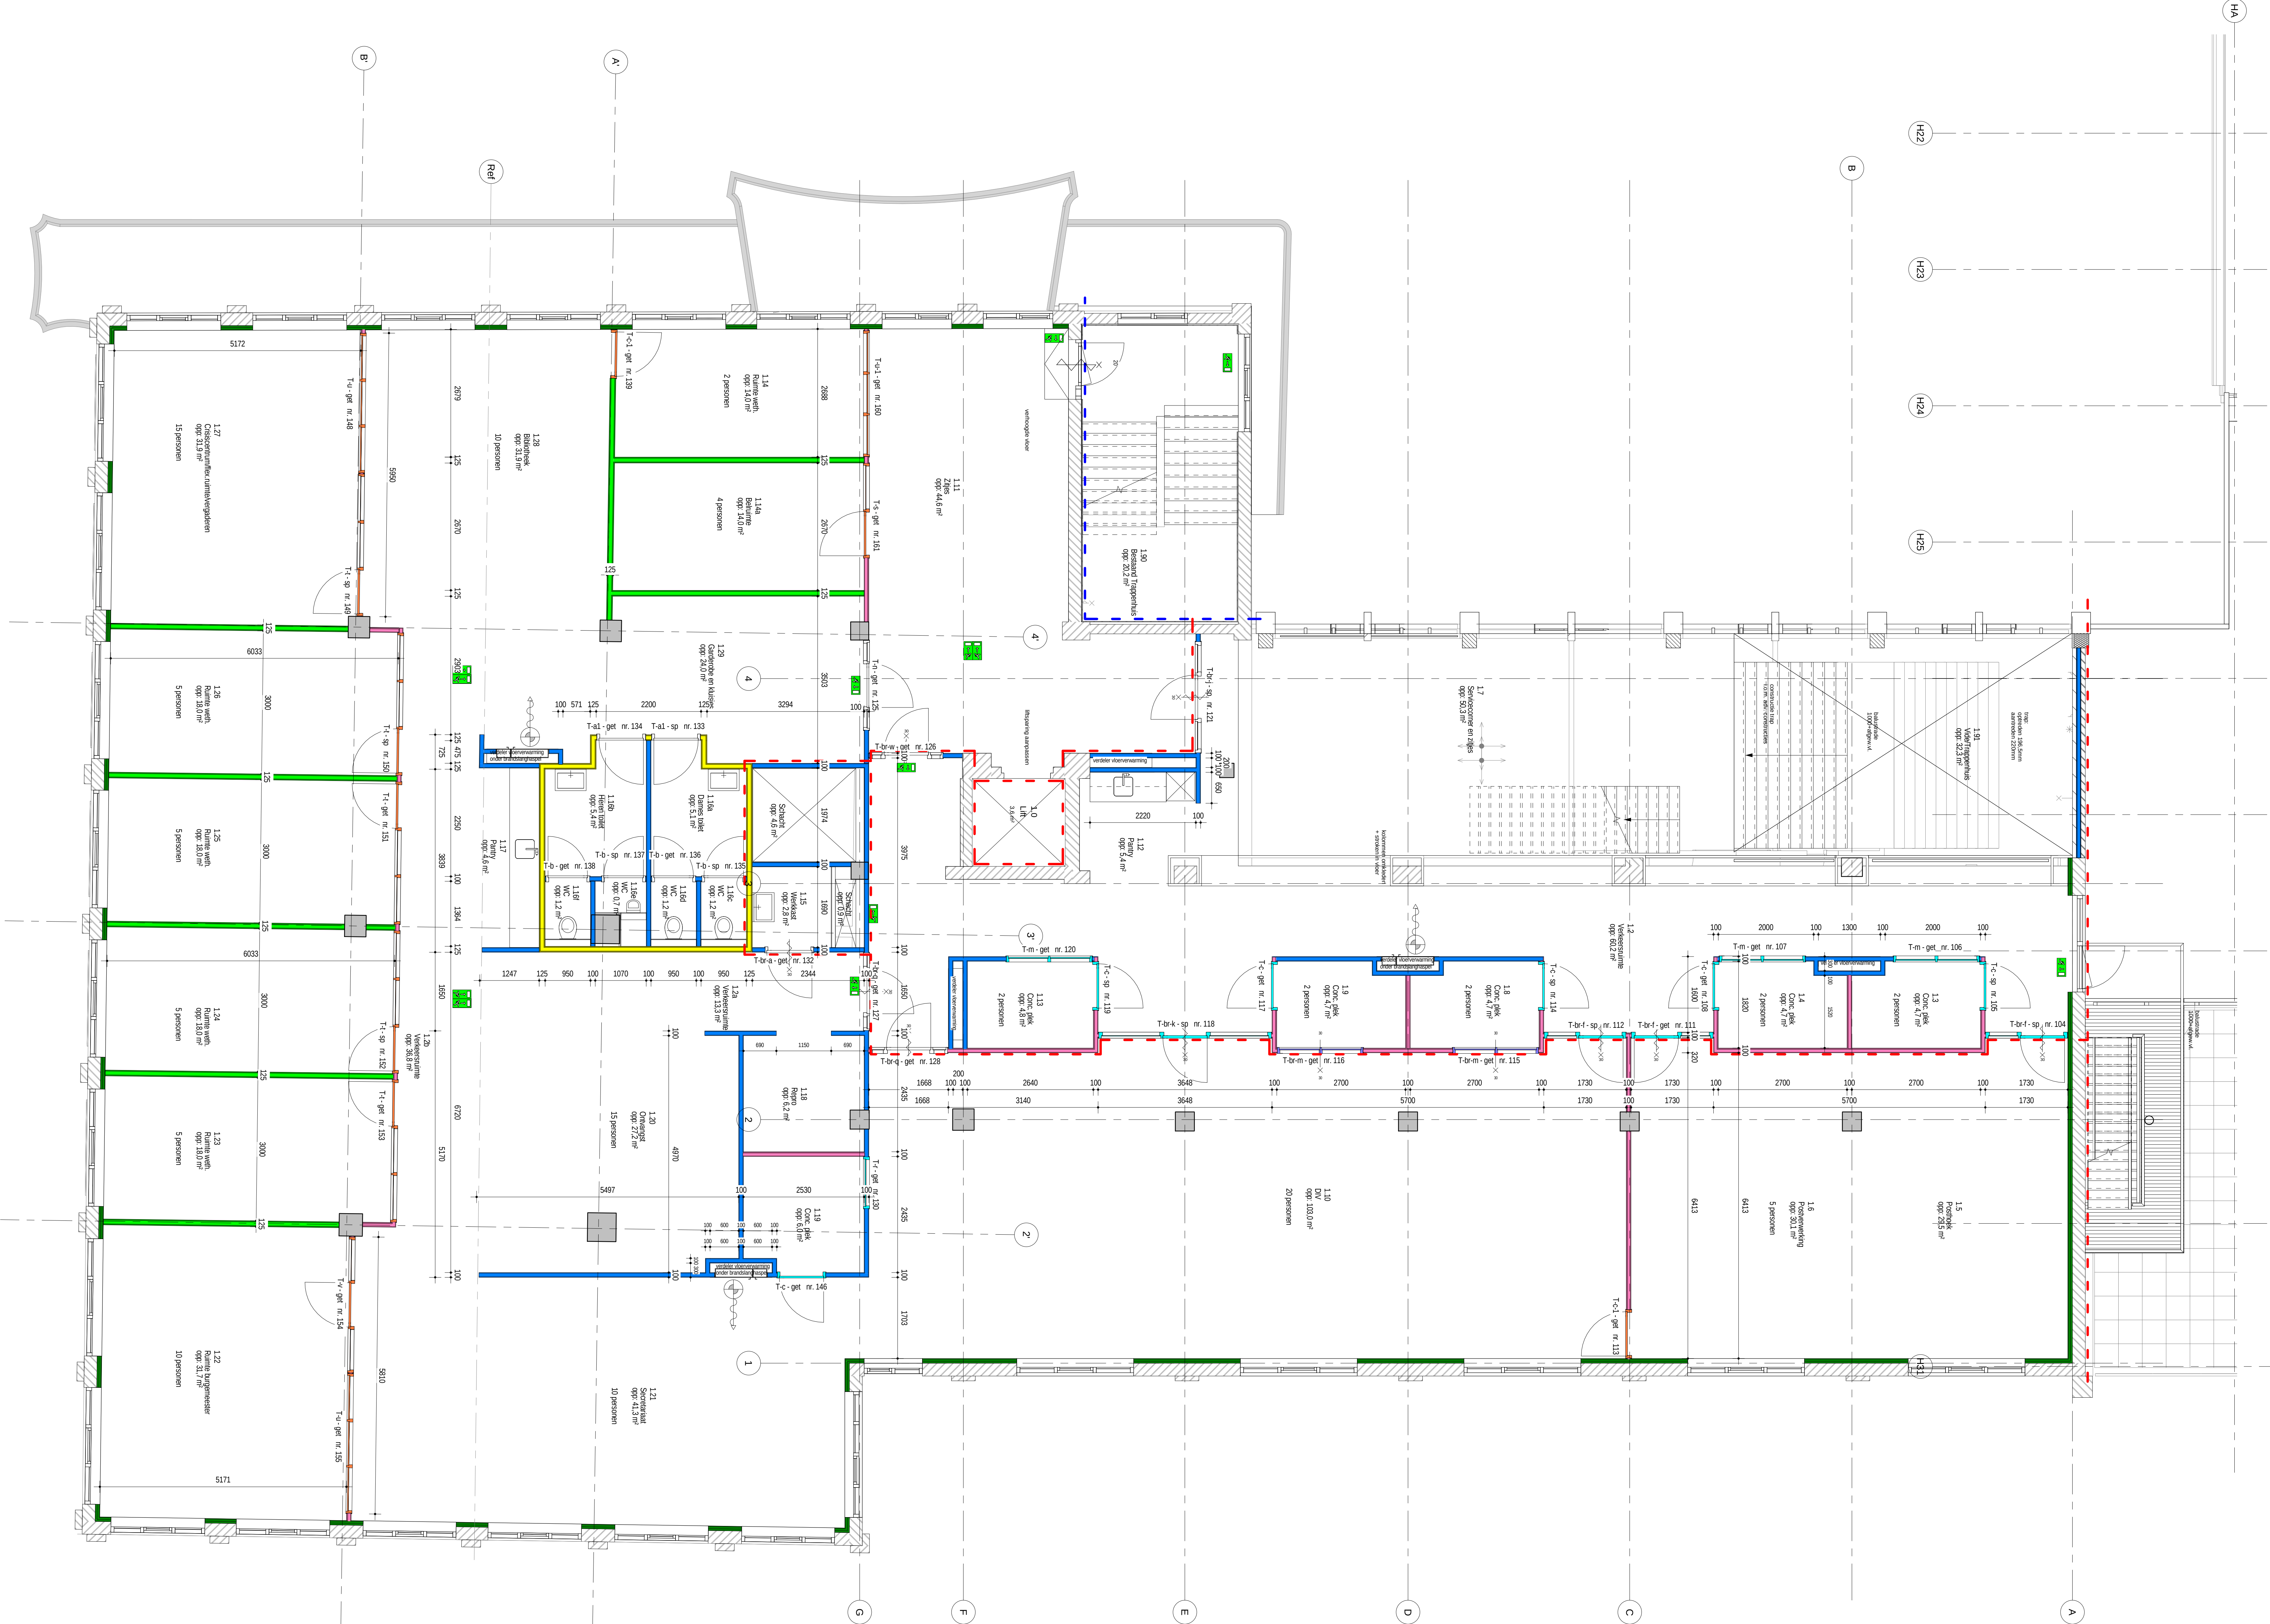
 
 
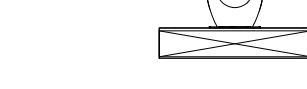


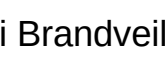

001_Ruimteoverzicht Turmac V1					
Nummer	Ruimte	Opp	Pers.	Gebruiks functie	Bouwbesluit termologie


001_Ruimteoverzicht Turmac V1					
Nummer	Ruimte	Opp	Pers.	Gebruiks functie	Bouwbesluit terminologie



	grote beton
	in het werk gestort
	metaleen baksteen
	metaleen kalkzandsteen
	isolatie
	lichte scheidingmuur voorwand kalkzandsteen d=40mm
	MSV30.1AA Voorwand
	MS1002.75.1 Rfw 30x8 - 30mm WEDBO
	MS1001.75.1A Rfw 30x8 - 30mm WEDBO
	MS1002.50.2A Rfw 43x8 - 60mm WEDBO
	MS1202.75.2A Rfw 45x8 - 30mm WEDBO
	MS Core 12x2.75.2A Rfw 51x8 - 60mm WEDBO
	KoepelDeur Rfw 20x8
	KoepelDeur Rfw 33x8
	KoepelDeur Rfw 38x8
	schuif
	inbouwknop

Renvooi Brandveiligheid

	WEDBO brandschijding 20mm
	WEDBO brandschijding 30mm
	WEDBO brandschijding 60mm
	WEDBO brandschijding 120mm

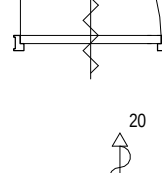

Deur zelfsluitend 30mm WEDBO

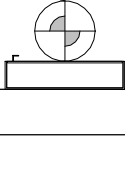

Brandslangheupel inloopdeur met lange woep



Veiligheid aanduiding

Brandmelding op of de sluiters deuren, indien niet: aangegeven bij een deur in de vluchting staat in deze deur niet sluitbaar met sloten met een cilinder slot