UV-103 Turmac_V3

1 : 50

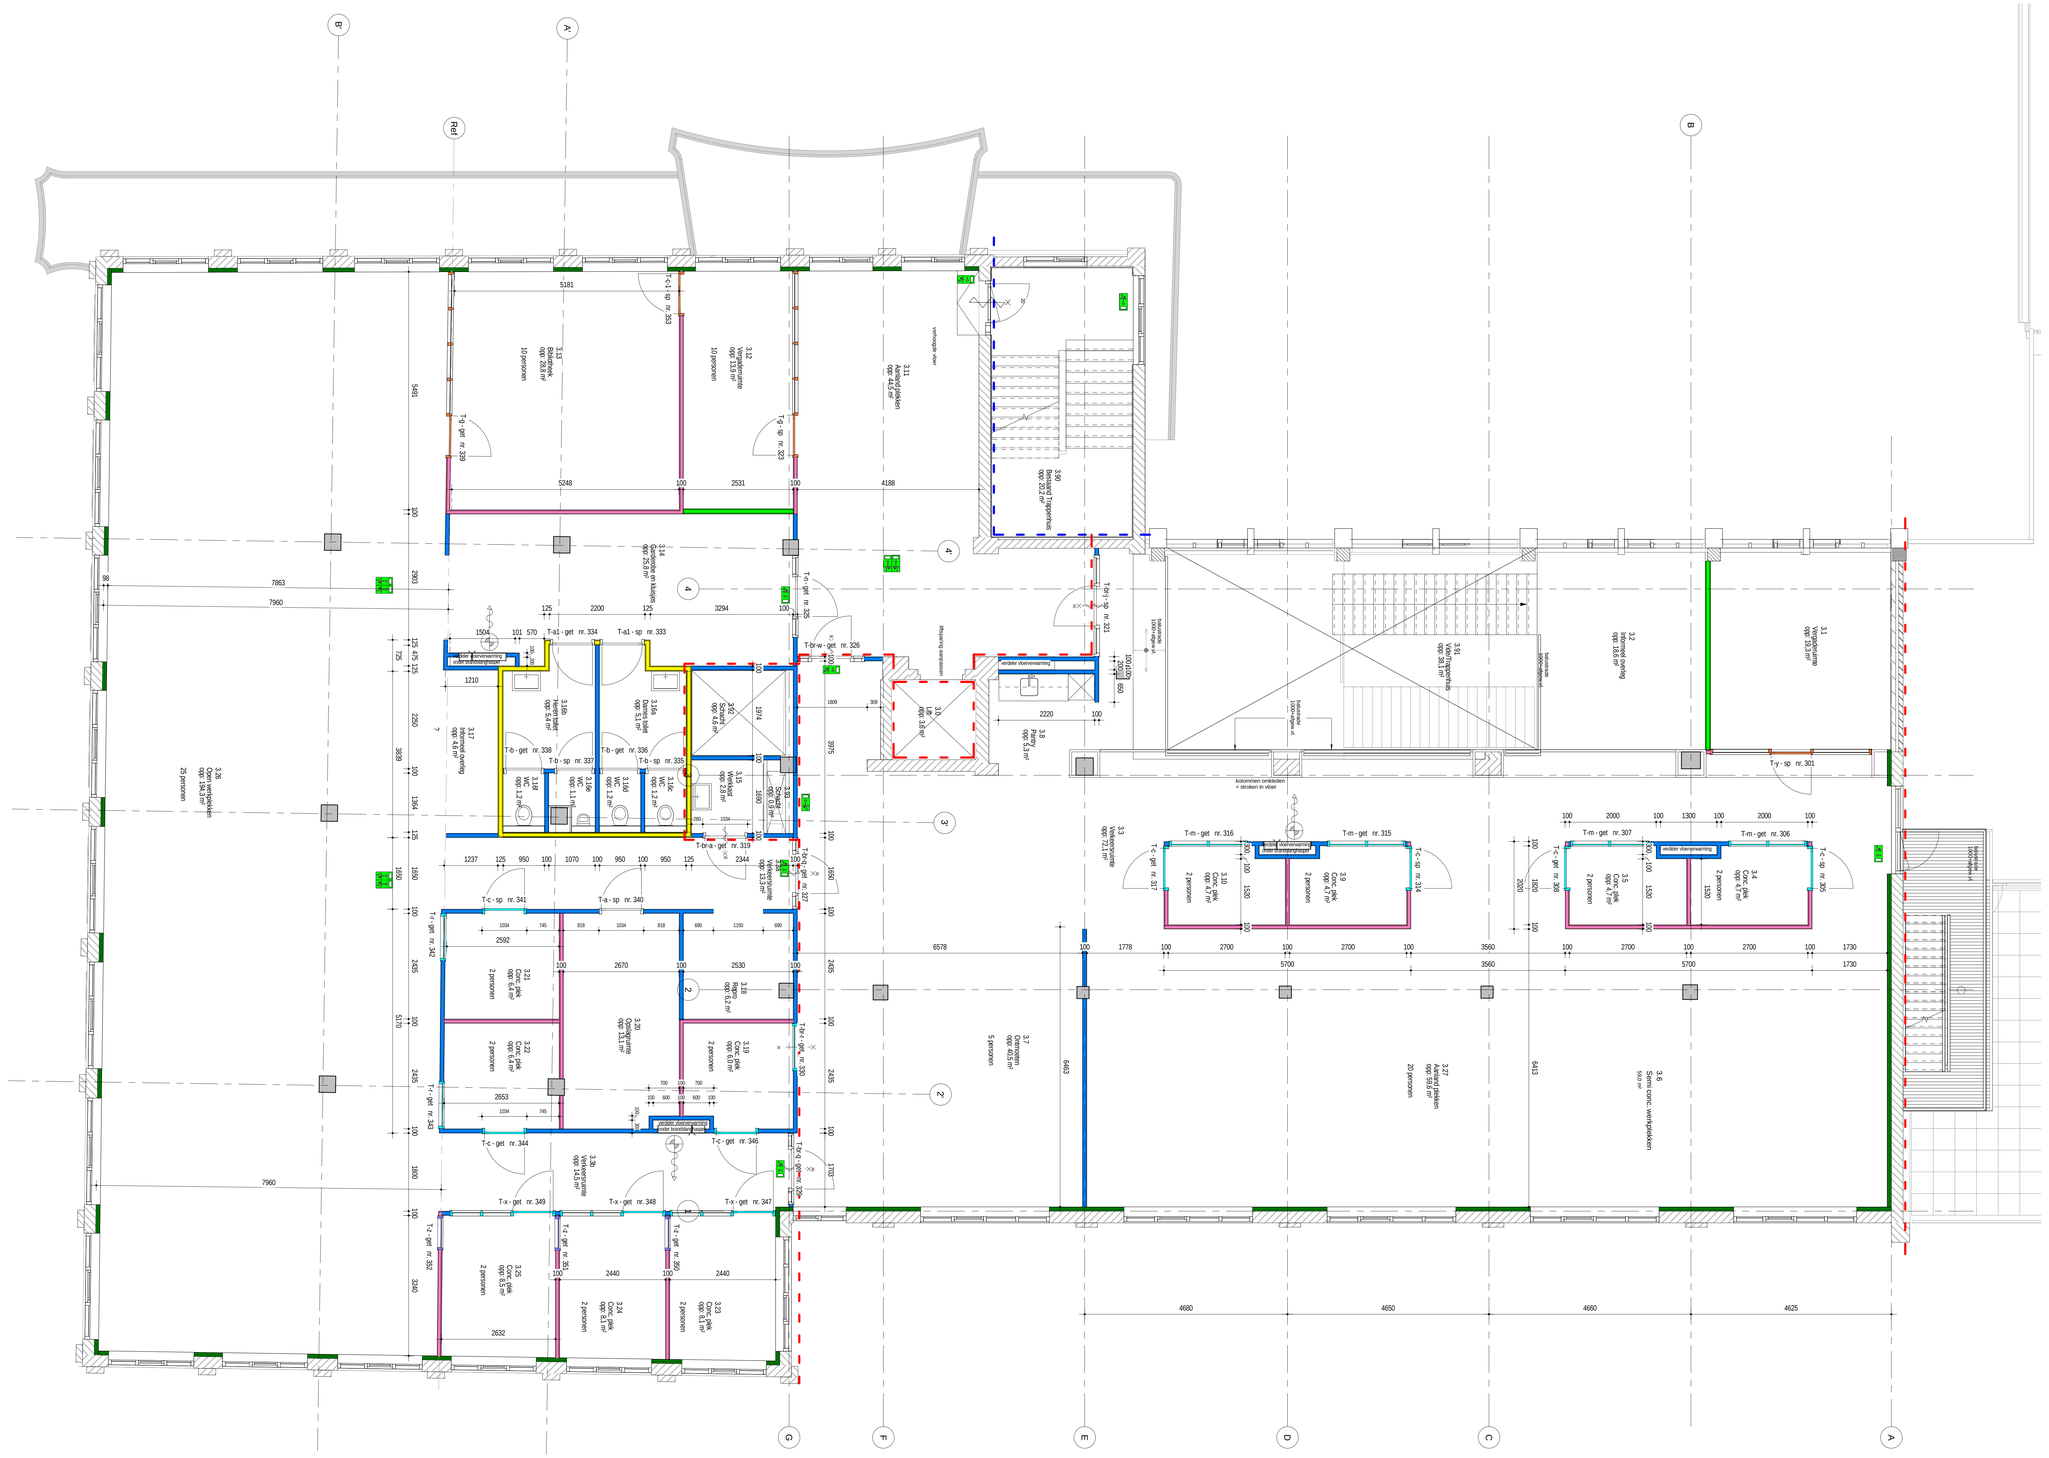
3.1 Vergaderruimte opp: 33,0 m²
3.2 Bestuurskamer opp: 18,0 m²
3.3 Vestiaarruimte opp: 72,1 m²
3.4 Conc. plek opp: 6,7 m²
3.5 Conc. plek opp: 4,7 m²
3.6 Semi conc. werkplekken 99,0 m²
3.7 Ontmoeten opp: 45,5 m²
3.8 Pantry opp: 3,3 m²
3.9 Conc. plek opp: 6,1 m²
3.10 Conc. plek opp: 6,1 m²
3.11 Aanland plekken opp: 45,5 m²
3.12 Vergaderruimte opp: 13,3 m²
3.13 Bibliotheek opp: 28,8 m²
3.14 Garderobe en kluisjes opp: 25,8 m²
3.15 Werkkast opp: 2,8 m²
3.16 Bestuurs kamer opp: 26,8 m²
3.16a Dames toilet opp: 5,1 m²
3.16b Heren toilet opp: 5,4 m²
3.16c WC opp: 1,2 m²
3.16d WC opp: 1,2 m²
3.16e WC opp: 1,1 m²
3.16f WC opp: 1,2 m²
3.17 Informeel overleg opp: 4,6 m²
3.18 Regio opp: 6,2 m²
3.19 Conc. plek opp: 6,0 m²
3.20 Opslagruimte opp: 13,1 m²
3.21 Conc. plek opp: 6,4 m²
3.22 Conc. plek opp: 6,4 m²
3.23 Conc. plek opp: 6,1 m²
3.24 Conc. plek opp: 6,1 m²
3.25 Conc. plek opp: 6,5 m²
3.26 Open werkplekken opp: 194,3 m²
3.27 Aanland plekken opp: 55,6 m²
3.90 Bestaand Trappenhuis opp: 20,2 m²
3.91 VlidelTrappenhus opp: 38,1 m²
3.92 Schacht opp: 4,6 m²
3.93 Schacht opp: 0,9 m²
3.0 Lift opp: 3,6 m²
3.1 Vergaderruimte opp: 19,3 m²
3.2 Informeel overleg opp: 18,6 m²
3.3 Verkeersruimte opp: 72,1 m²
3.3a Verkeersruimte opp: 13,3 m²
3.3b Verkeersruimte opp: 14,5 m²
3.3c Verkeersruimte opp: 2,1 m²
3.3d Verkeersruimte opp: 2,5 m²
3.3e Verkeersruimte opp: 2,2 m²
3.3f Verkeersruimte opp: 2,2 m²
3.3g Verkeersruimte opp: 7,0 m²
3.4 Conc. plek opp: 4,7 m²
3.5 Conc. plek opp: 4,7 m²
3.6 Semi conc. werkplekken opp: 99,0 m²
3.7 Ontmoeten opp: 45,5 m²
3.8 Pantry opp: 5,3 m²
3.9 Conc. plek opp: 4,7 m²
3.10 Conc. plek opp: 4,7 m²
3.11 Aanland plekken opp: 44,5 m²
3.12 Vergaderruimte opp: 13,9 m²
3.13 Bibliotheek opp: 28,8 m²
3.14 Garderobe en kluisjes opp: 25,8 m²
3.15 Werkkast opp: 2,8 m²
3.16a Dames toilet opp: 5,1 m²
3.16b Heren toilet opp: 5,4 m²
3.16c WC opp: 1,1 m²
3.16d WC opp: 1,2 m²
3.16e WC opp: 1,1 m²
3.16f WC opp: 1,2 m²
3.17 Informeel overleg opp: 4,6 m²
3.18 Regio opp: 6,2 m²
3.19 Conc. plek opp: 6,0 m²
3.20 Opslagruimte opp: 13,1 m²
3.21 Conc. plek opp: 6,4 m²
3.22 Conc. plek opp: 6,4 m²
3.23 Conc. plek opp: 6,1 m²
3.24 Conc. plek opp: 6,1 m²
3.25 Conc. plek opp: 6,5 m²
3.26 Open werkplekken opp: 194,3 m²
3.27 Aanland plekken opp: 55,6 m²
3.90 Bestaand Trappenhus opp: 20,2 m²
3.91 VlidelTrappenhus opp: 38,1 m²
3.92 Schacht opp: 4,6 m²
3.93 Schacht opp: 0,9 m²
