


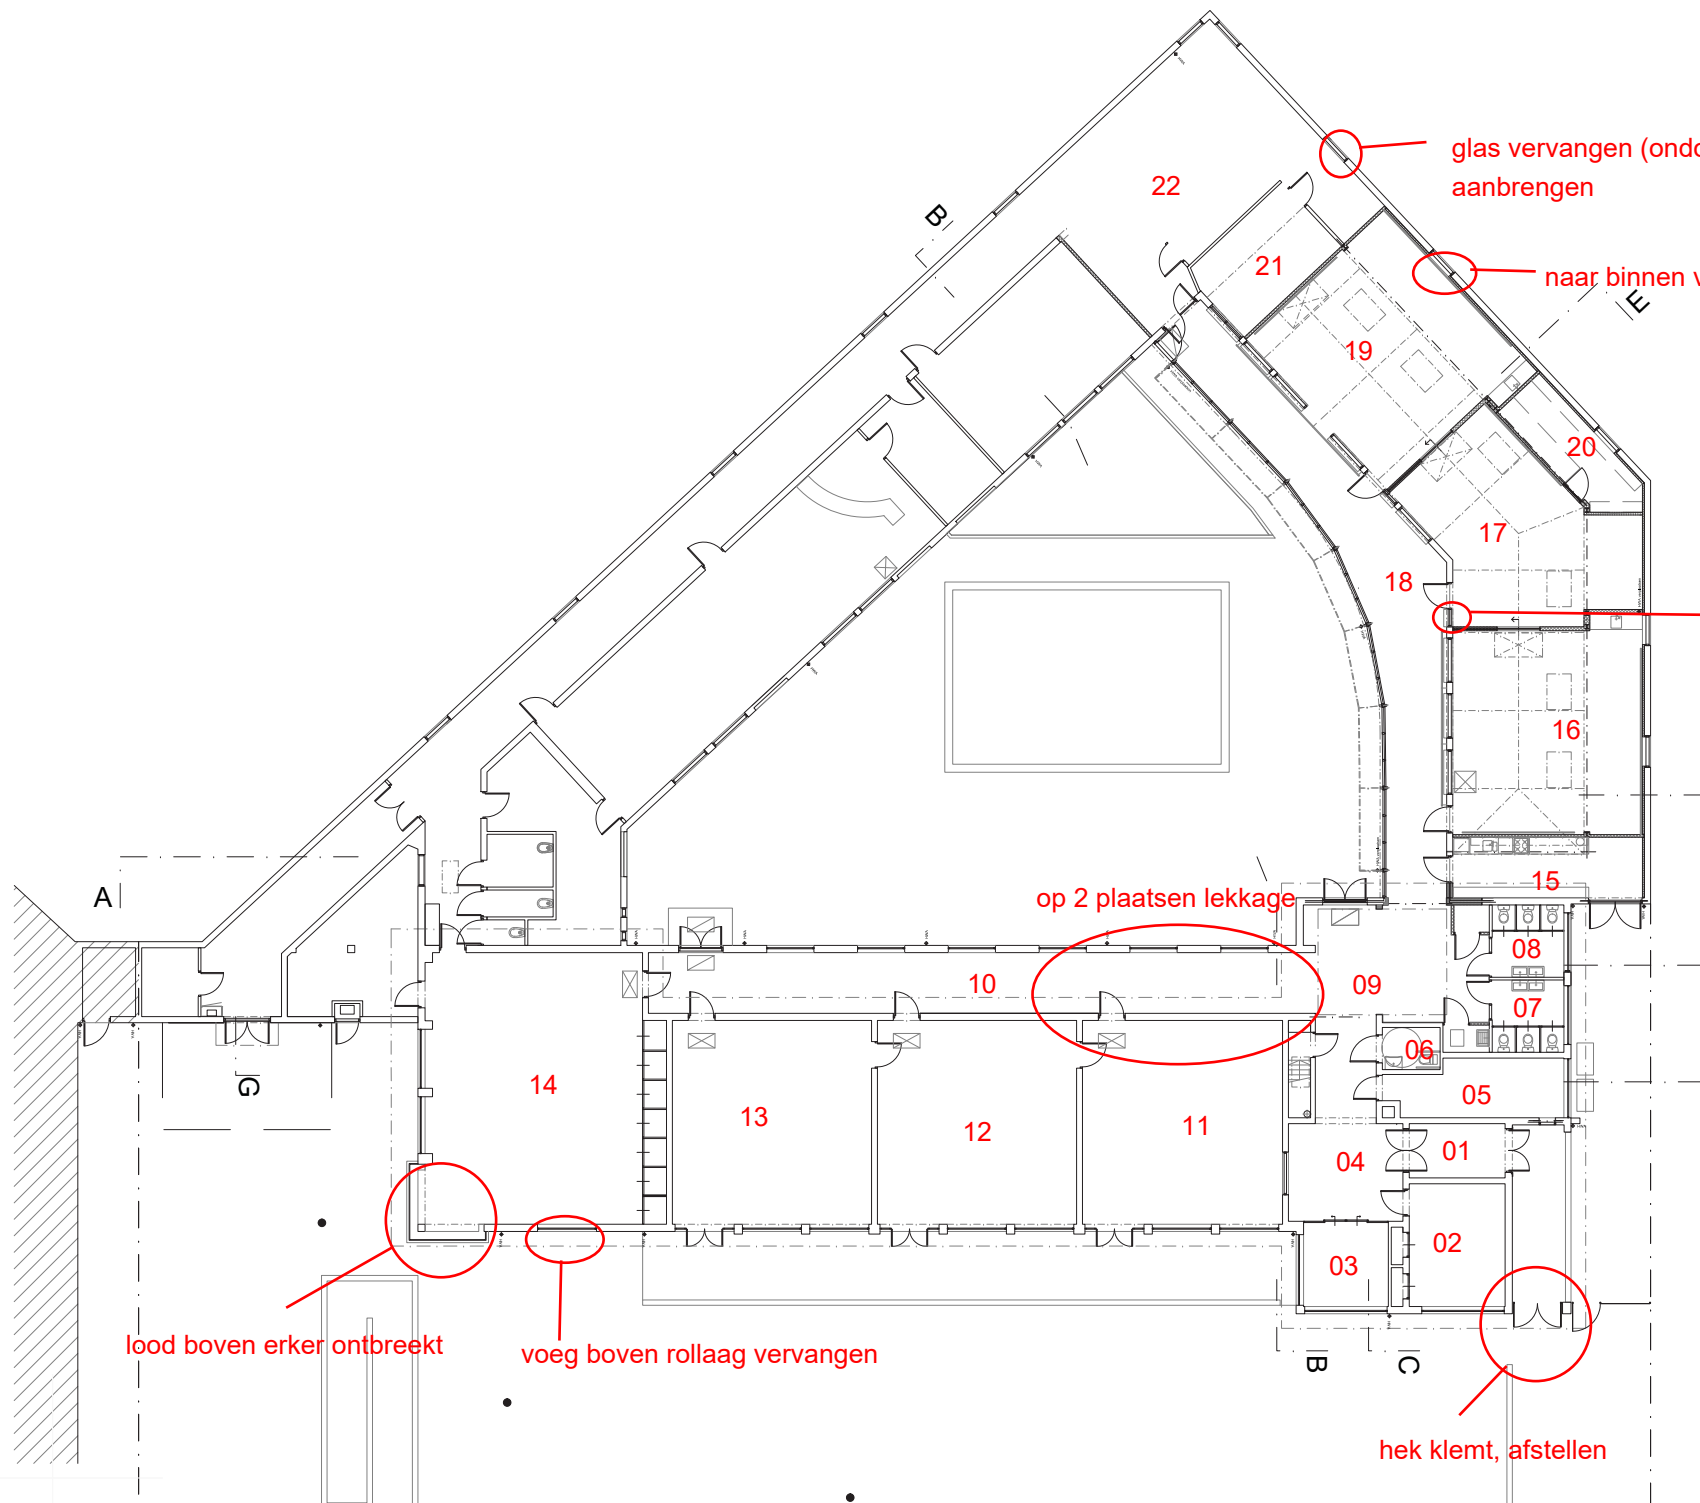

Projectleider	Bestandnr.	Schaal	Formaat	Getekend	Datum
Jan van Rijenborghschool		1:100	A1		
S Gravesandlaan 15 + 17, 1222 SX Hilversum					
Begane grond					

datum 02-10-2020