


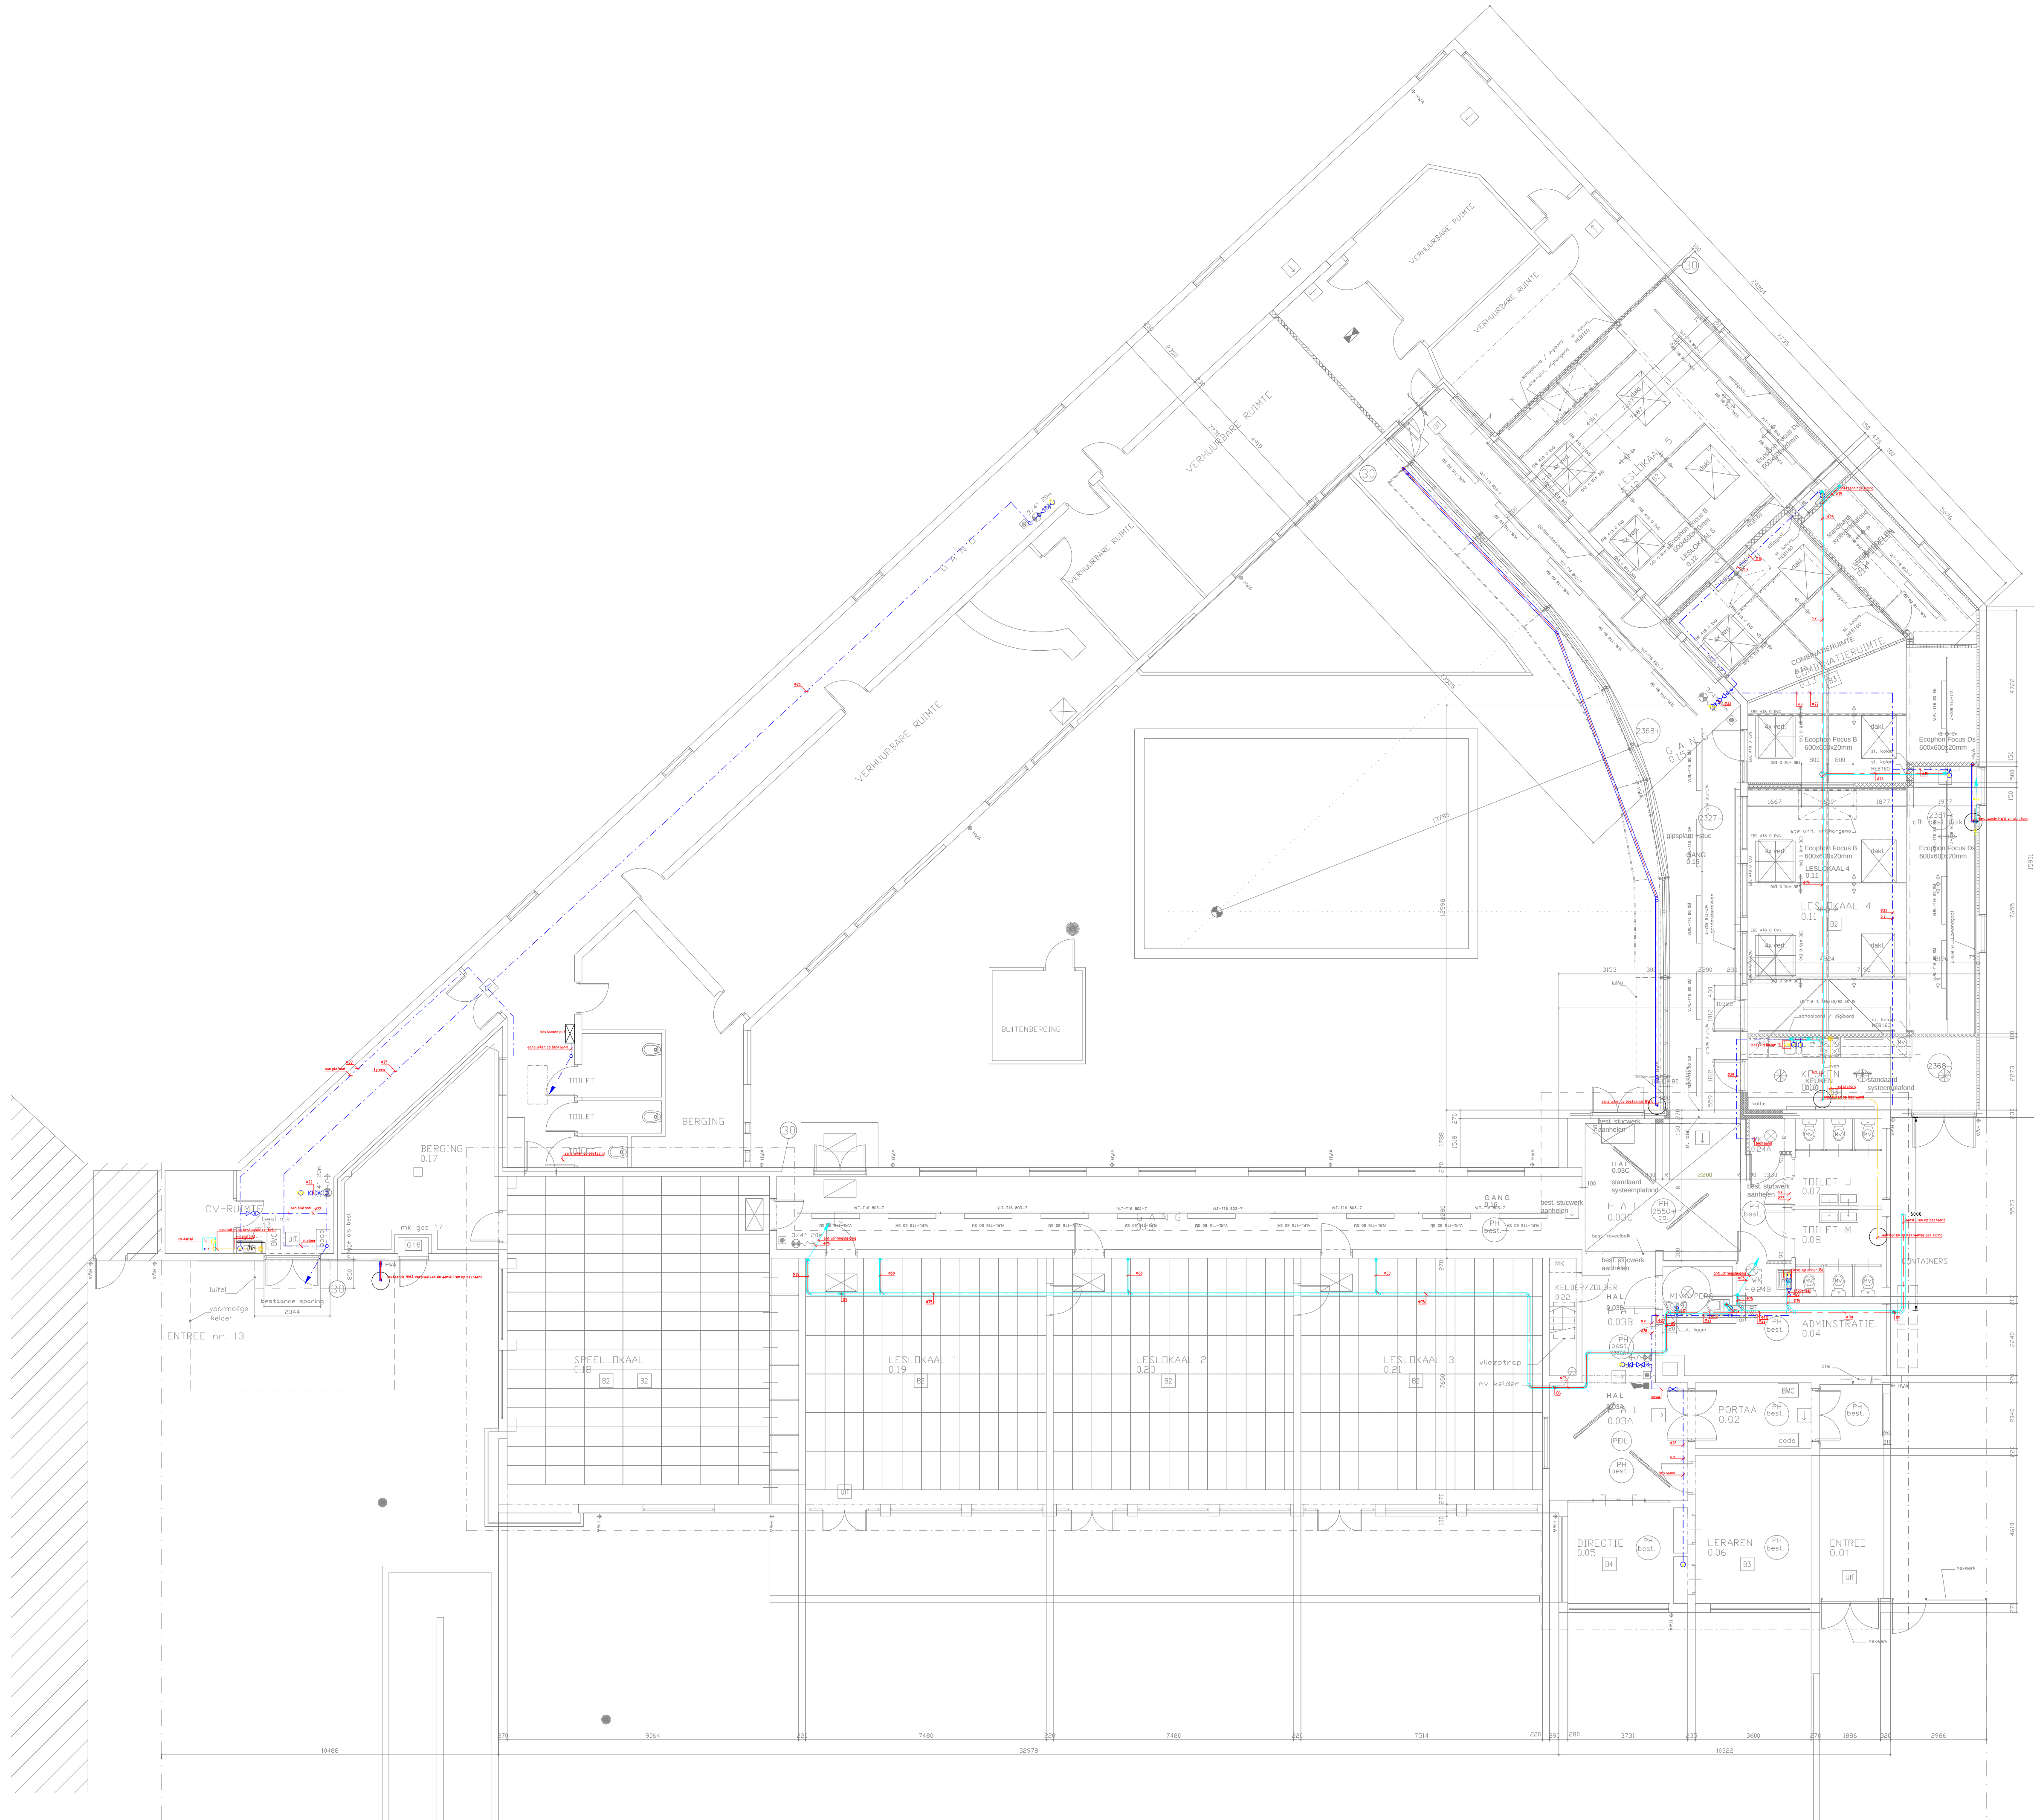

NEVEN by
INSTALLATIEBEDRIJF
Industrieweg 25, 109 AD Oudorp | Tel: 020-490625 | Fax: 020-490647
Gas - Water - Riool - Verwarming - Ventilatie - Dakpanning - Zonnepanelen

Project:
Jan van Rijenborghschool te Hilversum

Omschrijving:
Vuilwater-, hemelwaterafvoer
Tapwater-, gasinstallatie

Opdrachtgever:
Stichting Scholen van het Rozier
's-Gravesandelaan 15, 1222 SX Hilversum

Fase: Revisie	
Gewijzigd A:	1-6-2012
Gewijzigd B:	
Gewijzigd C:	
Gewijzigd D:	
Getekend:	JL
Gezien:	Xref 12-5-2012
Datum:	26-1-12
Formaat: A1	Schaal: 1:100
Projectnr:	Tekeningnr:
12017	51-55.1