



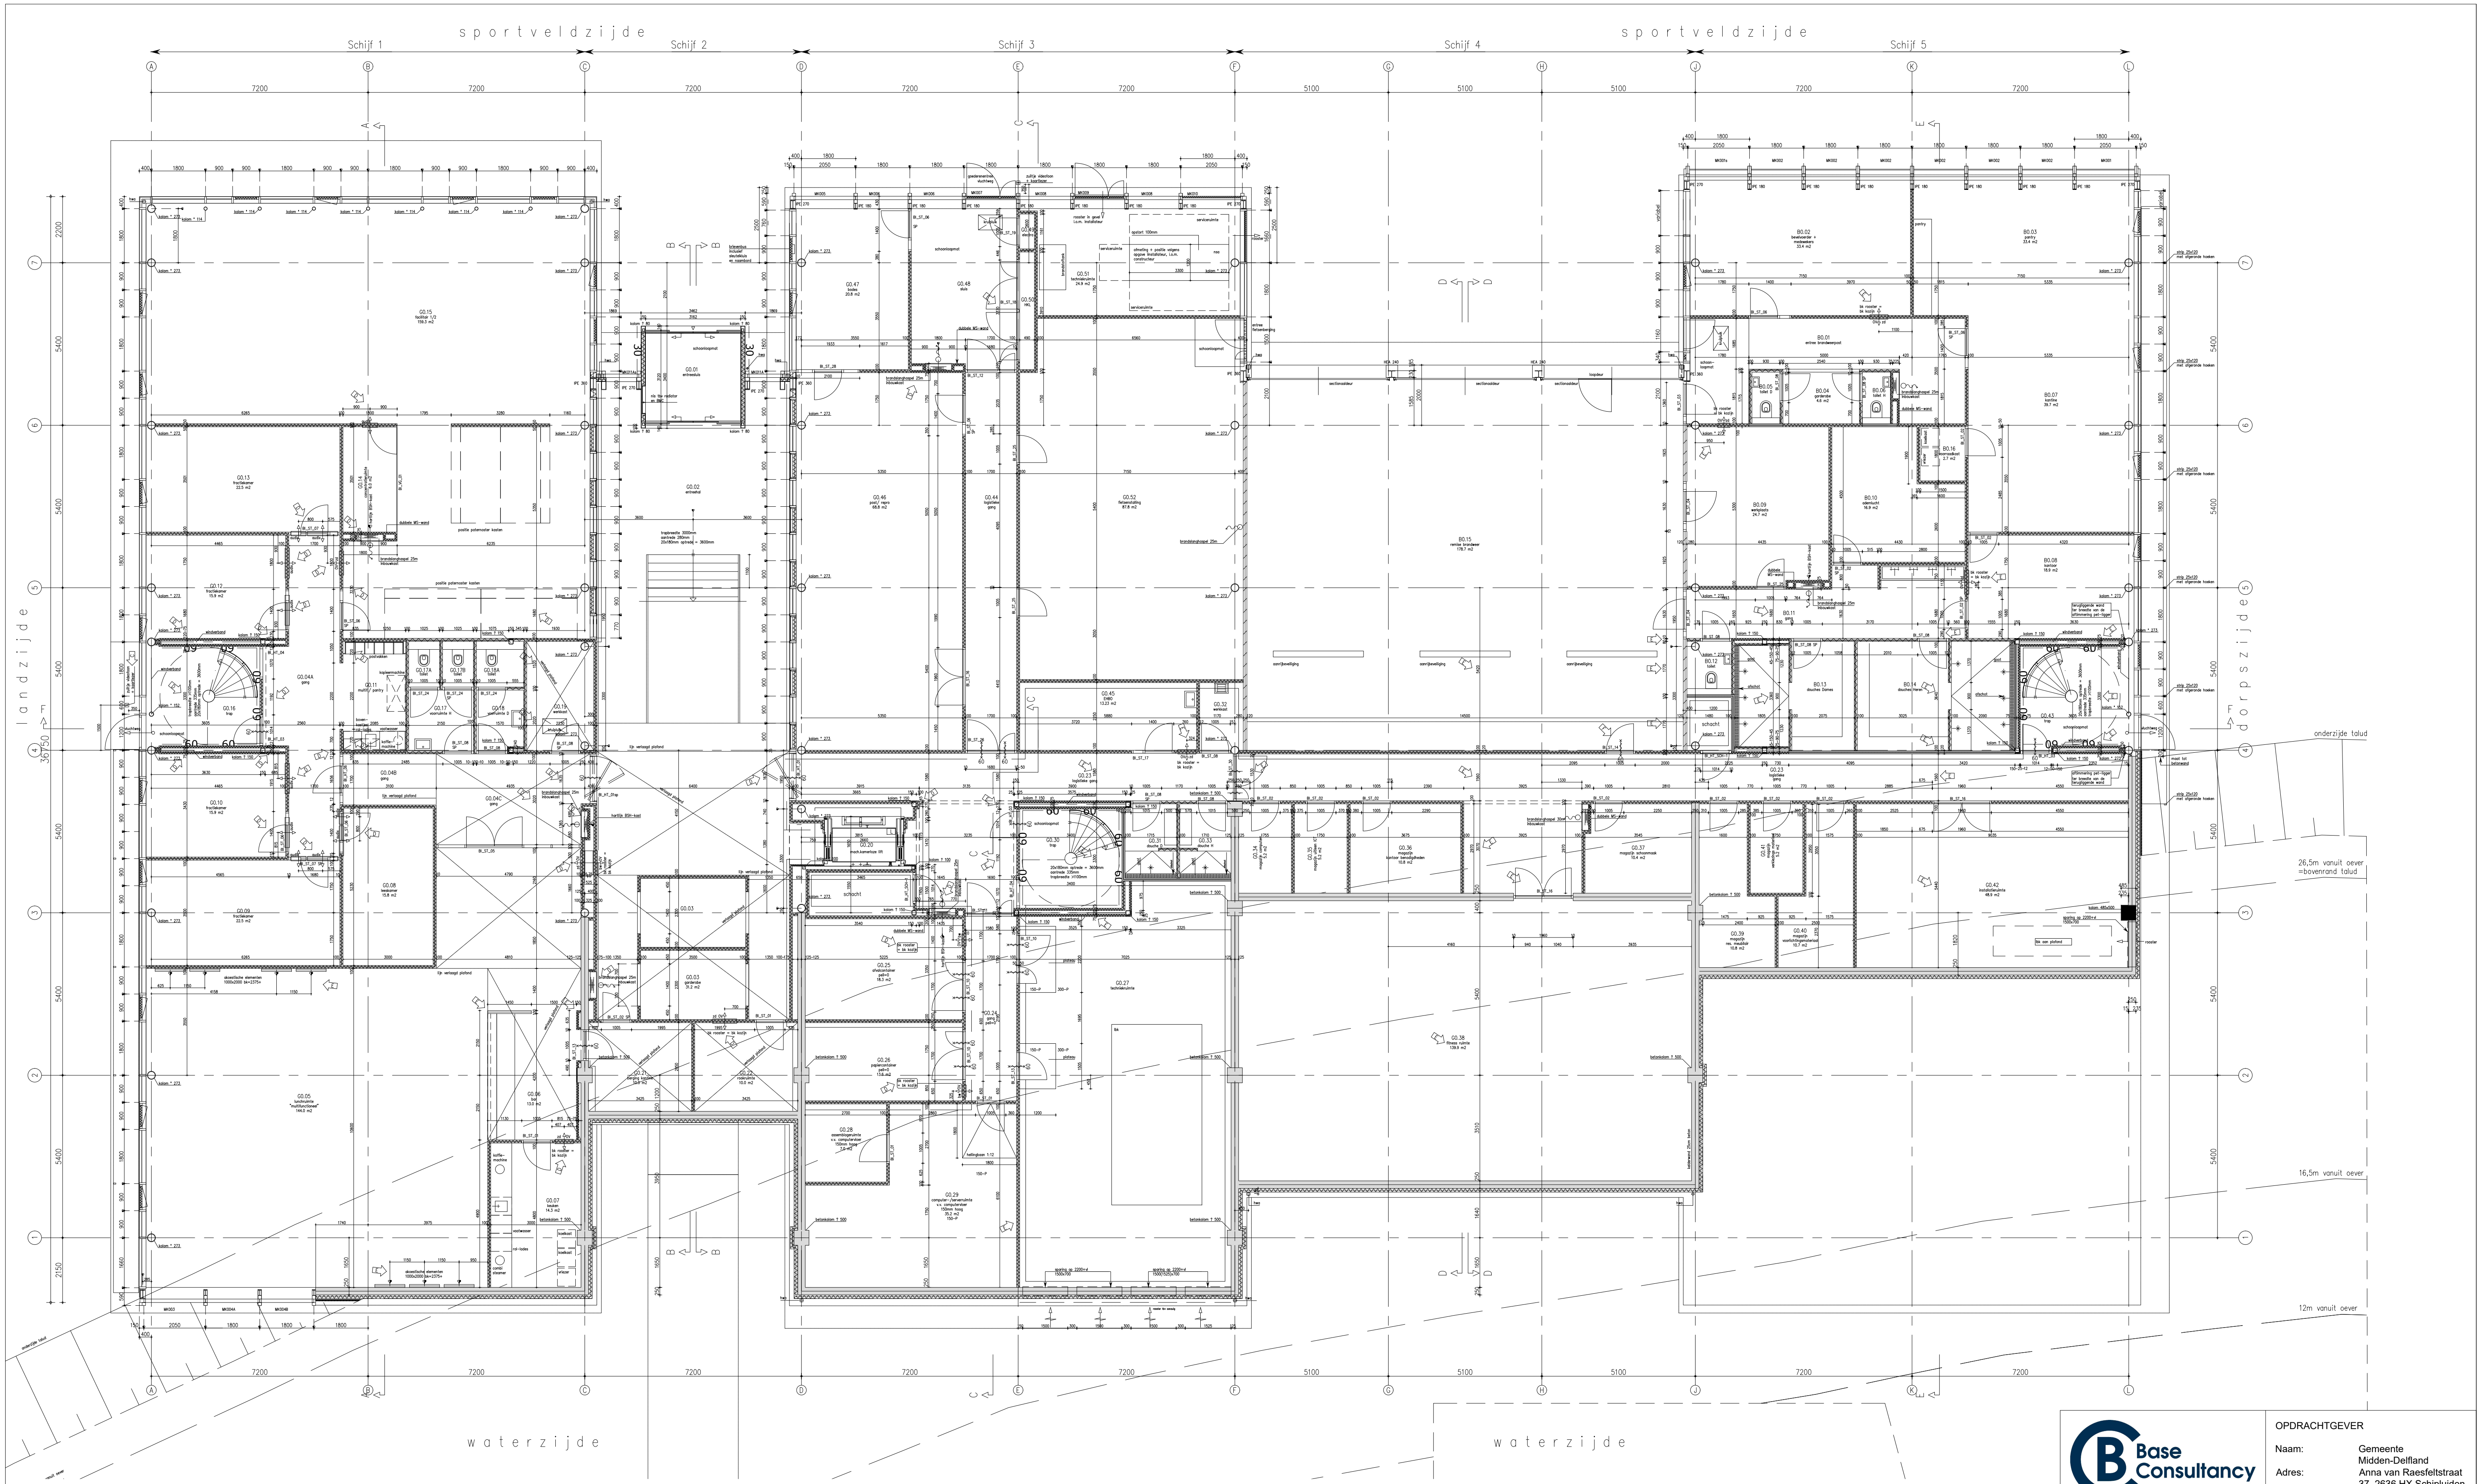

PLATTEGROND
Begane grond
Schaal 1:100

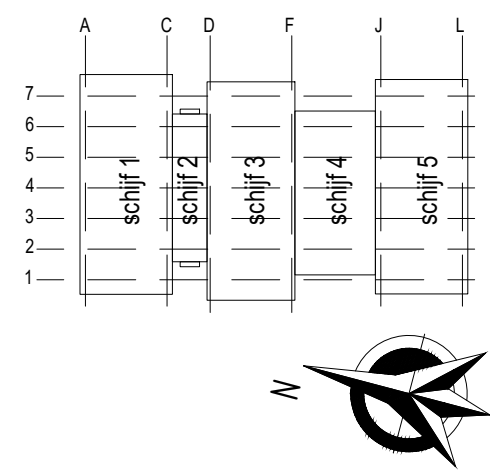

Prisma 16
2495 AR Den Haag
tel. : 070-30 30 454
fax : 070-30 30 152
e-mail : info@base-consultancy.nl
website : www.base-consultancy.nl

Revisie
Wijziging: **Revisie:** A **datum**
Welke wijziging is plaatgevonden
Tekenaar: *bedrijf naam/tekenaar naam*

Wijziging: **Revisie:** - **datum**
Welke wijziging is plaatgevonden
Tekenaar: *bedrijf naam/tekenaar naam*

OPDRACHTGEVER
Naam: Gemeente Midden-Delfland
Adres: Anna van Raesfeltstraat 37, 2636 HX Schipluiden

PROJECT INFORMATIE
Projectnaam: Tekeningenbeheer
Nummer: P22-0009
Status: Revisie
Adres: Anna van Raesfeltstraat 37, 2636 HX Schipluiden

TEKENING INFORMATIE
Type tekening: Plattegrond
Tekening nr: SL_AR_37_00_PG
Schaal: 1:100
Tekenaar: INBO
Datum: 12-10-2012
Formaat: A1

MATEN IN HET WERK TE CONTROLEREN