



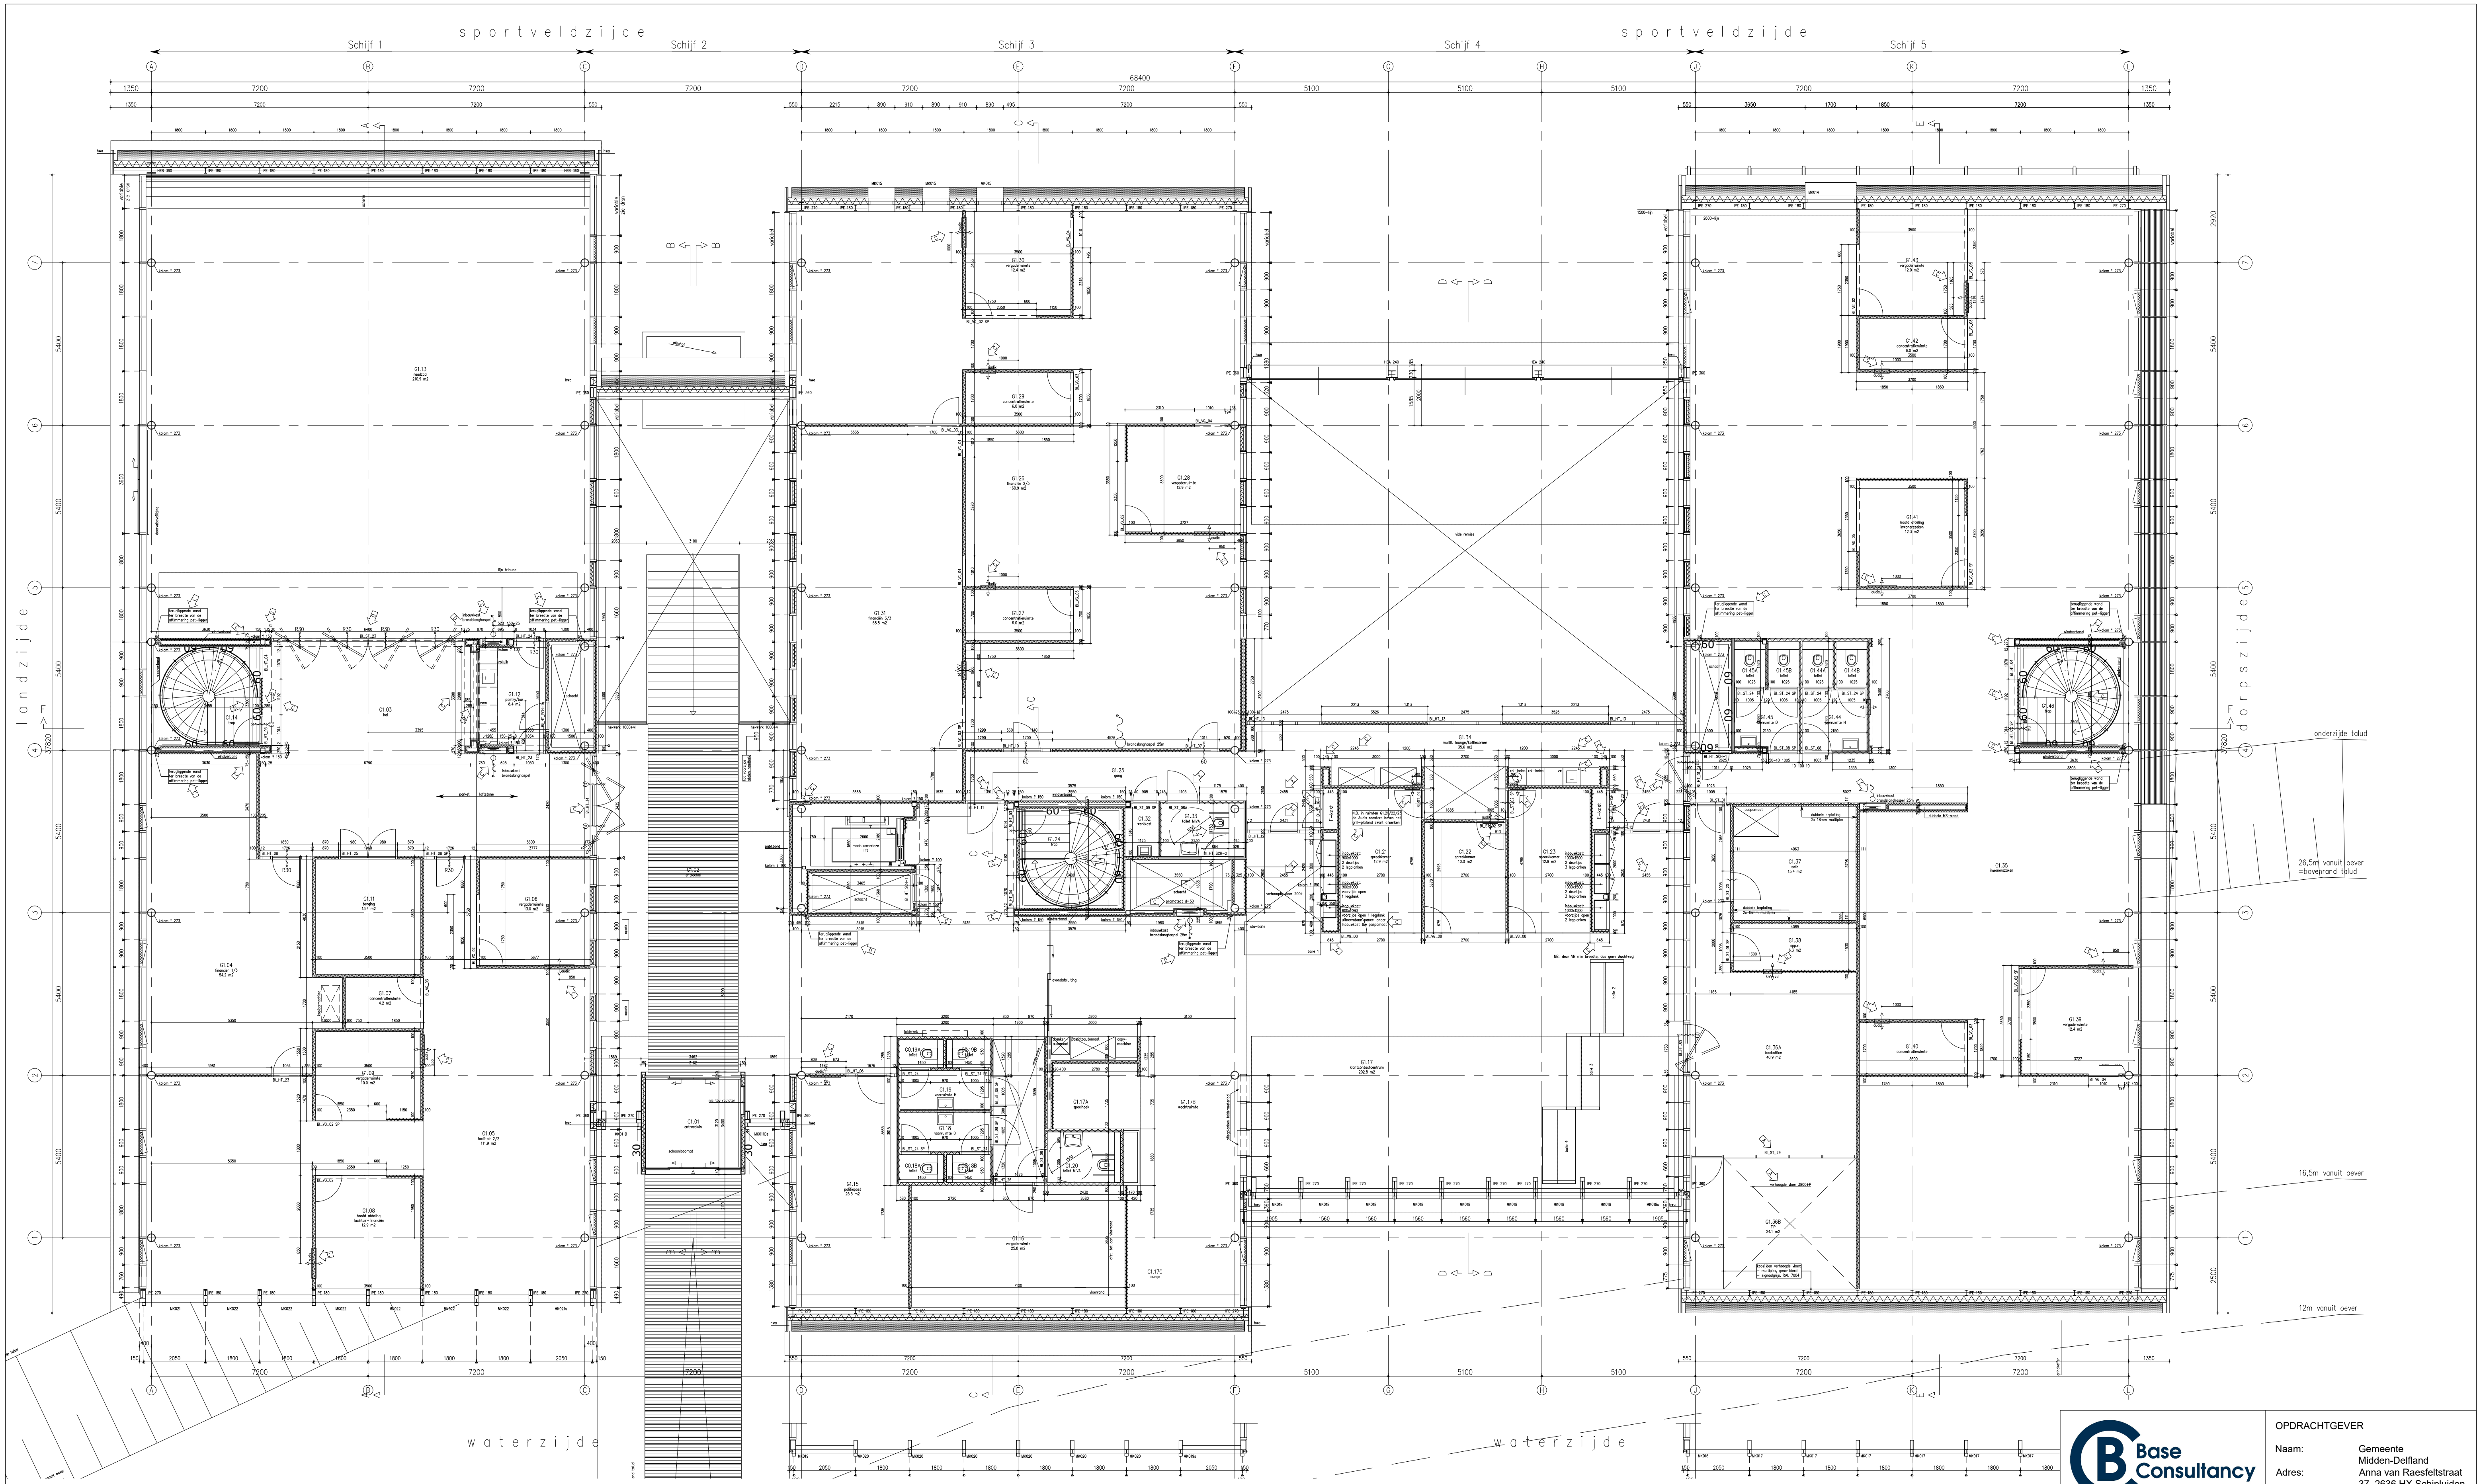

PLATTEGROND
1e Verdieping
Schaal 1:100

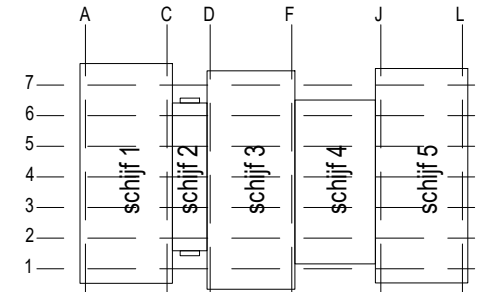

Prisma 16
2495 AR Den Haag
tel. : 070-30 30 454
fax : 070-30 30 152
e-mail : info@base-consultancy.nl
website : www.base-consultancy.nl

Revisie	Wijziging:	Revisie:	A	datum
Welke wijziging is plaatgevoonden				
Tekenaar: bedrijf naam;tekenaar naam				
Wijziging:	Revisie:	-	datum	
Welke wijziging is plaatgevoonden				
Tekenaar: bedrijf naam;tekenaar naam				

OPDRACHTGEVER	
Naam:	Gemeente Midden-Delfland
Adres:	Anna van Raesfeltstraat 37, 2636 HX Schipluiden
PROJECT INFORMATIE	
Projectnaam:	Tekeningenbeheer
Nummer:	P22-0009
Status:	Revisie
Adres:	Anna van Raesfeltstraat 37, 2636 HX Schipluiden
TEKENING INFORMATIE	
Type tekening:	Plattegrond
Tekening nr:	SL_AR_37_01_PG
Schaal:	1:100
Tekenaar:	INBO
Datum:	12-10-2012
Formaat:	A1
MATEN IN HET WERK TE CONTROLEREN	