

OVERZICHT LIJNEN EN SYMBOLEN REVISIE

Onderstaande lijnen en symbolen gebruiken ten behoeve van de revisie van de riolering. Onderdelen die niet gebruikt worden in de revisie dienen uit het renvooi op tekening gehaald te worden.

RENVOOI REVISIE HWA RIOLERING

HWA inspectieput met putnummer en putdekselhoogte in m t.o.v. NAP, Ø800 mm PE tenzij anders vermeld

HWA overstortput met putnummer en putdekselhoogte in m t.o.v. NAP, Ø800 mm PE tenzij anders vermeld
Bij overstortput tevens de drempelhoogte vermelden

HWA uitstroombak met putnummer

HWA leiding PP Ø300 mm, met lengte leiding vanaf hart inspectieputten in m, diameter leiding in mm, materiaal en b.o.b. in m t.o.v. NAP

HWA leiding PVC Ø315 mm, met lengte leiding vanaf hart inspectieputten in m, diameter leiding in mm, materiaal en b.o.b. in m t.o.v. NAP

HWA leiding beton Ø300 mm, met lengte leiding vanaf hart inspectieputten in m, diameter leiding in mm, materiaal en b.o.b. in m t.o.v. NAP

HWA leiding beton Ø300 mm, onderheid, met lengte leiding vanaf hart inspectieputten in m, diameter leiding in mm, materiaal en b.o.b. in m t.o.v. NAP

Kolleiding of huisaansluiting PP Ø125 mm

Kolleiding of huisaansluiting PP Ø160 mm

Afstand inlaat t.o.v. nulpunt hart inspectieput in meters

Putnummer, toepassen bij huis- en kolkaansluitingsschetsen indien putten niet zichtbaar zijn op tekening en geen overzichtstekening aanwezig is

Eindkap

HWA inlaat blind PP Ø125 mm

HWA inlaat kolleiding PP Ø125 mm

HWA inlaat huisaansluiting PP Ø125 mm

Straatkolk van kunststof/gietijzer, tenzij anders vermeld

Trotoirkolk van kunststof/gietijzer, tenzij anders vermeld

HWA huisaansluiting, PP Ø125 mm met ontstoppingsstuk

Verloopstuk

Zinker of sprong

RENVOOI REVISIE VWA RIOLERING

VWA inspectieput met putnummer en putdekselhoogte in m t.o.v. NAP, Ø800 mm PE tenzij anders vermeld

VWA overstortput met putnummer en putdekselhoogte in m t.o.v. NAP, Ø800 mm PE tenzij anders vermeld
Bij overstortput tevens de drempelhoogte vermelden

VWA leiding PP Ø300 mm, met lengte leiding vanaf hart inspectieputten in m, diameter leiding in mm, materiaal en b.o.b. in m t.o.v. NAP

VWA leiding PVC Ø315 mm, met lengte leiding vanaf hart inspectieputten in m, diameter leiding in mm, materiaal en b.o.b. in m t.o.v. NAP

VWA leiding beton Ø300 mm, met lengte leiding vanaf hart inspectieputten in m, diameter leiding in mm, materiaal en b.o.b. in m t.o.v. NAP

VWA leiding beton Ø300 mm, onderheid, met lengte leiding vanaf hart inspectieputten in m, diameter leiding in mm, materiaal en b.o.b. in m t.o.v. NAP

Huisaansluiting PP Ø125 mm

Huisaansluiting PP Ø160 mm

Afstand inlaat t.o.v. nulpunt hart inspectieput in meters

Putnummer, toepassen bij huis- en kolkaansluitingsschetsen indien putten niet zichtbaar zijn op tekening en geen overzichtstekening aanwezig is

Eindkap

VWA inlaat blind PP Ø125 mm

VWA inlaat huisaansluiting PP Ø125 mm

VWA huisaansluiting, PP Ø125 mm met ontstoppingsstuk

Verloopstuk

Zinker of sprong

RENVOOI REVISIE DRUKRIOLERING

Gemaal met putnummer en putdekselhoogte in m t.o.v. NAP

Pompput met putnummer en putdekselhoogte in m t.o.v. NAP, Ø800 mm PE tenzij anders vermeld

Persleiding PP Ø90 mm, met lengte leiding en diameter leiding in mm en materiaal

RENVOOI REVISIE DRAINAGE

Drainage doorspuitput met putnummer en putdekselhoogte in m t.o.v. NAP, Ø600 mm PE tenzij anders vermeld

Drainageleiding PP Ø160 mm, met lengte leiding vanaf hart inspectieputten in m, diameter leiding in mm, materiaal en omhulling en b.o.b. in m t.o.v. NAP

Huisaansluiting PP Ø125 mm

Afstand inlaat t.o.v. nulpunt hart inspectieput in meters

Putnummer, toepassen bij huis- en kolkaansluitingsschetsen indien putten niet zichtbaar zijn op tekening en geen overzichtstekening aanwezig is

Eindkap

Drainage huisaansluiting, T-stuk Ø160-Ø125 mm 90°

Drainage huisaansluiting, PP Ø125 met ontstoppingsstuk

Verloopstuk

Zinker of sprong

RENVOOI REVISIE VOLGESCHUIMDE RIOLERING

Volgeschuimde riolering PP Ø300 mm, met lengte leiding, diameter leiding in mm, materiaal en b.o.b. in m t.o.v. NAP

RENVOOI REVISIE BUITEN WERKING GESTELDE RIOLERING

Buiten werking gestelde inspectieput, met putnummer en putdekselhoogte in m t.o.v. NAP, Ø800 mm PE tenzij anders vermeld

Buiten werking gestelde leiding PP Ø300 mm, met lengte leiding, diameter leiding in mm, materiaal en b.o.b. in m t.o.v. NAP

RENVOOI BESTAANDE RIOLERING

Bestaande VWA inspectieput met putnummer en putdekselhoogte in m t.o.v. NAP

Bestaande VWA leiding PP Ø300 mm, met lengte leiding vanaf hart inspectieputten in m, diameter leiding in mm, materiaal en b.o.b. in m t.o.v. NAP

Bestaande HWA inspectieput met putnummer en putdekselhoogte in m t.o.v. NAP

Bestaande HWA leiding PP Ø300 mm, met lengte leiding vanaf hart inspectieputten in m, diameter leiding in mm, materiaal en b.o.b. in m t.o.v. NAP


Bestaande drainage doorspuitput met putnummer en putdekselhoogte in m t.o.v. NAP

Bestaande drainageleiding PP Ø300 mm, met lengte leiding vanaf hart inspectieputten in m, diameter leiding in mm, materiaal en b.o.b. in m t.o.v. NAP

Wijz.	Datum	Get.	Omschrijving wijziging

Opdrachtgever	Tekenaar	Schaal
Stadswerk072 N.V.	TDR	1:200
	Projectleider	Formaat
	TDR	A0
Projectomschrijving	Datum	Blad in bladen
Standaard revisie template	17-05-2018	Blad 1 van 1
	Tekeningnr.	Besteknr.
	---	---
Onderwerp		
Overzicht revisie template		
Status		
Definitief		




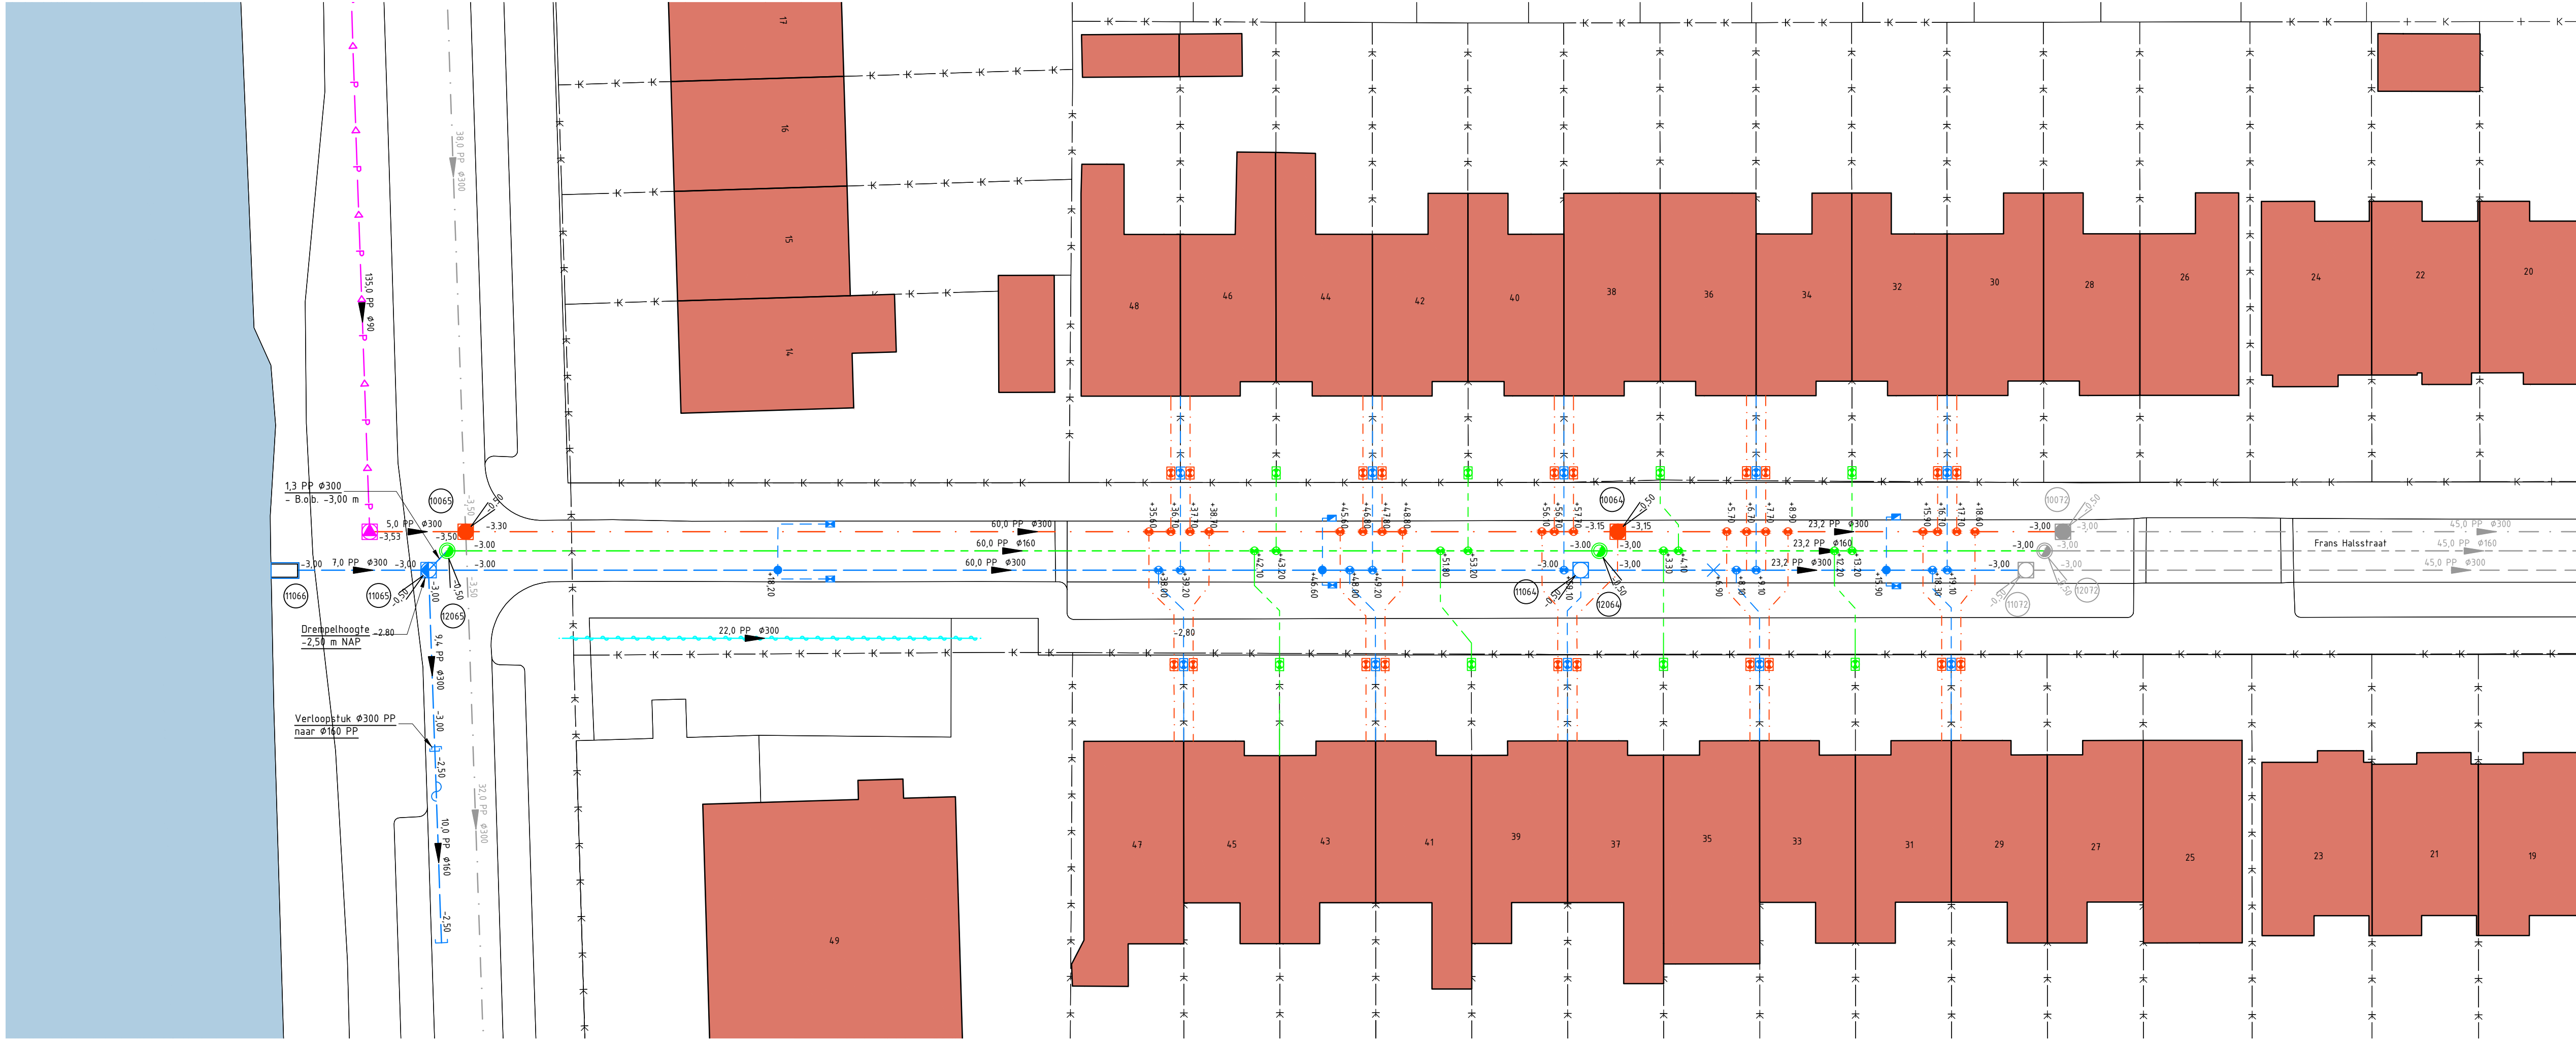

RENVOOI REVISIE RIOLERING



RENVOOI BESTAANDE RIOLERING

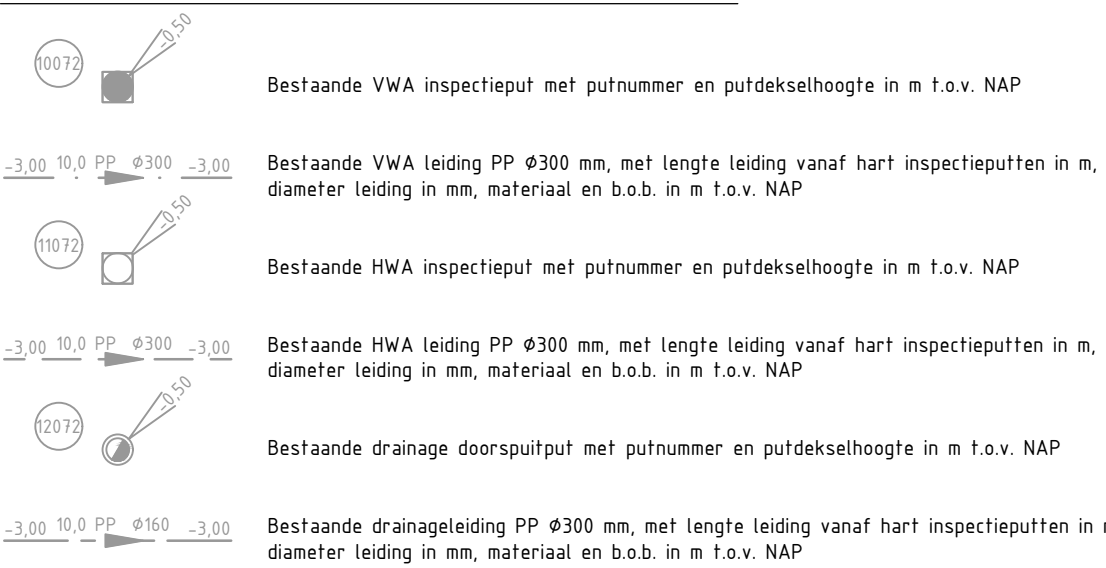


OPMERKINGEN

- Afstand in meters, diameter in millimeters
- Hoogtematen in meters t.o.v. NAP



Opdrachtgever	Tekenaar	Schaal
Stadswerk072 N.V.	TDR	1:200
Projectomschrijving	Projectleider	Formaat
Standaard revisie template	TDR	A0
Datum	Datum	Blad in bladen
17-05-2018	17-05-2018	Blad 1 van 1
Tekeningnr.	Tekeningnr.	Besteknr.
---	---	---
Onderwerp	Voorbeeld revisie riolering	
Status	Definitief	



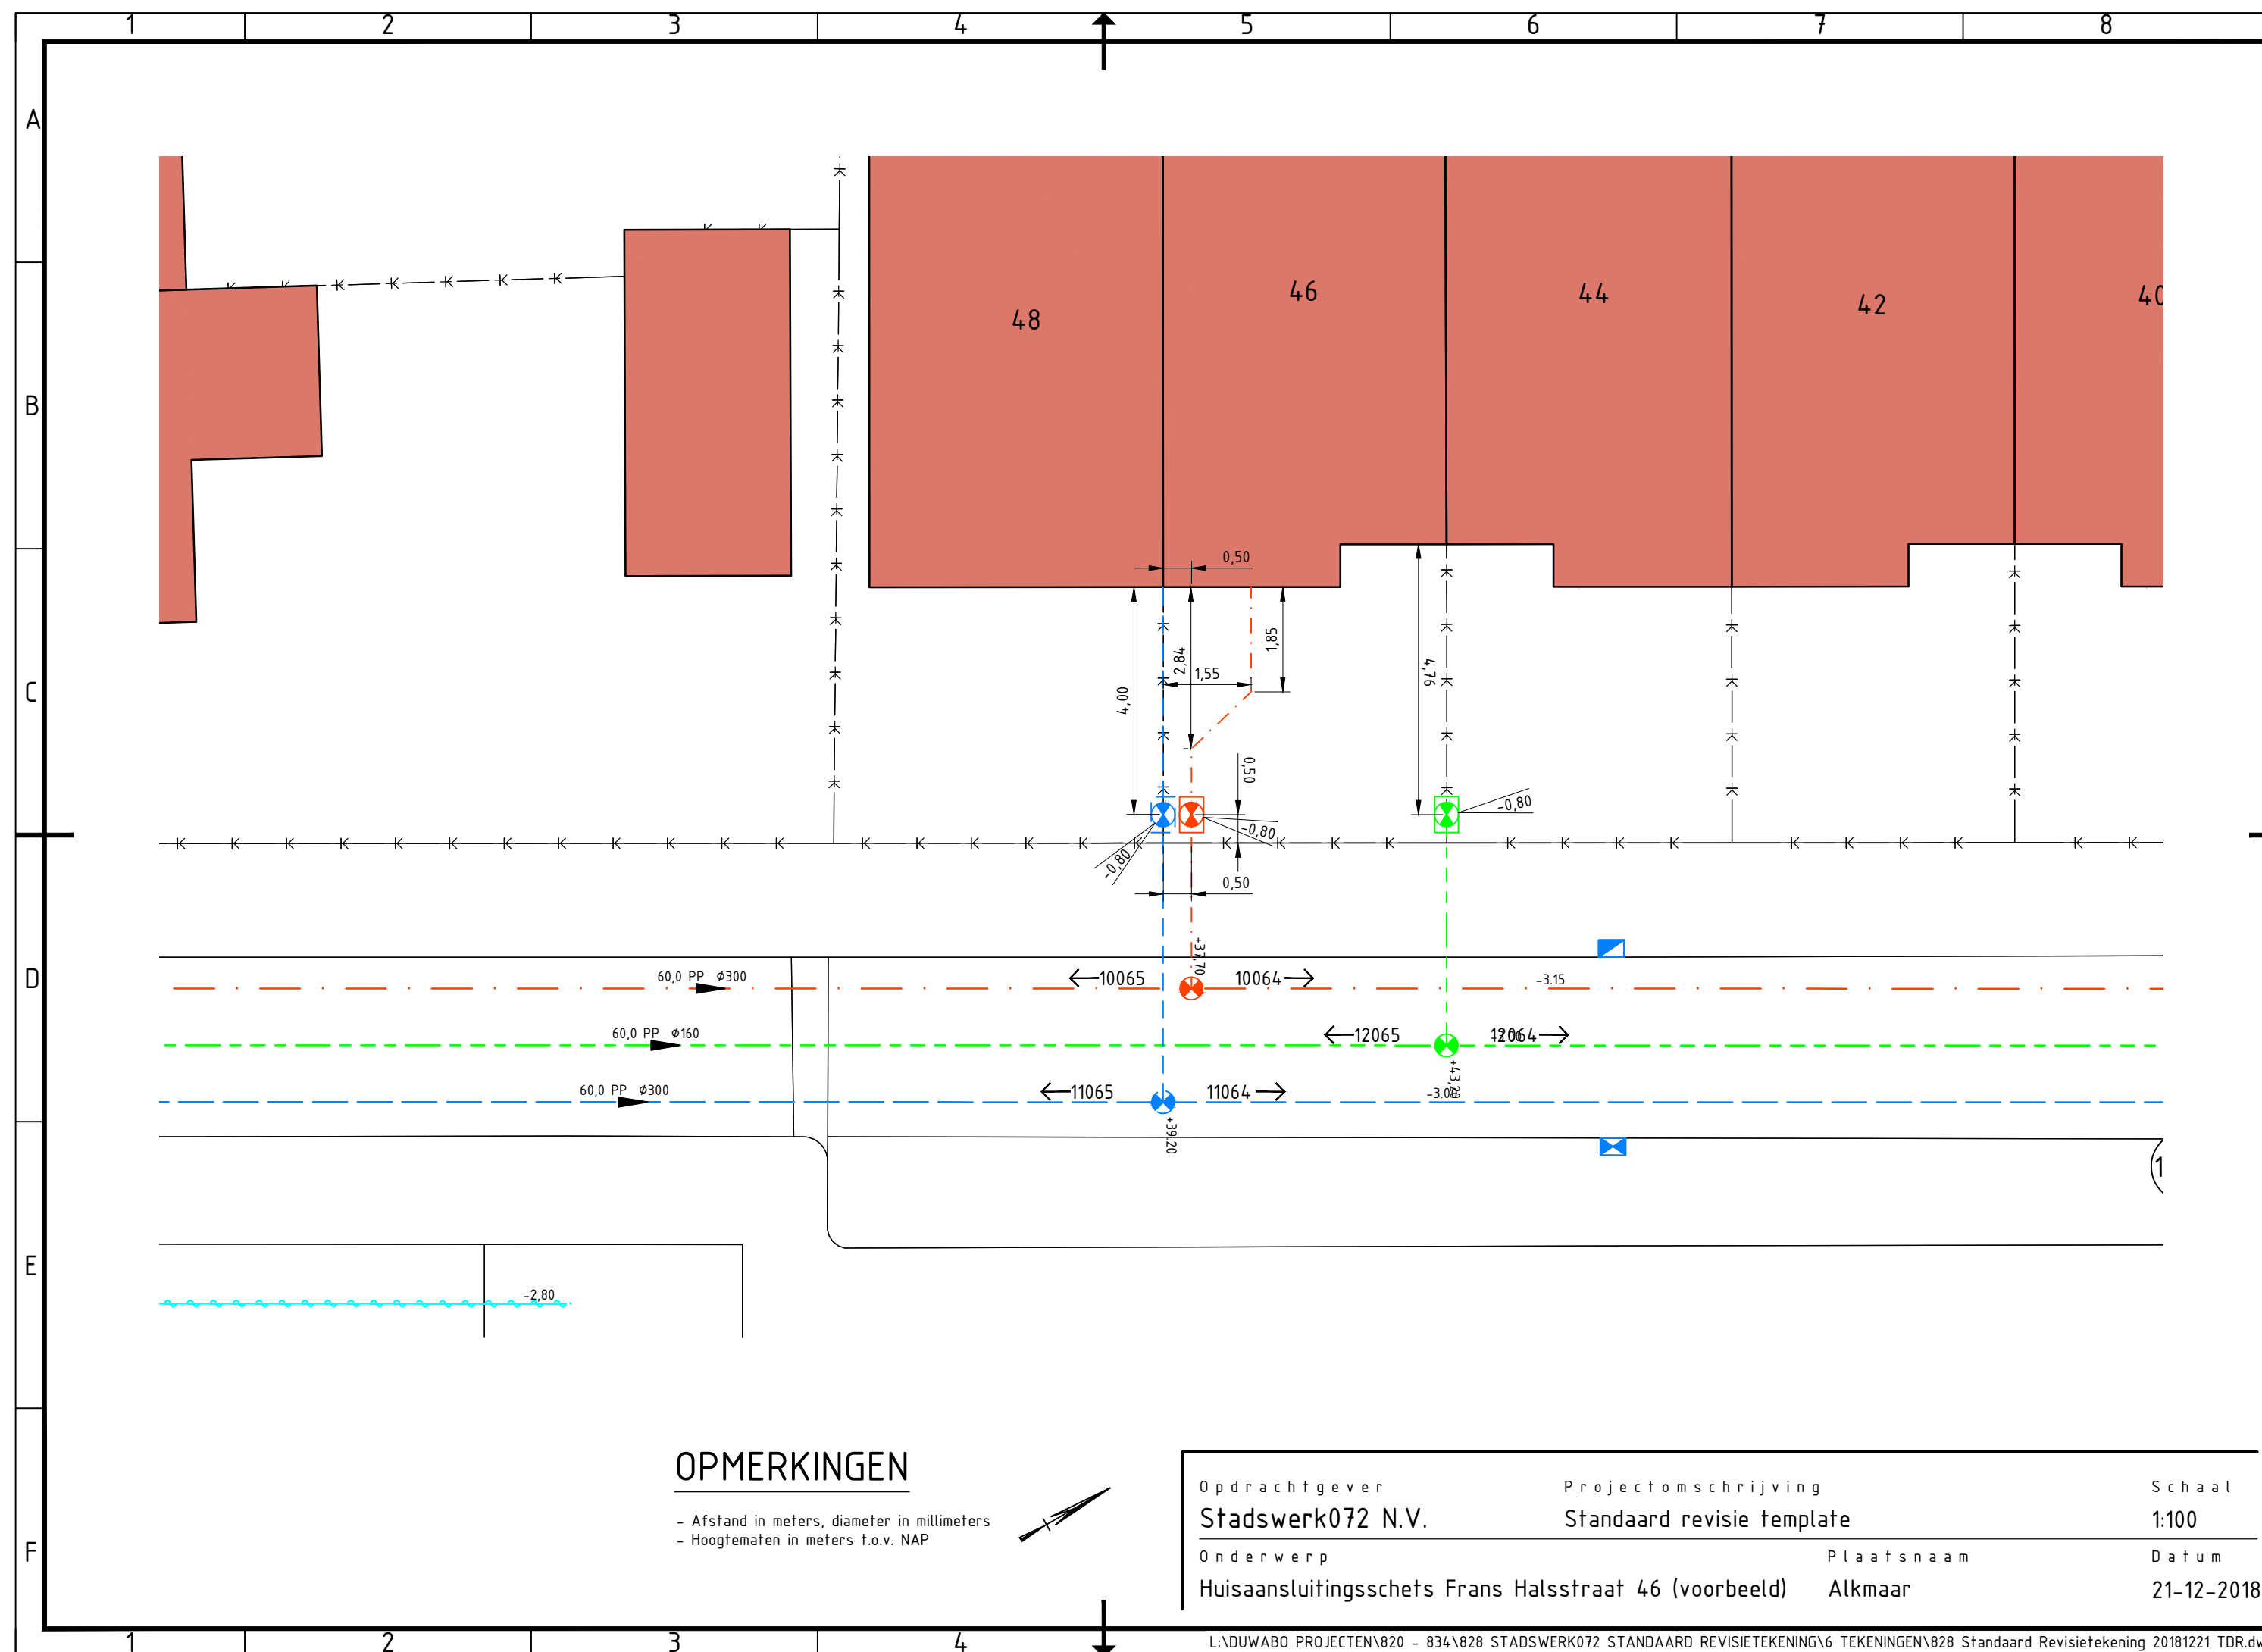


OPMERKINGEN

- Afstand in meters, diameter in millimeters
- Hoogtematen in meters t.o.v. NAP



Opdrachtgever	Projectomschrijving	Schaal
Stadswerk072 N.V.	Standaard revisie template	1:100
Onderwerp	Plaatsnaam	Datum
Huisaansluitingsschets Frans Halsstraat 46 (voorbeeld)	Alkmaar	21-12-2018

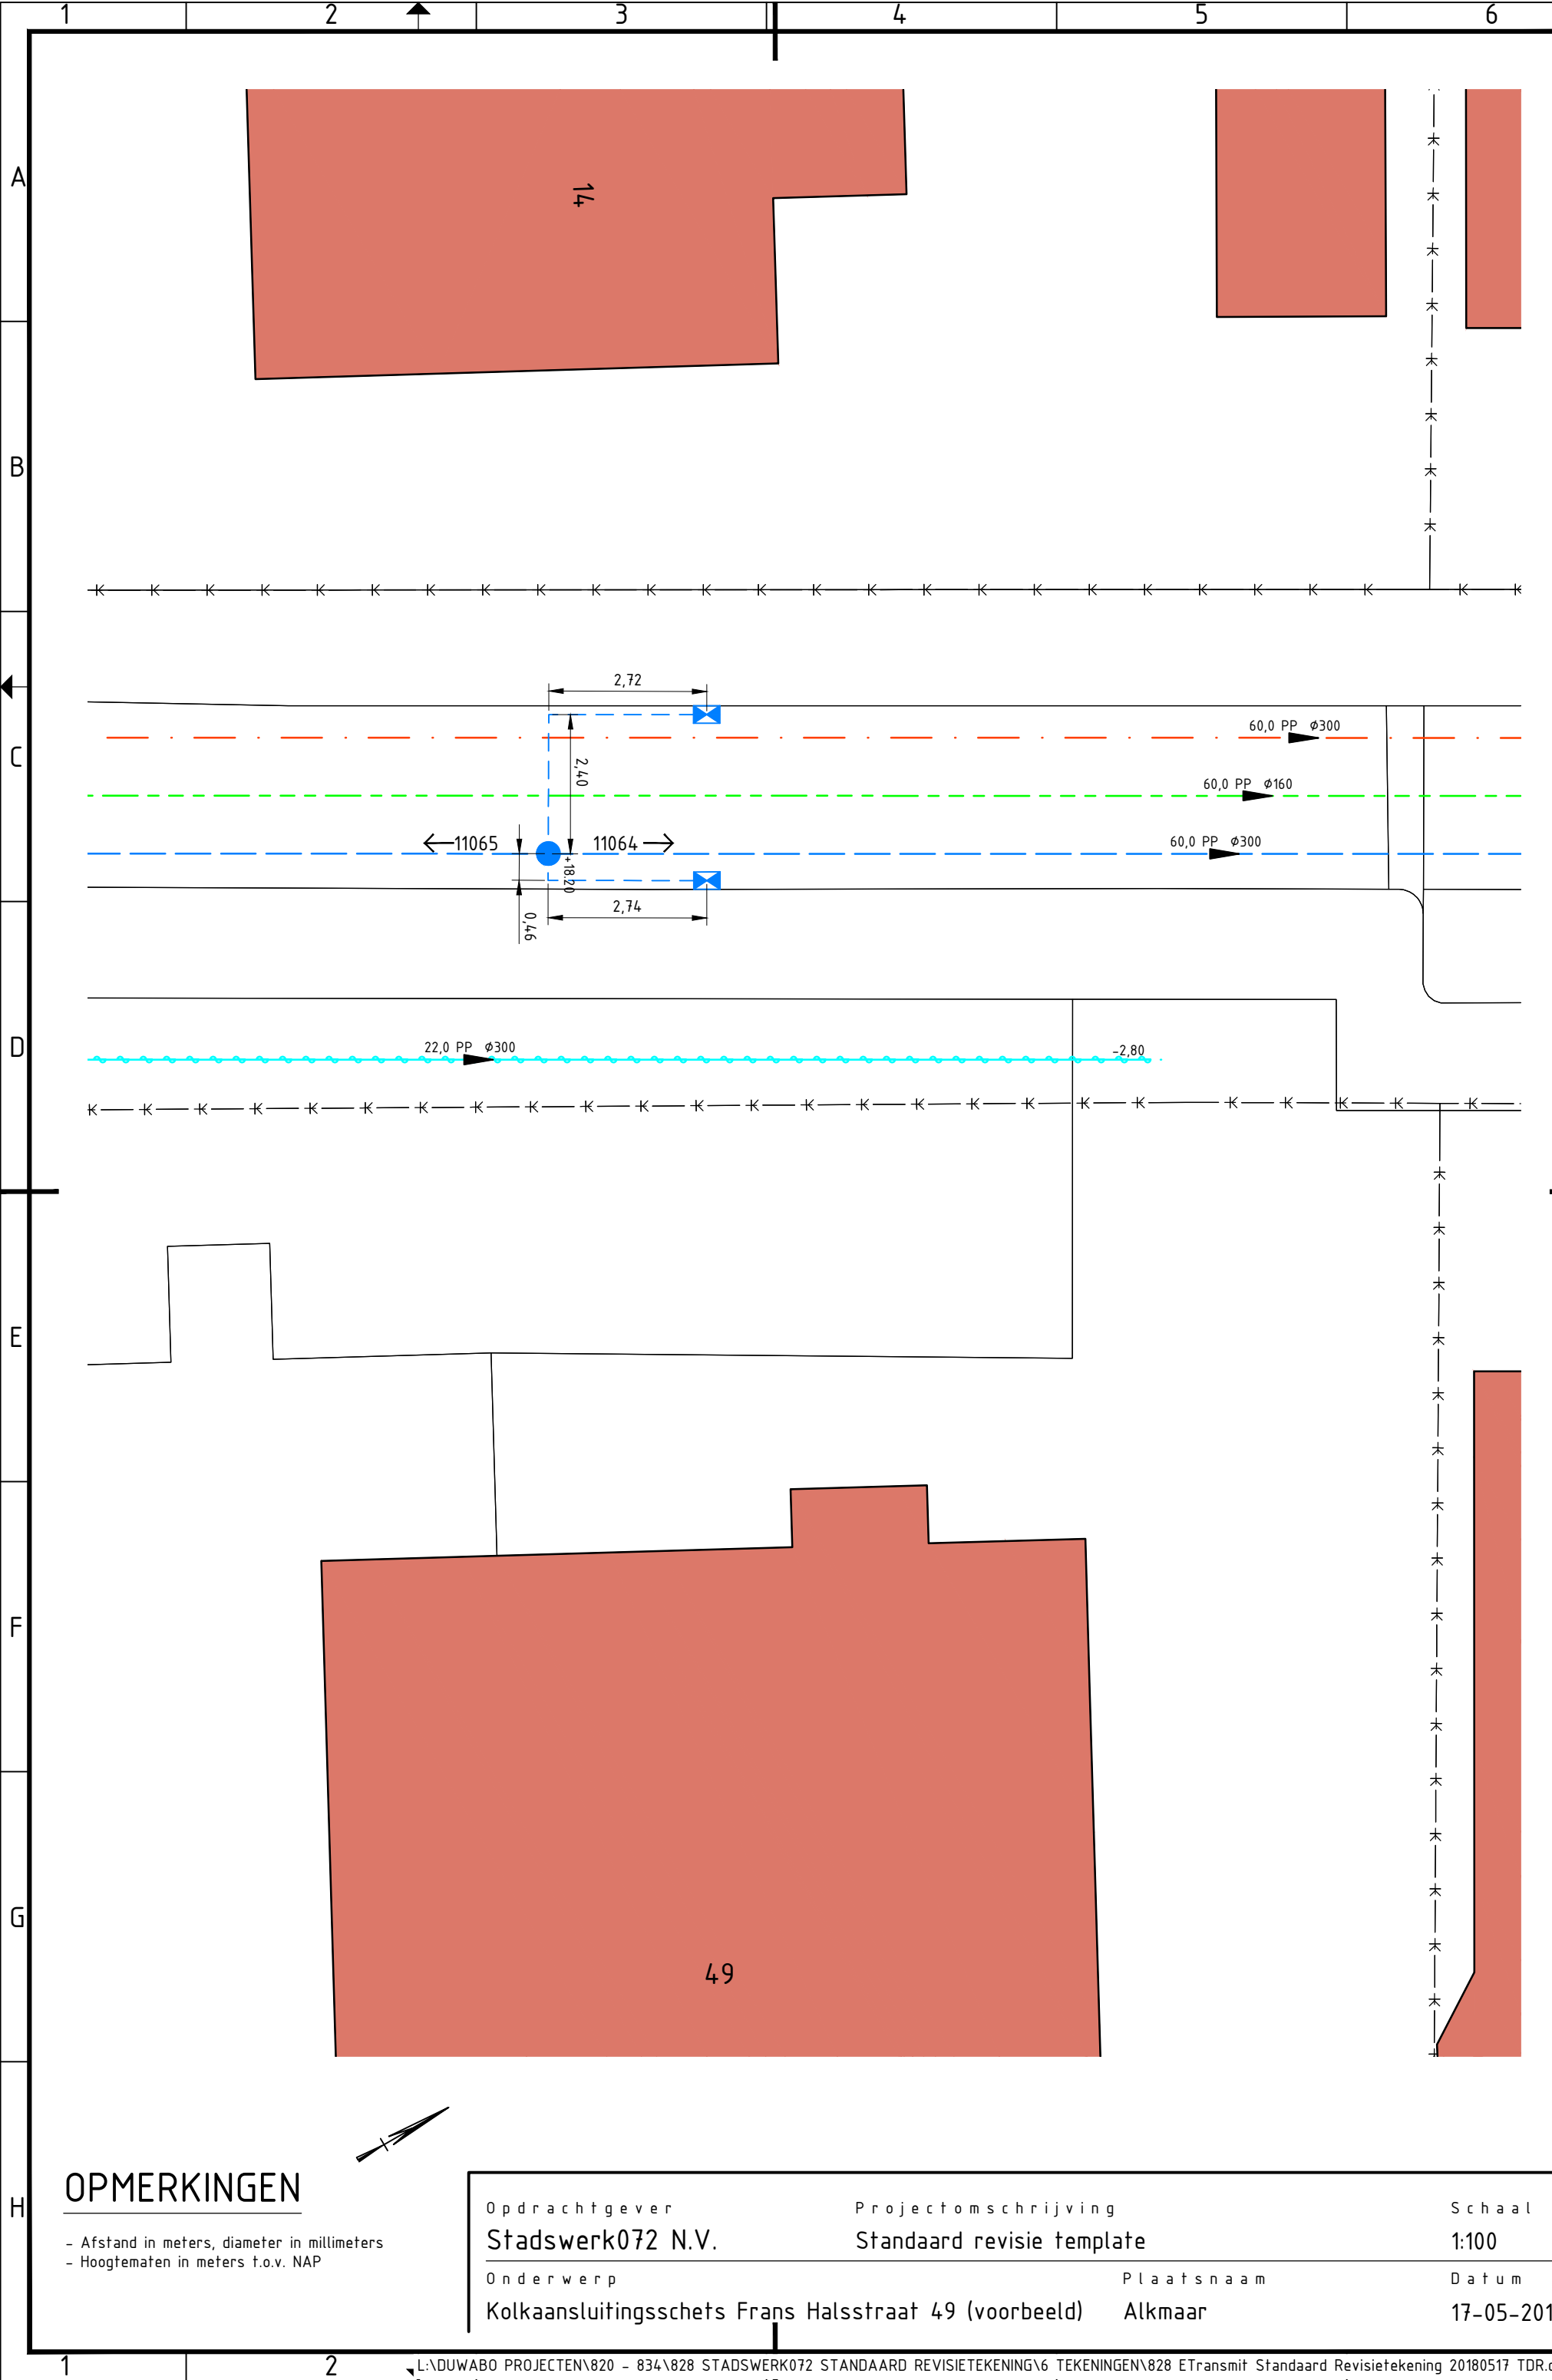

OPMERKINGEN

- Afstand in meters, diameter in millimeters
- Hoogtematen in meters t.o.v. NAP

Opdrachtgever	Projectomschrijving	Schaal
Stadswerk072 N.V.	Standaard revisie template	1:100
Onderwerp	Plaatsnaam	Datum
Kolkaansluitingsschets Frans Halsstraat 49 (voorbeeld)	Alkmaar	17-05-2018