



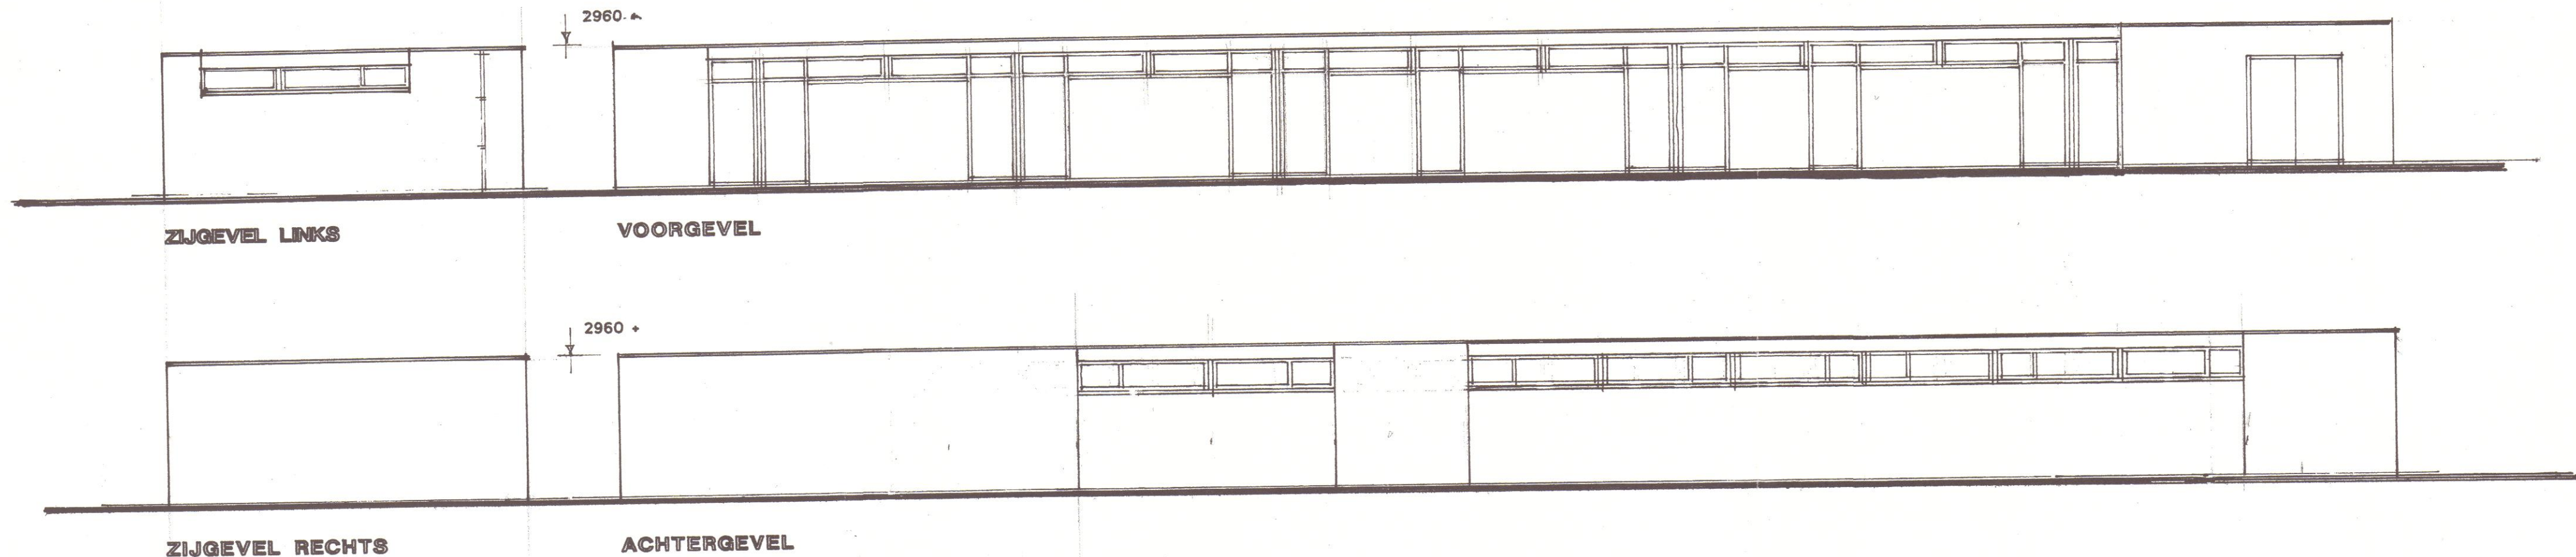

metseiwerk M.B.I.- grijs
kozijnen hout bruin geschilderd
deuren vlak - groen geschilderd

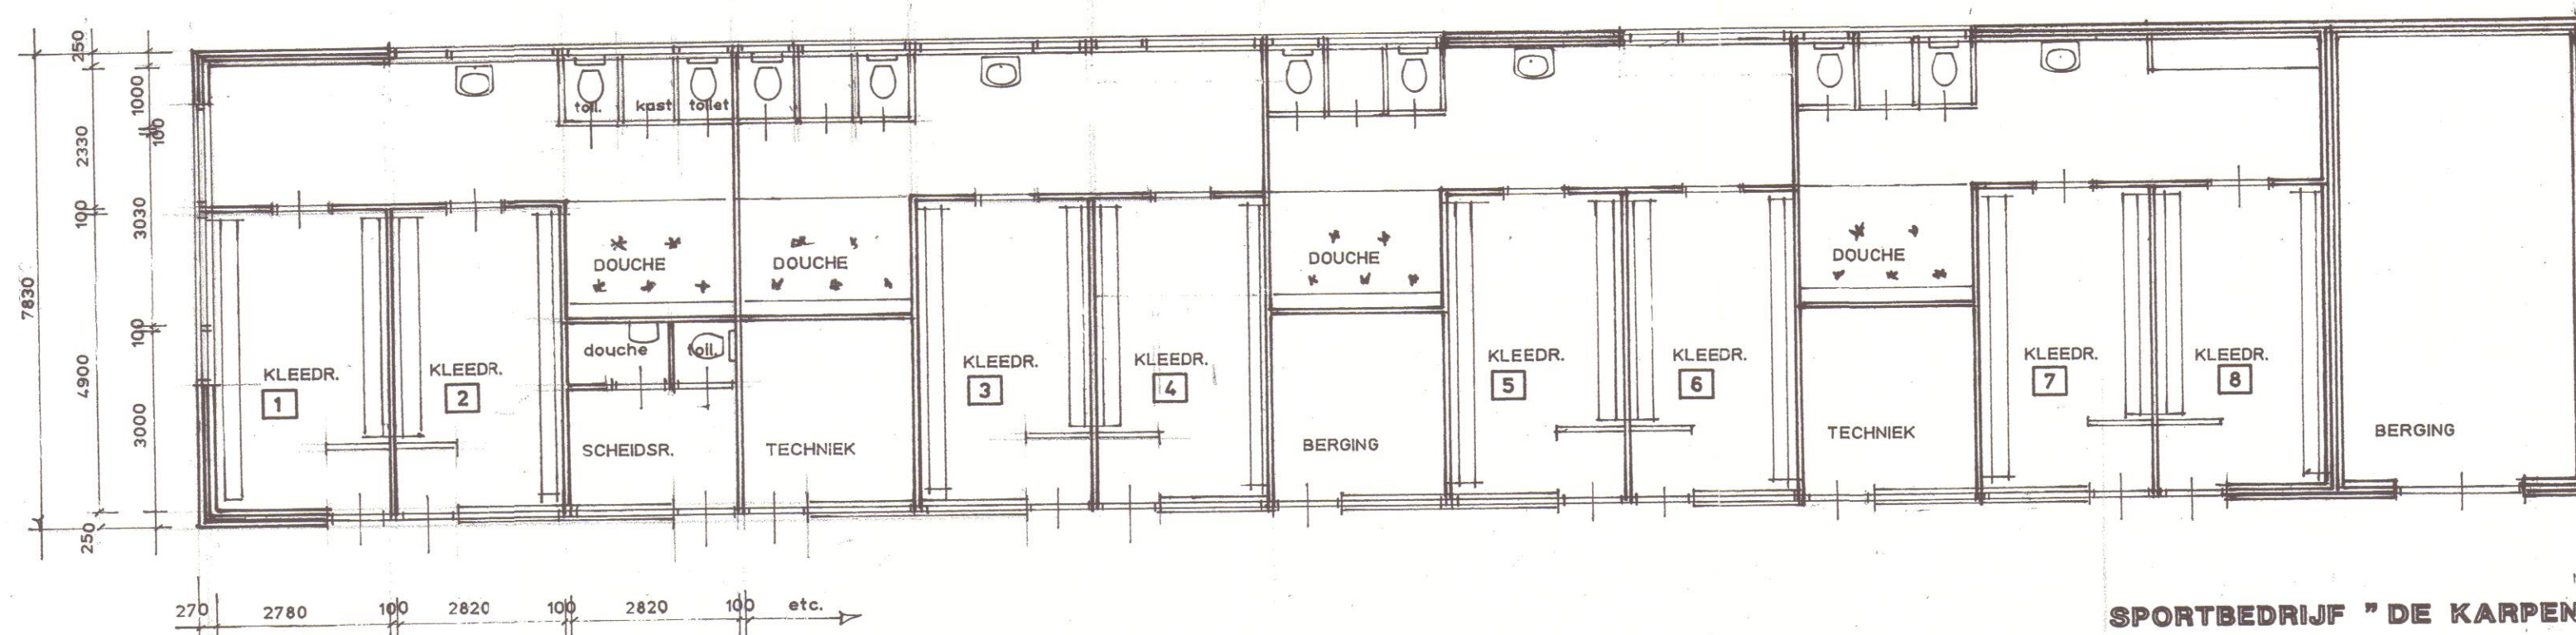

PLATTEGROND

schaal : 1 à 100
datum : 27-03-2008

SPORTBEDRIJF "DE KARPEN" EINDHOVEN

ACCOMMODATIE E.V.V.- AMATEURS OP SPORTPARK AALSTERWEG
BESTAANDE TOESTAND