


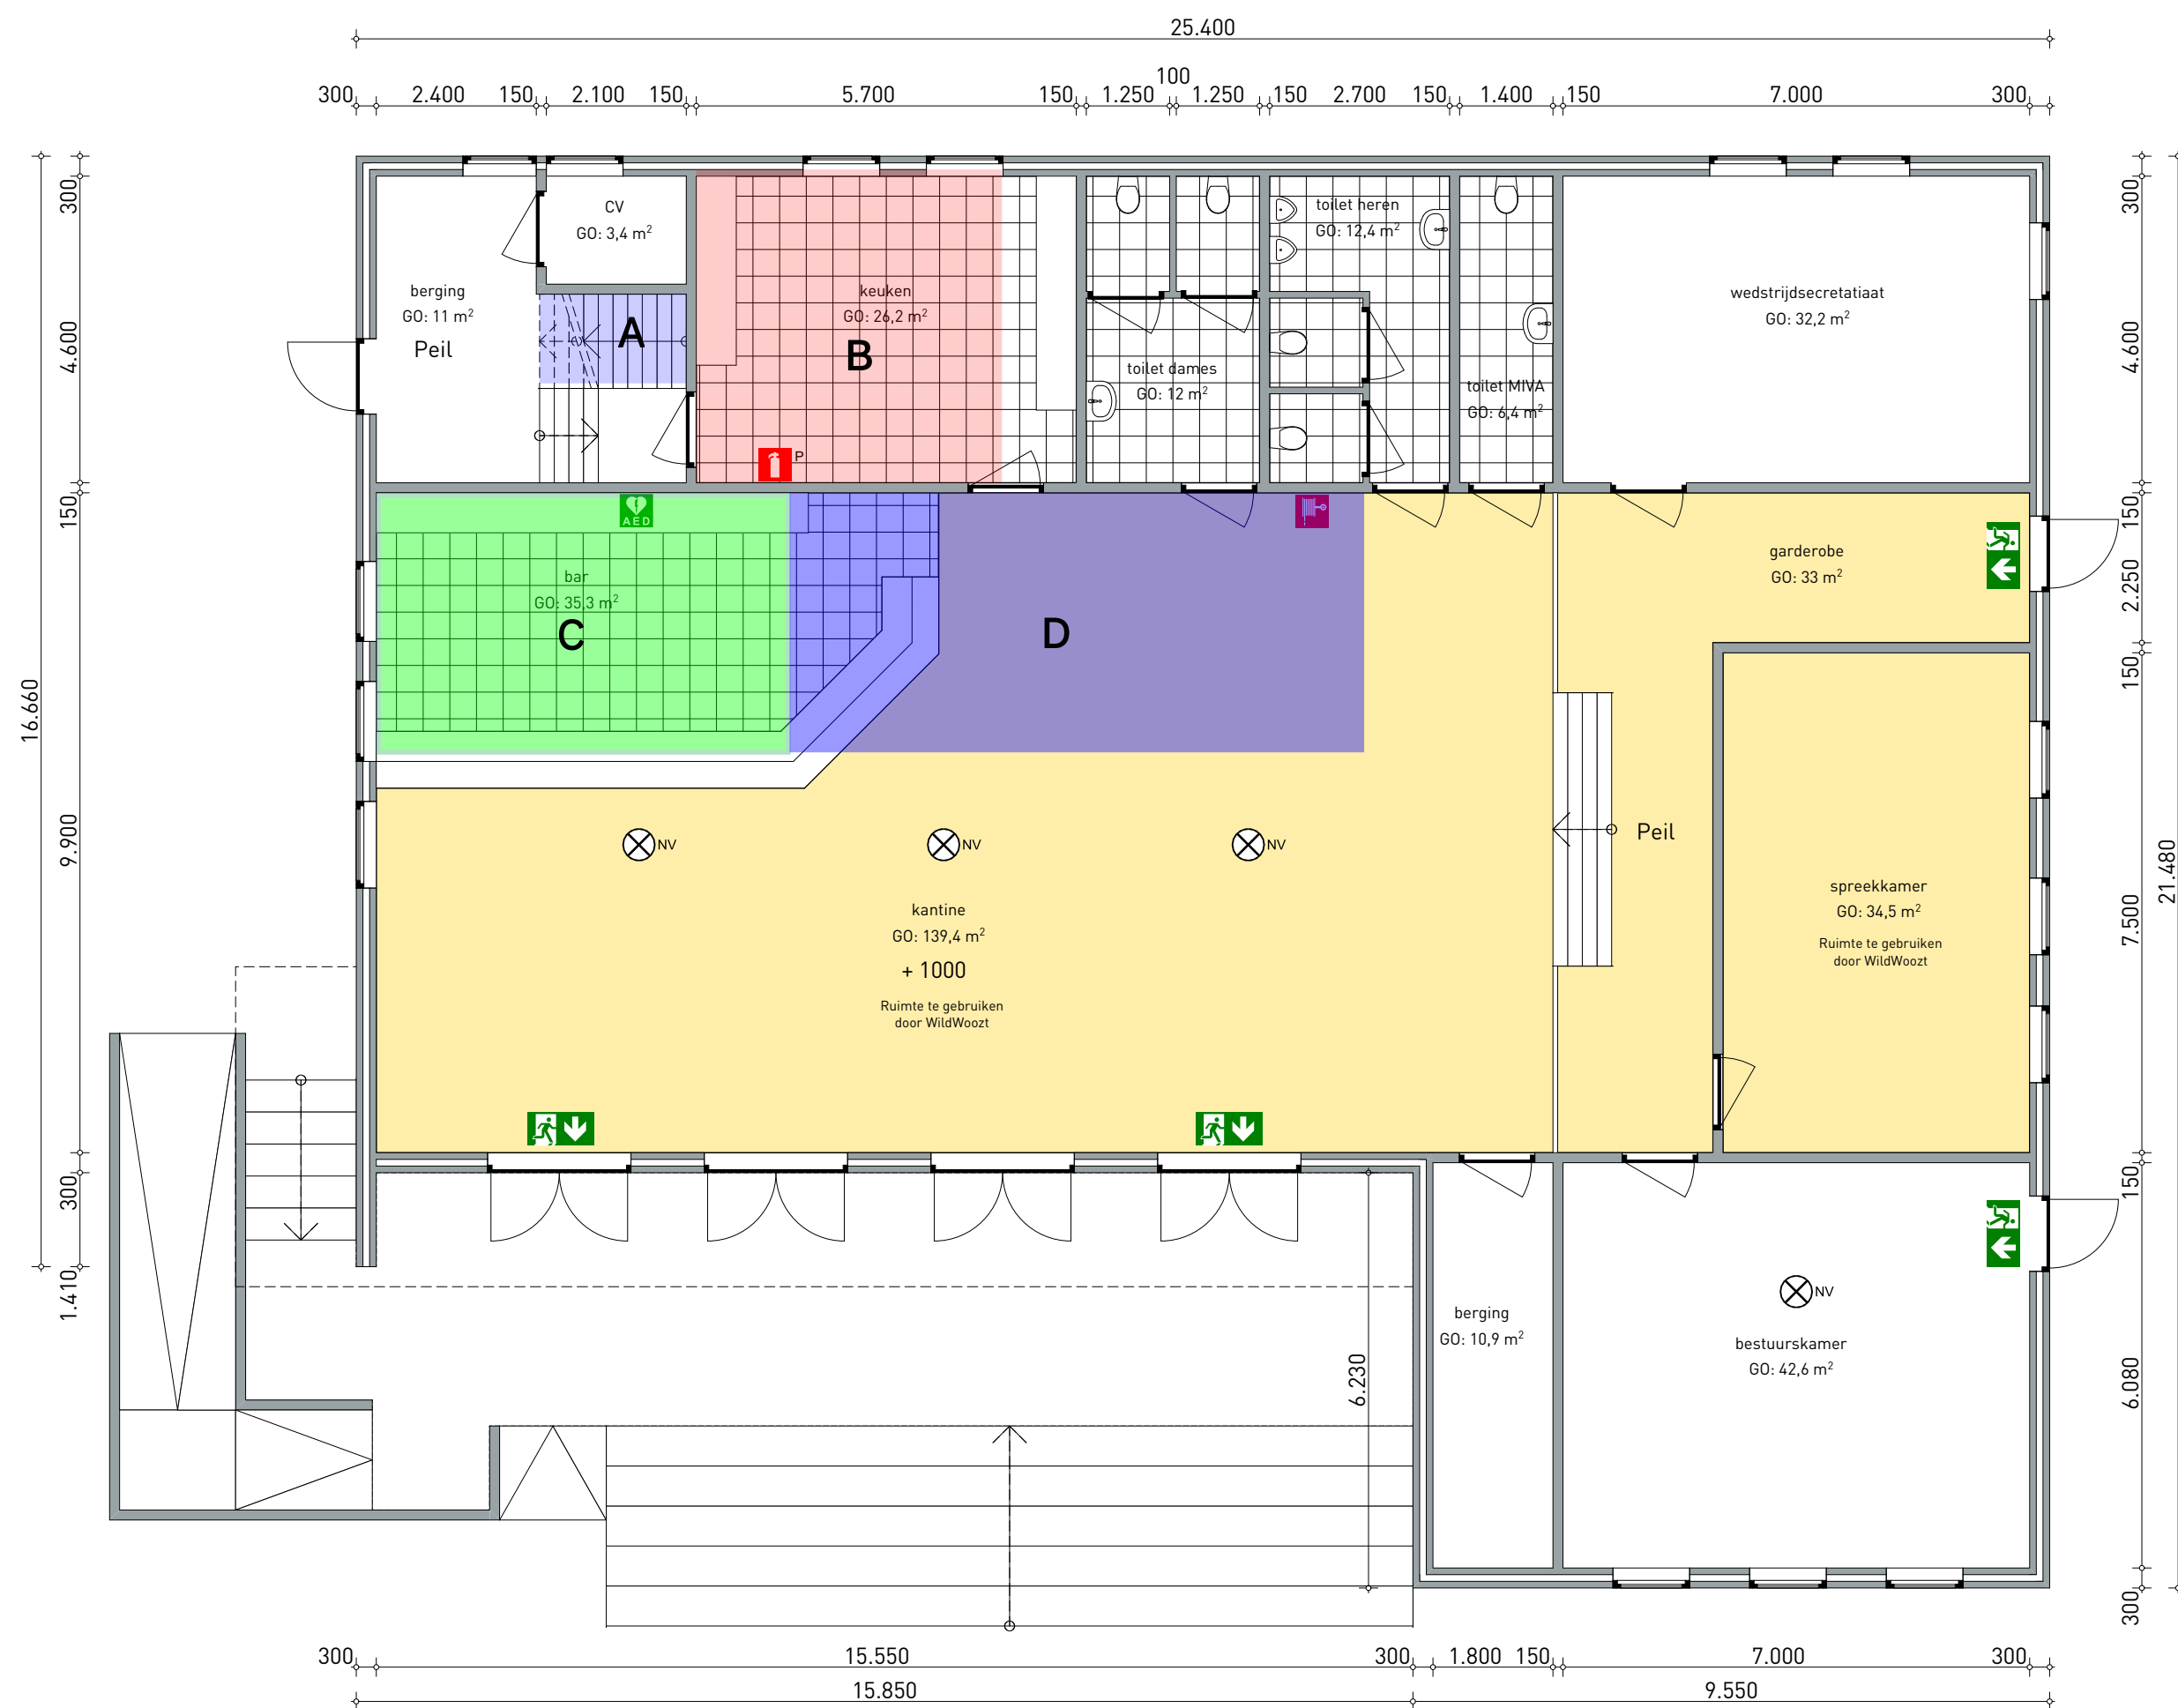

RENVOOI BRAND

- P poederblusser
- brandslanghaspel
- AED
- vluchtwegarmatuur
- NV noodverlichting




KELDERS/RUIMTES ONDER PEIL:


A: trapgat, 2200*1000mm, vloer op 1400mm onder peil
B: voorraadkelder: 4500*3600, vloer op 1400mm onder peil
C: opslagkelder, met grondwaterpomp: ca. 5500*3900mm, vloer op 1000mm tot 1200mm onder peil
D: veredelde kruipruimte, niet duidelijk of er een betonvloer in ligt, wel droog, ca. 3900*7500, vloer op 600mm onder peil

project	Omgevingsvergunning brandveilig gebruik Velddoornweg 6, 5644 SZ Eindhoven	projectnr. #Pln	100	teknr.	100
opdrachtgever	Wildwoozt	fase	OV	datum	
omschrijving	begane grond	schaal	1:100, 1:1000	wijziging	
		formaat	A2	getekend	AD




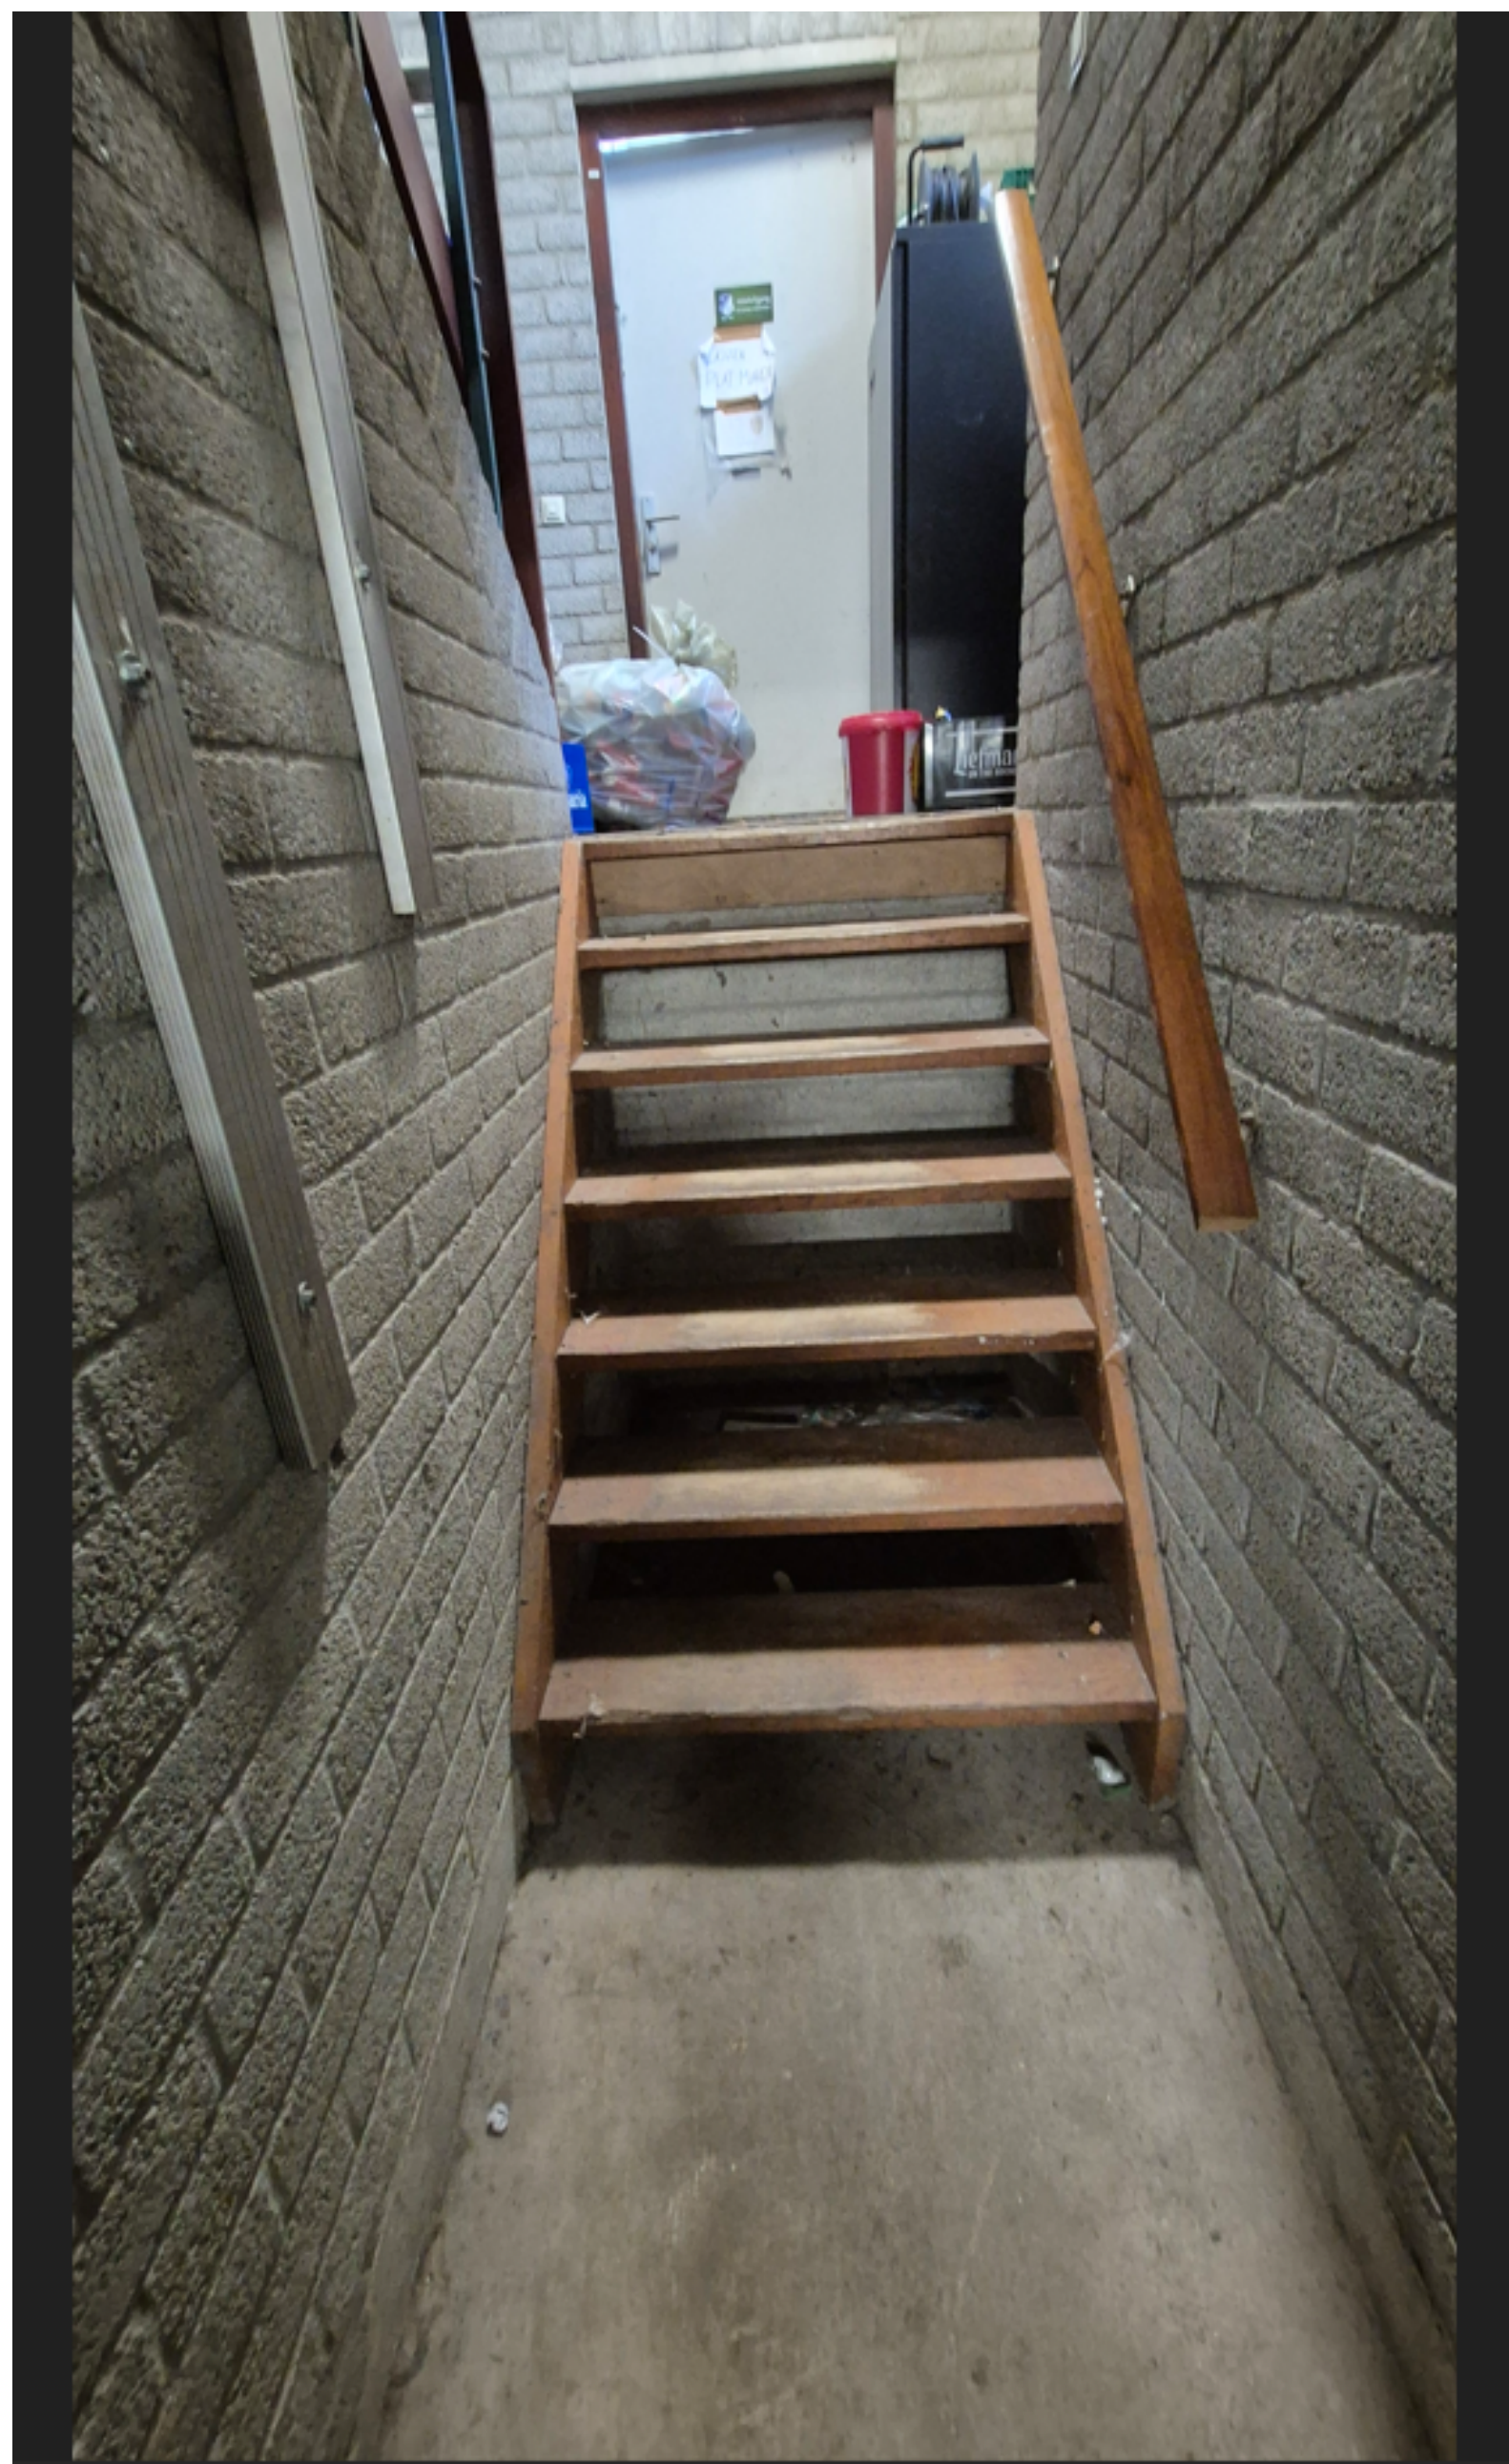


DEEL A

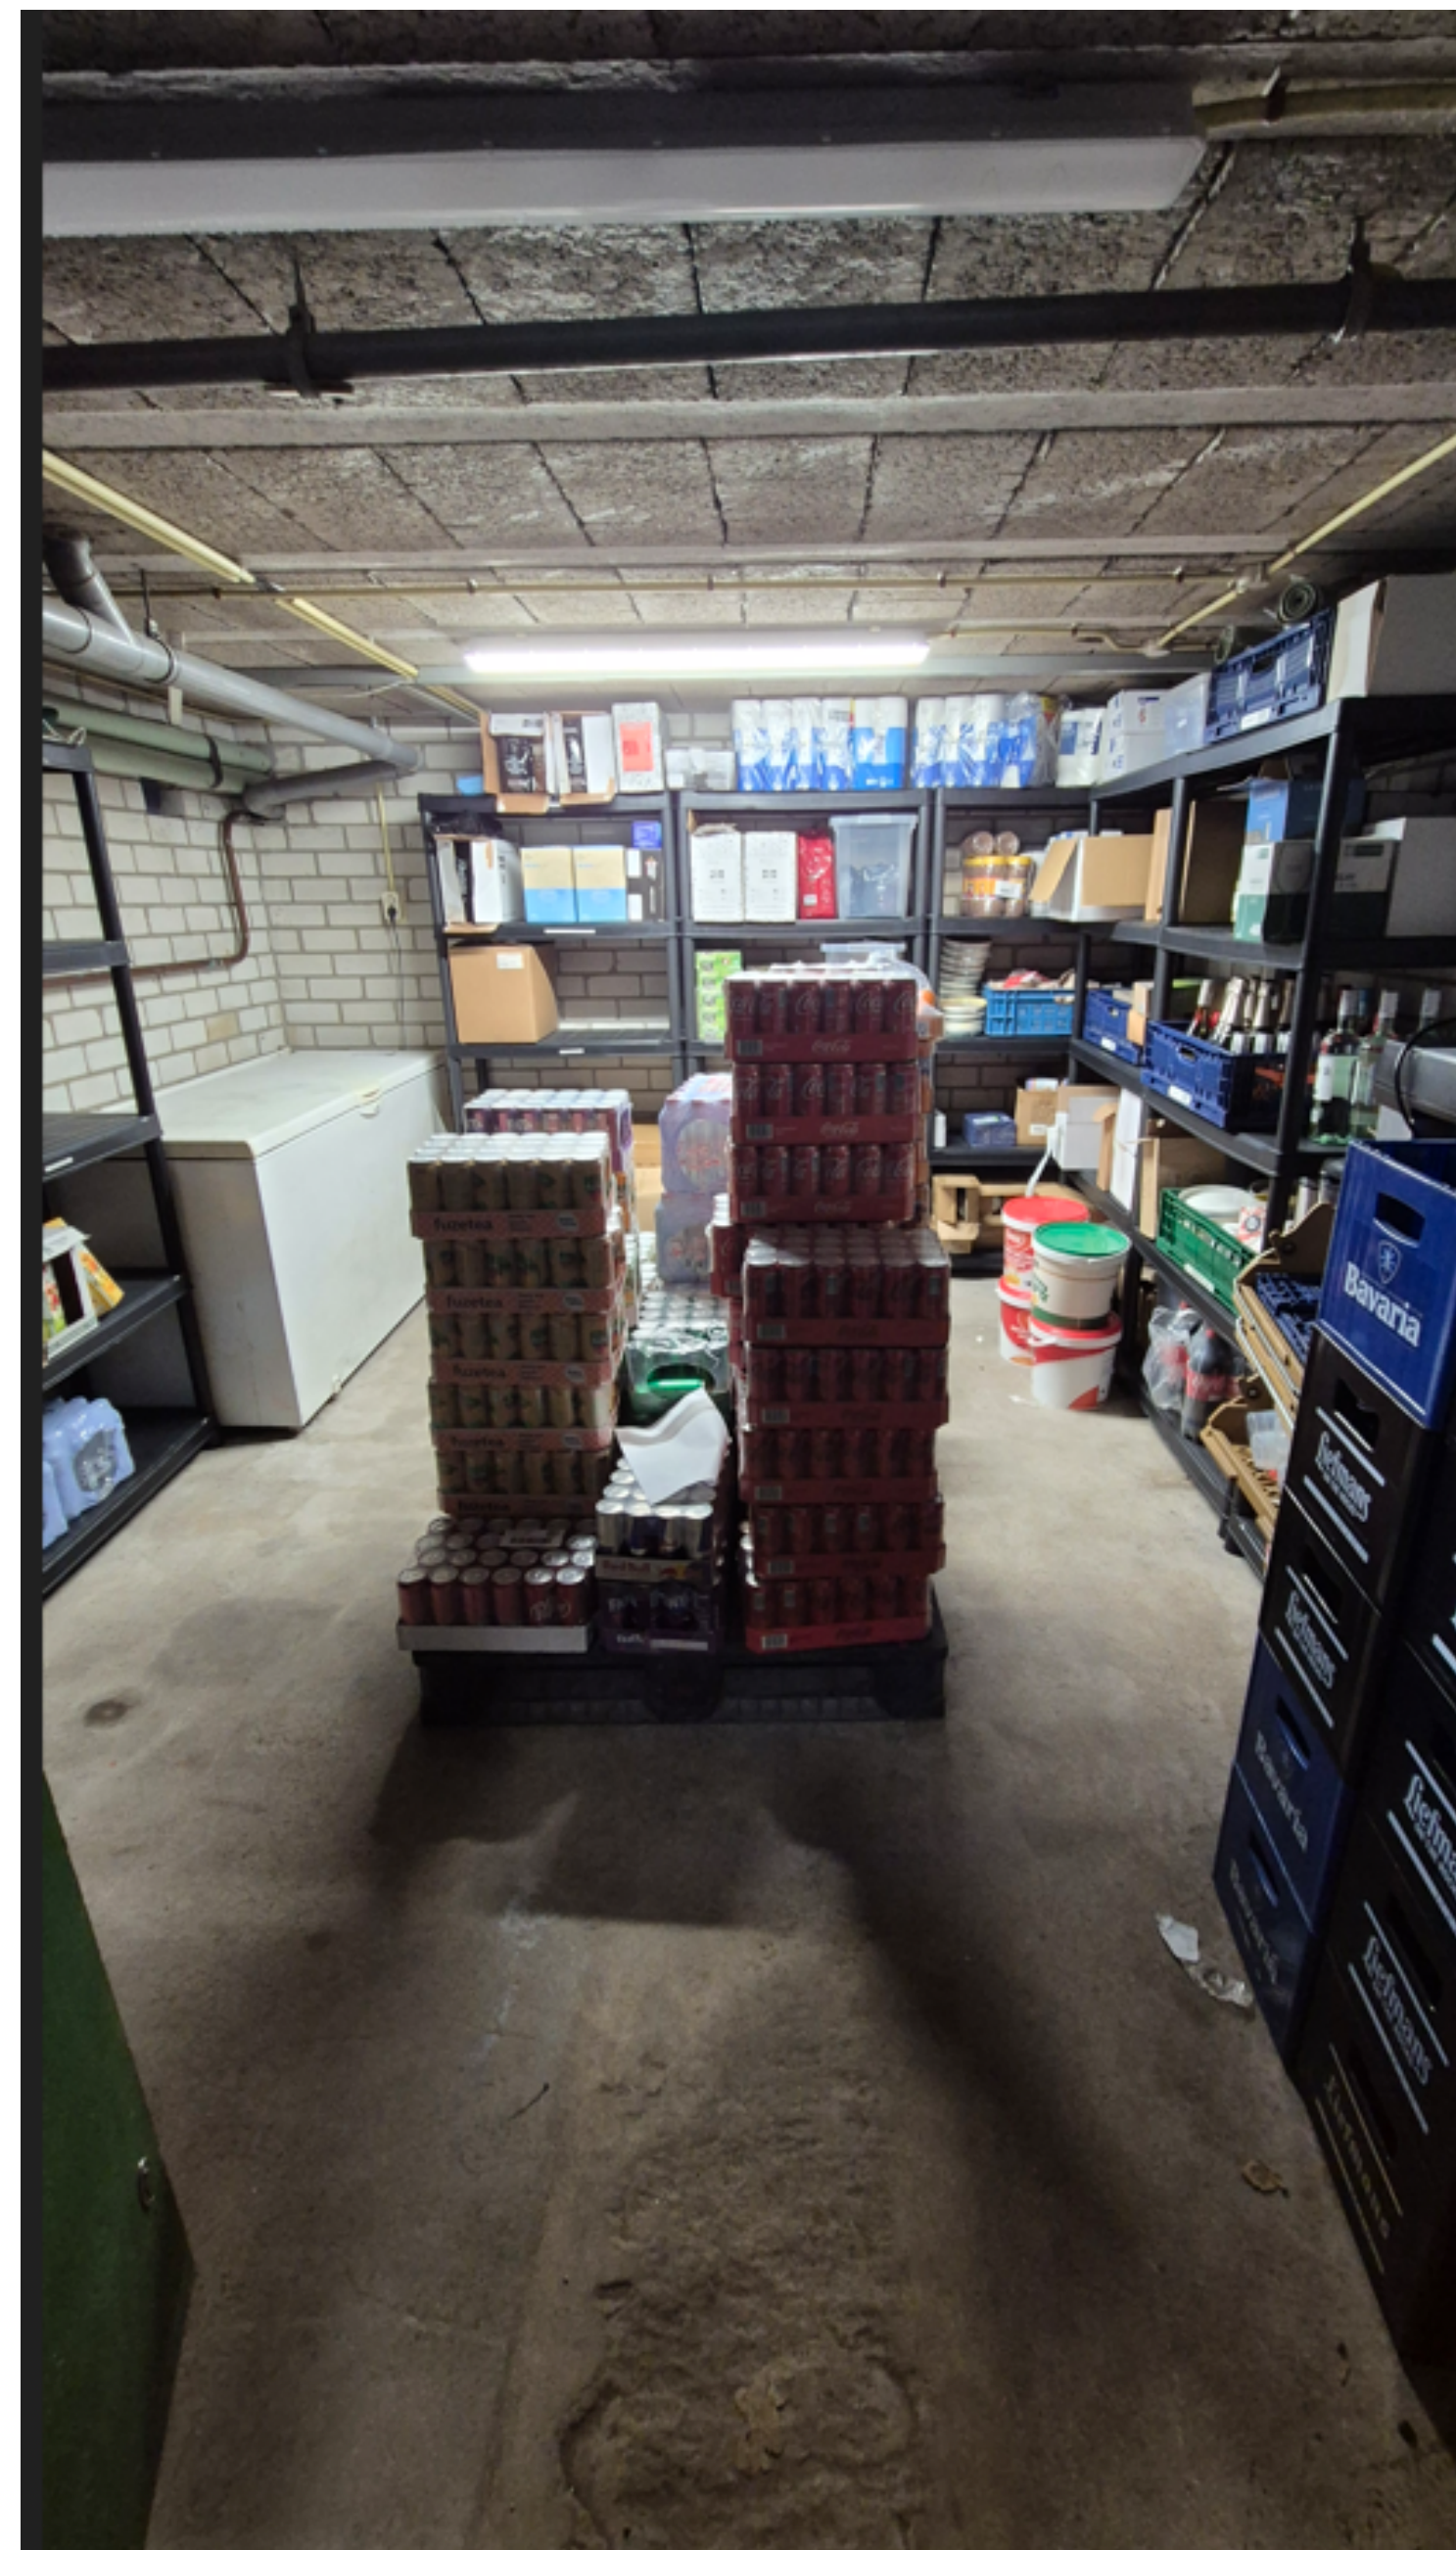

DEEL B

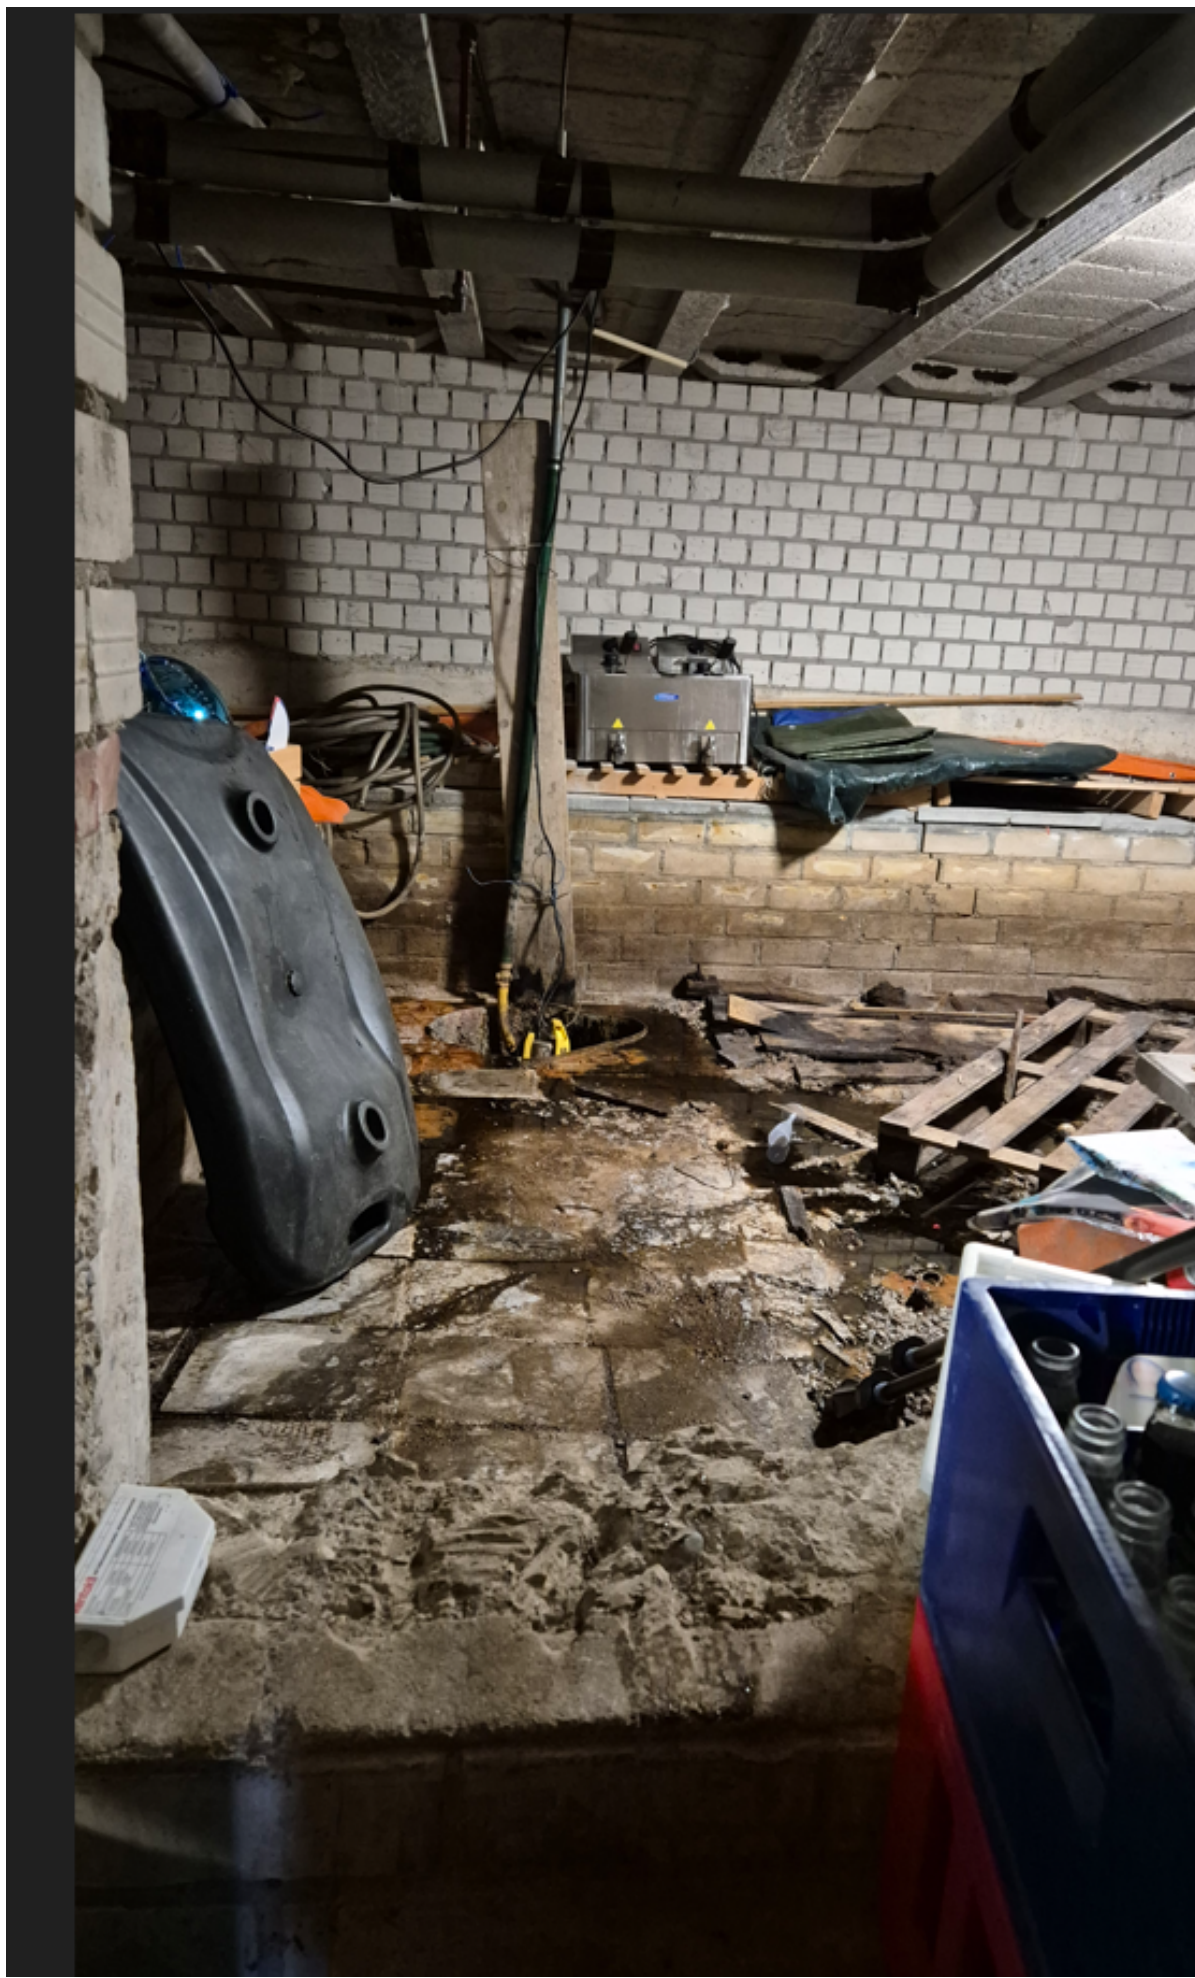

DEEL C

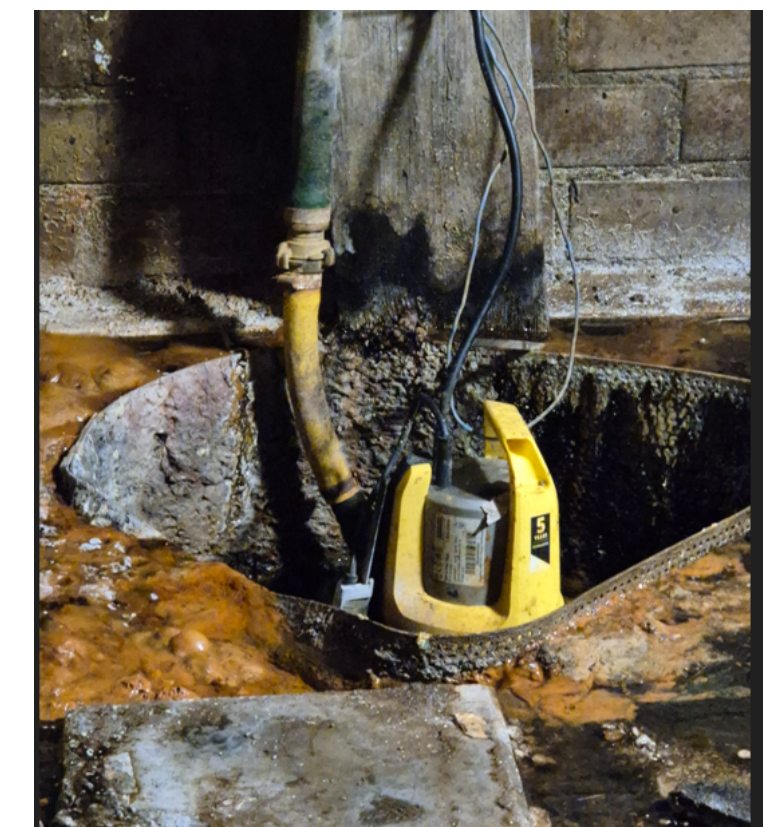

DEEL D



DEEL C

