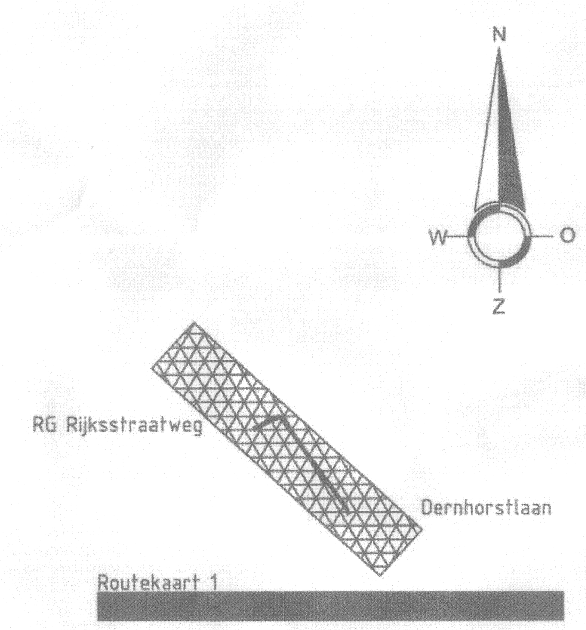

Legenda

	Transportleiding, PVC Ø400, 500 beton Ø600 Aanlegdatum: 1978
	Mantelbuis
T	Markeringsbordje
ontluchting	Ontluchting

Hoogtes in meters t.o.v. N.A.P. (indicatie)
b.o.k. = BinnenOnderKant buis
Ondergrond GBKN (schaal 1:1000)

Reinigen en inspecteren van de overstortput naar spoorsloot tot het rioolgemaal LvL

Status: REVISIE

waterschap vallei en veluwe
UW WATERSCHAP

Steenbokstraat 10
Postbus 4142
7320 AC Apeldoorn
Tel.: 055 527 29 11
Fax: 055 527 27 04
www.vallei-veluwe.nl

Getekend	TS
Datum	25-01-2016
Schaal	1:1000
Locatie code	231

Project: TL Twello Dernhorstlaan - Rijksstraatweg

Formaat: A0 | Blad: 1/1

Omschr.: Routekaart 1

Tekeningnummer: [redacted]