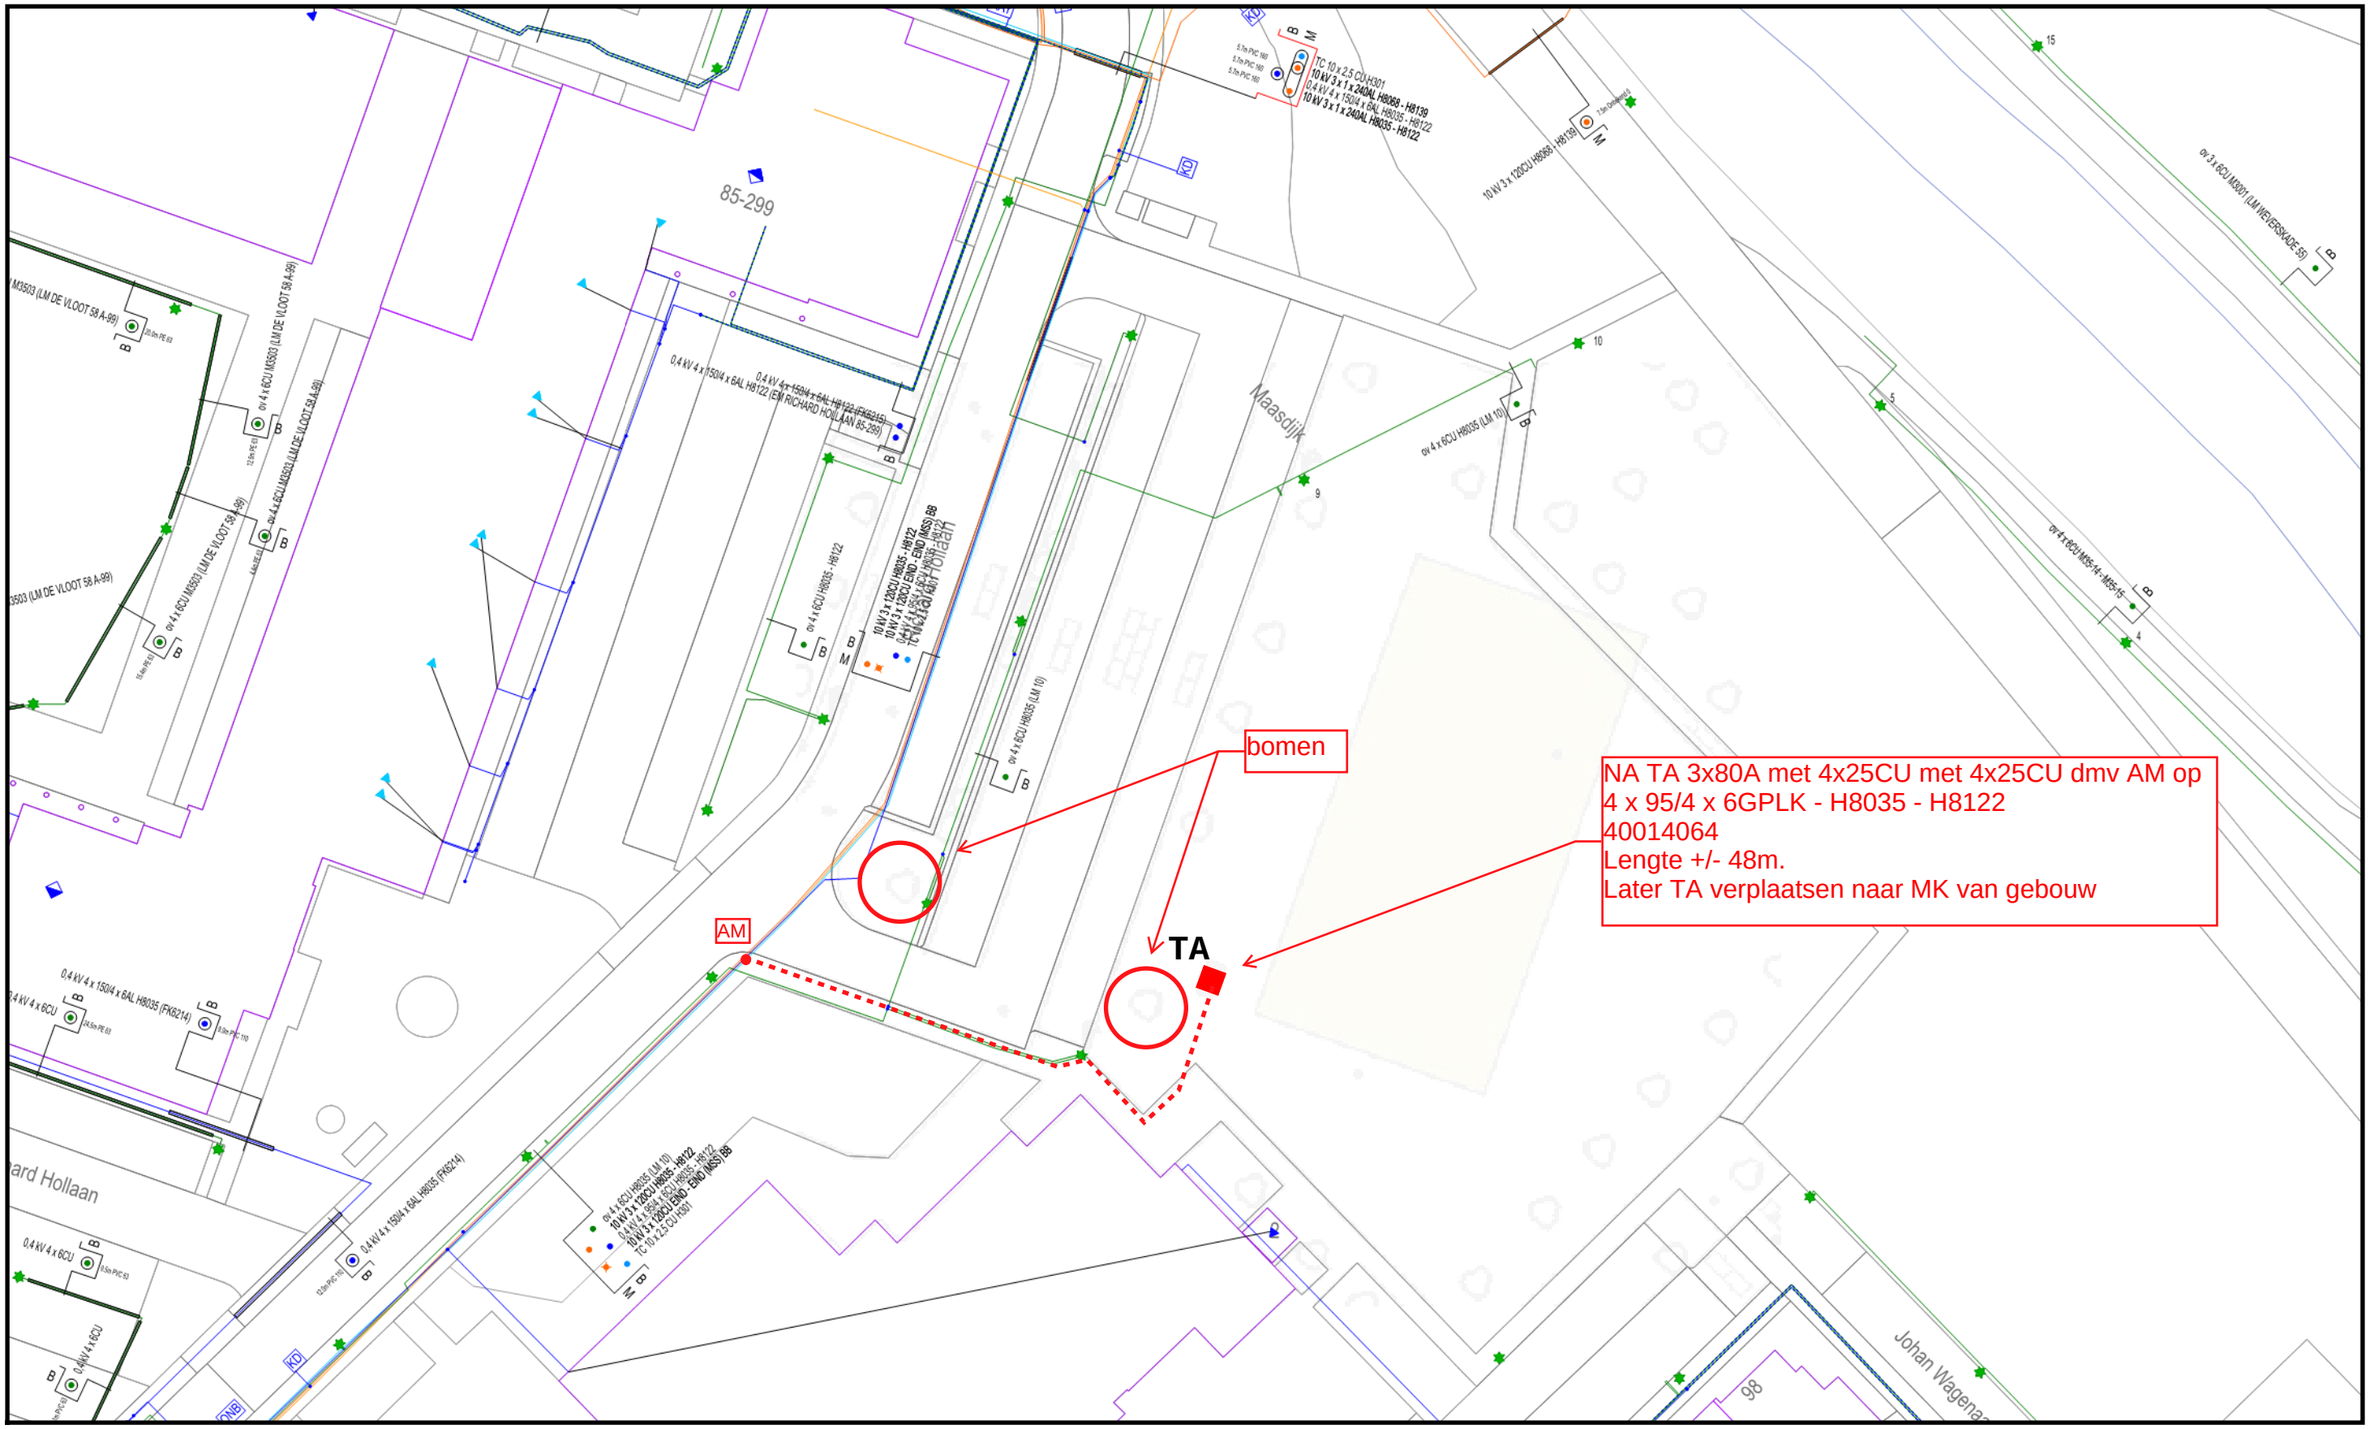


LS PJ-09-08-2024

Jaap Veerman
Jr. Engineer afdeling consumenten

Energieweg 20, 2627AZ, Delft
www.stedin.net

Akkoord
765597 , 15-8-2024 ,13:52:48

STEDIN.NET

Stedin Netbeheer B.V.
1002629956-LS-Richard Hollaan 85 BIJ

Discipline:	Elek
Schaal:	1 : 500
Datum:	9-8-2024
Gebruiker:	504862
Paginanummer:	1 van 1

N