Siemens AG

Bedradings schemas

Toestand	Benaming
0a	VOOR 1ste BEPR. 18.11.02
1a	GOEDKEURING 20.11.02
1b	GOEDKEURING 15.07.02
1c	GOEDKEURING 29.07.02
1d	GOEDKEURING 27.08.03
1e	VERAND. EDM 20.10.03
4a	ZOALS GEBOU. 09.06.04
4b	ZOALS GEBOU. 21.04.06

Koper	ProRail CONTRACT NO: BR/HS7/03A/C
Gebruiker	ProRail, REST HAVENSPOORLIJN 25kV TRACTIE VOEDING
Station	ATS BOTLEK
Stationsgedeelte	ALGEMEEN DOCUMENT OVERZICHTS DIAGRAM EN BEVEILIGINGS SCHEMA
OPDRACHTS KENMERK/SAP	M0110208818/C.2471
Datum uitgave	21.04.06
Klant documentnummer	
WERKPLAATSNUMMER	

Siemens Aktiengesellschaft

Documentatiekenmerk	A / =AT23AA00 / AA1
Fabrikant documentnummer	(3) A52811-B1075-U101-4b

Deze tekening werd elektronisch vervaardigd en behoeft niet te worden ondertekend.
Deze mag niet handmatig worden veranderd.
Copyright (C) Siemens AG 2002 All Rights Reserved
Transmittal, reproduction, dissemination and/or editing of this document as well as utilization of its contents and communication thereof to others without express authorization are prohibited. Offenders will be held liable for payment of damages. All rights created by patent grant or registration of a utility model or design patent are reserved.

=AT23AA00 / A / AA / 1
Bestandsnaam: 000309
DRUKDATUM: 09.05.2006

Deze tekening werd elektronisch vervaardigd en behoeft niet te worden ondertekend.
Deze mag niet handmatig worden veranderd.
(C) Siemens AG 2002 All Rights Reserved
Copyright (C) Siemens AG 2002 All Rights Reserved

=AT23AA00 / A / AB / 1
Bestandsnaam: 000311
DRUKDATUM: 09.05.2006

Transmittal, reproduction, dissemination and/or editing of this document as well as utilization of its contents and communication thereof to others without express authorization are prohibited. Offenders will be held liable for payment of damages. All rights created by patent grant or registration of a utility model or design patent are reserved.

ELCAD-versie: V7.3.1
Vertaalbestand A HAVENS_E
Vertaalbestand B MODELACE
Vertaalbestand C FB_NL 12.12.04
Vertaalbestand D LE_E

Project: botlek
Symbolenbibliotheek E2471
Symbolenbibliotheek 2:
Symbolenbibliotheek 3:
Symbolenbibliotheek 4:

Kenmerk			Klant documentnr.	Fabrikant documentnr.	Blad	Bladen	Revisie	Datum	Benaming	Ontworpen door
A	=AT23AA00	AA1		(3) A52811-B1075-U101	1	1	4b	21.04.06	ALGEMEEN DOCUMENT OVERZICHTS DIAGRAM EN BEVEILIGINGS SCHEMA Voorblad	TS EL EN 2
A	=AT23AA00	AB1		(3) A52811-B1075-L102	1	1	4b	21.04.06	ALGEMEEN DOCUMENT OVERZICHTS DIAGRAM EN BEVEILIGINGS SCHEMA Documentenlijst	TS EL EN 2
B	=AT23AA00	BE1		(2) A52811-B1075-S181	1	1	4b	21.04.06	ALGEMEEN DOCUMENT OVERZICHTS DIAGRAM EN BEVEILIGINGS SCHEMA Overzichtsschakelschema	TS EL EN 2

1e	VERAND. EDM	20.10.03	Ra	Datum	01.06.2002	ProRail, REST HAVENSPOORLIJN 25kV TRACTIE VOEDING ATS BOTLEK	Siemens AG	ALGEMEEN DOCUMENT OVERZICHTS DIAGRAM EN BEVEILIGINGS SCHEMA Documentenlijst		A	=AT23AA00	AB1
4a	ZOALS GEBOU.	09.06.04	Ra	Bew.	Leikauf							
4b	ZOALS GEBOU.	21.04.06	Ra	Bepr.	Farago				C.2471	(3) A52811-B1075-L102-4b		Blad 1-1 Bl.
Toestand	Wijziging	Datum	Naam	Norm		Oorspr./Verv.v./Verv.d.						

Project: baltek
Symbolenbibliotheek E2471
Symbolenbibliotheek 2:
Symbolenbibliotheek 3:
Symbolenbibliotheek 4:


ELGAD-versie: V7.3.1
Vertaalbestand A HAVENS_E
Vertaalbestand B MODELACE
Vertaalbestand C CEL_NL 12.12.04
Vertaalbestand D LE_E

Transmittal, reproduction, dissemination and/or editing of this document as well as utilization of its contents and communication thereof to others without express authorization are prohibited. Offenders will be held liable for payment of damages. All rights created by patent grant or registration of a utility model or design patent are reserved.

Deze tekening werd elektronisch vervaardigd en behoeft niet te worden ondertekend. Deze mag niet handmatig worden veranderd.

DRUKDATUM: 31.05.2006 Archief: =AT23AA00 / B / BE / 1 / Bestandsnaam: 000395

Copyright (C) Siemens AG All Rights Reserved

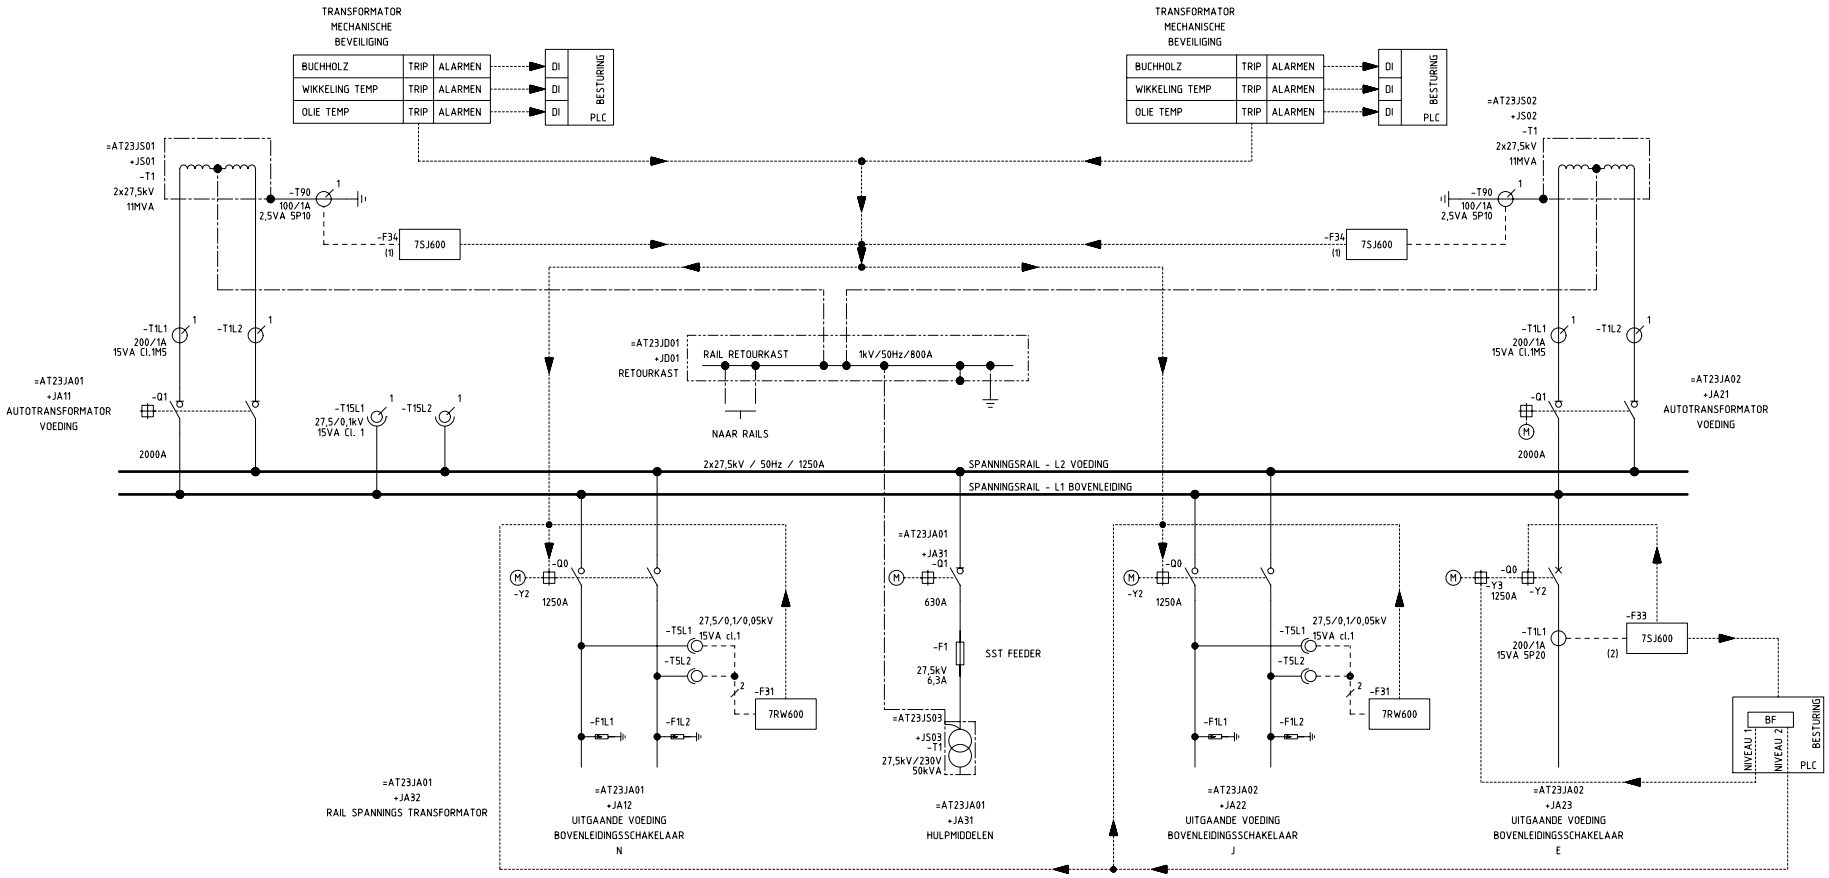

Legenda:

BB	SPANNINGSRAIL
BF	SCHAKELAAR FOUT
DI	DIGITALE INGANG
DO	DIGITALE UITGANG
FO	GLASVEZEL INGANG/UITGANG
-Y	ACTIVERINGS WIKKELING SCHAKELBORD BINNEN
-F	BEVEILIGING
-Q	VERMOGENSSCHAKELAAR / LAST SCHAKELAAR / SCHEIDER / AARDER
-T	TRANSFORMATOR

(1) 7SJ600 AARDFOUT BEVEILIGING TRAFO
7RW600 ONDERSPANNINGSBEVEILIGING
(2) 7SJ600 NUMERIEK STROOM TE HOOG BEVEILIGING

ProRail, REST HAVENSPOORLIJN
25kV TRACTIE VOEDING
ATS BOTLEK

1c	GOEDKEURING	29.07.03	Dr	Datum	18.11.02
1d	GOEDKEURING	27.08.03	Dr	Bew.	Geck
1e	VERAND. EDM	20.10.03	Ra	Bepr.	Rabe
4a	ZOALS GEBOU.	09.06.04	Ra	Norm	
4b	ZOALS GEBOU.	21.04.06	Ra		
Rev.	Wijziging	Datum	Naam		

Siemens AG
C.2471
M0110208818

B	=AT23AA00	BE1

ALGEMEEN DOCUMENT
OVERZICHTS DIAGRAM EN BEVEILIGINGS SCHEMA

Overzichtsschakelschema

Blad 1-
1 Bl.

(2) A52811-B1075-S181-4b