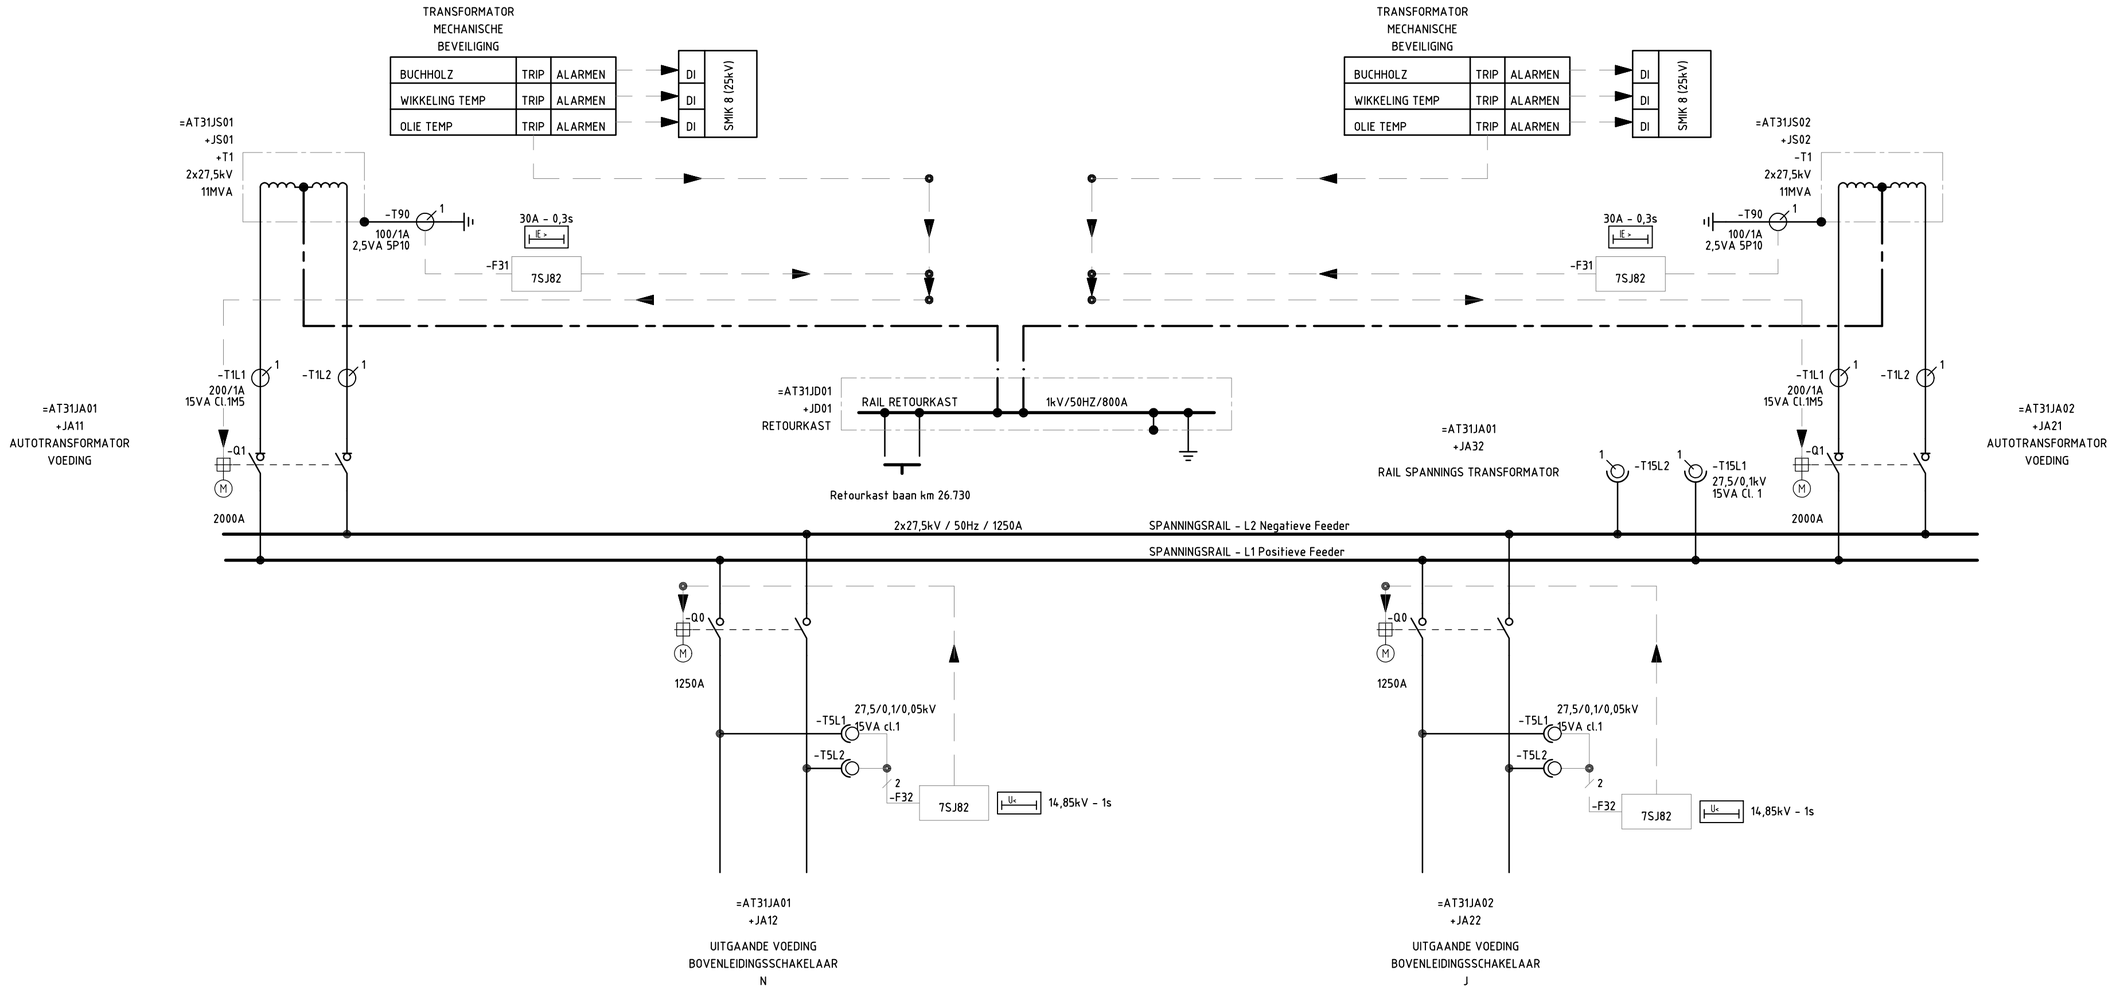


LEGENDA

DI DIGITALE INGANG
-F BEVEILIGINGEN
-Q VERMOGENSSCHAKELAAR / LAST SCHAKELAAR / SCHEIDER
-T TRANSFORMATOR

7SJ82 AARDFOUT BEVEILIGING TRAFO
7SJ82 ONDERSPANNINGSBEVEILIGING

A	20-05-2021
	K-B16003
DRC	
Verplaatsen ATS	

Deze tekening vervangt:

001590708	Grondschema - Beveiliging ATS Europoort MV Brdv-Mvt	Formaat A3	Schaal
		Geocode 950	Versie A
ProRail	Energiegebouw 001	As-built	
	26.770 26.770	91- 13 -	

ProRail is eigenaar van alle digitale en analoge verschijningsvormen van deze tekening en rechthebbende op grond van de Auteurswet 1912. Wijziging, vermenigvuldiging en/of openbaarmaking van deze tekening zonder voorafgaande schriftelijke toestemming van ProRail is niet toegestaan.