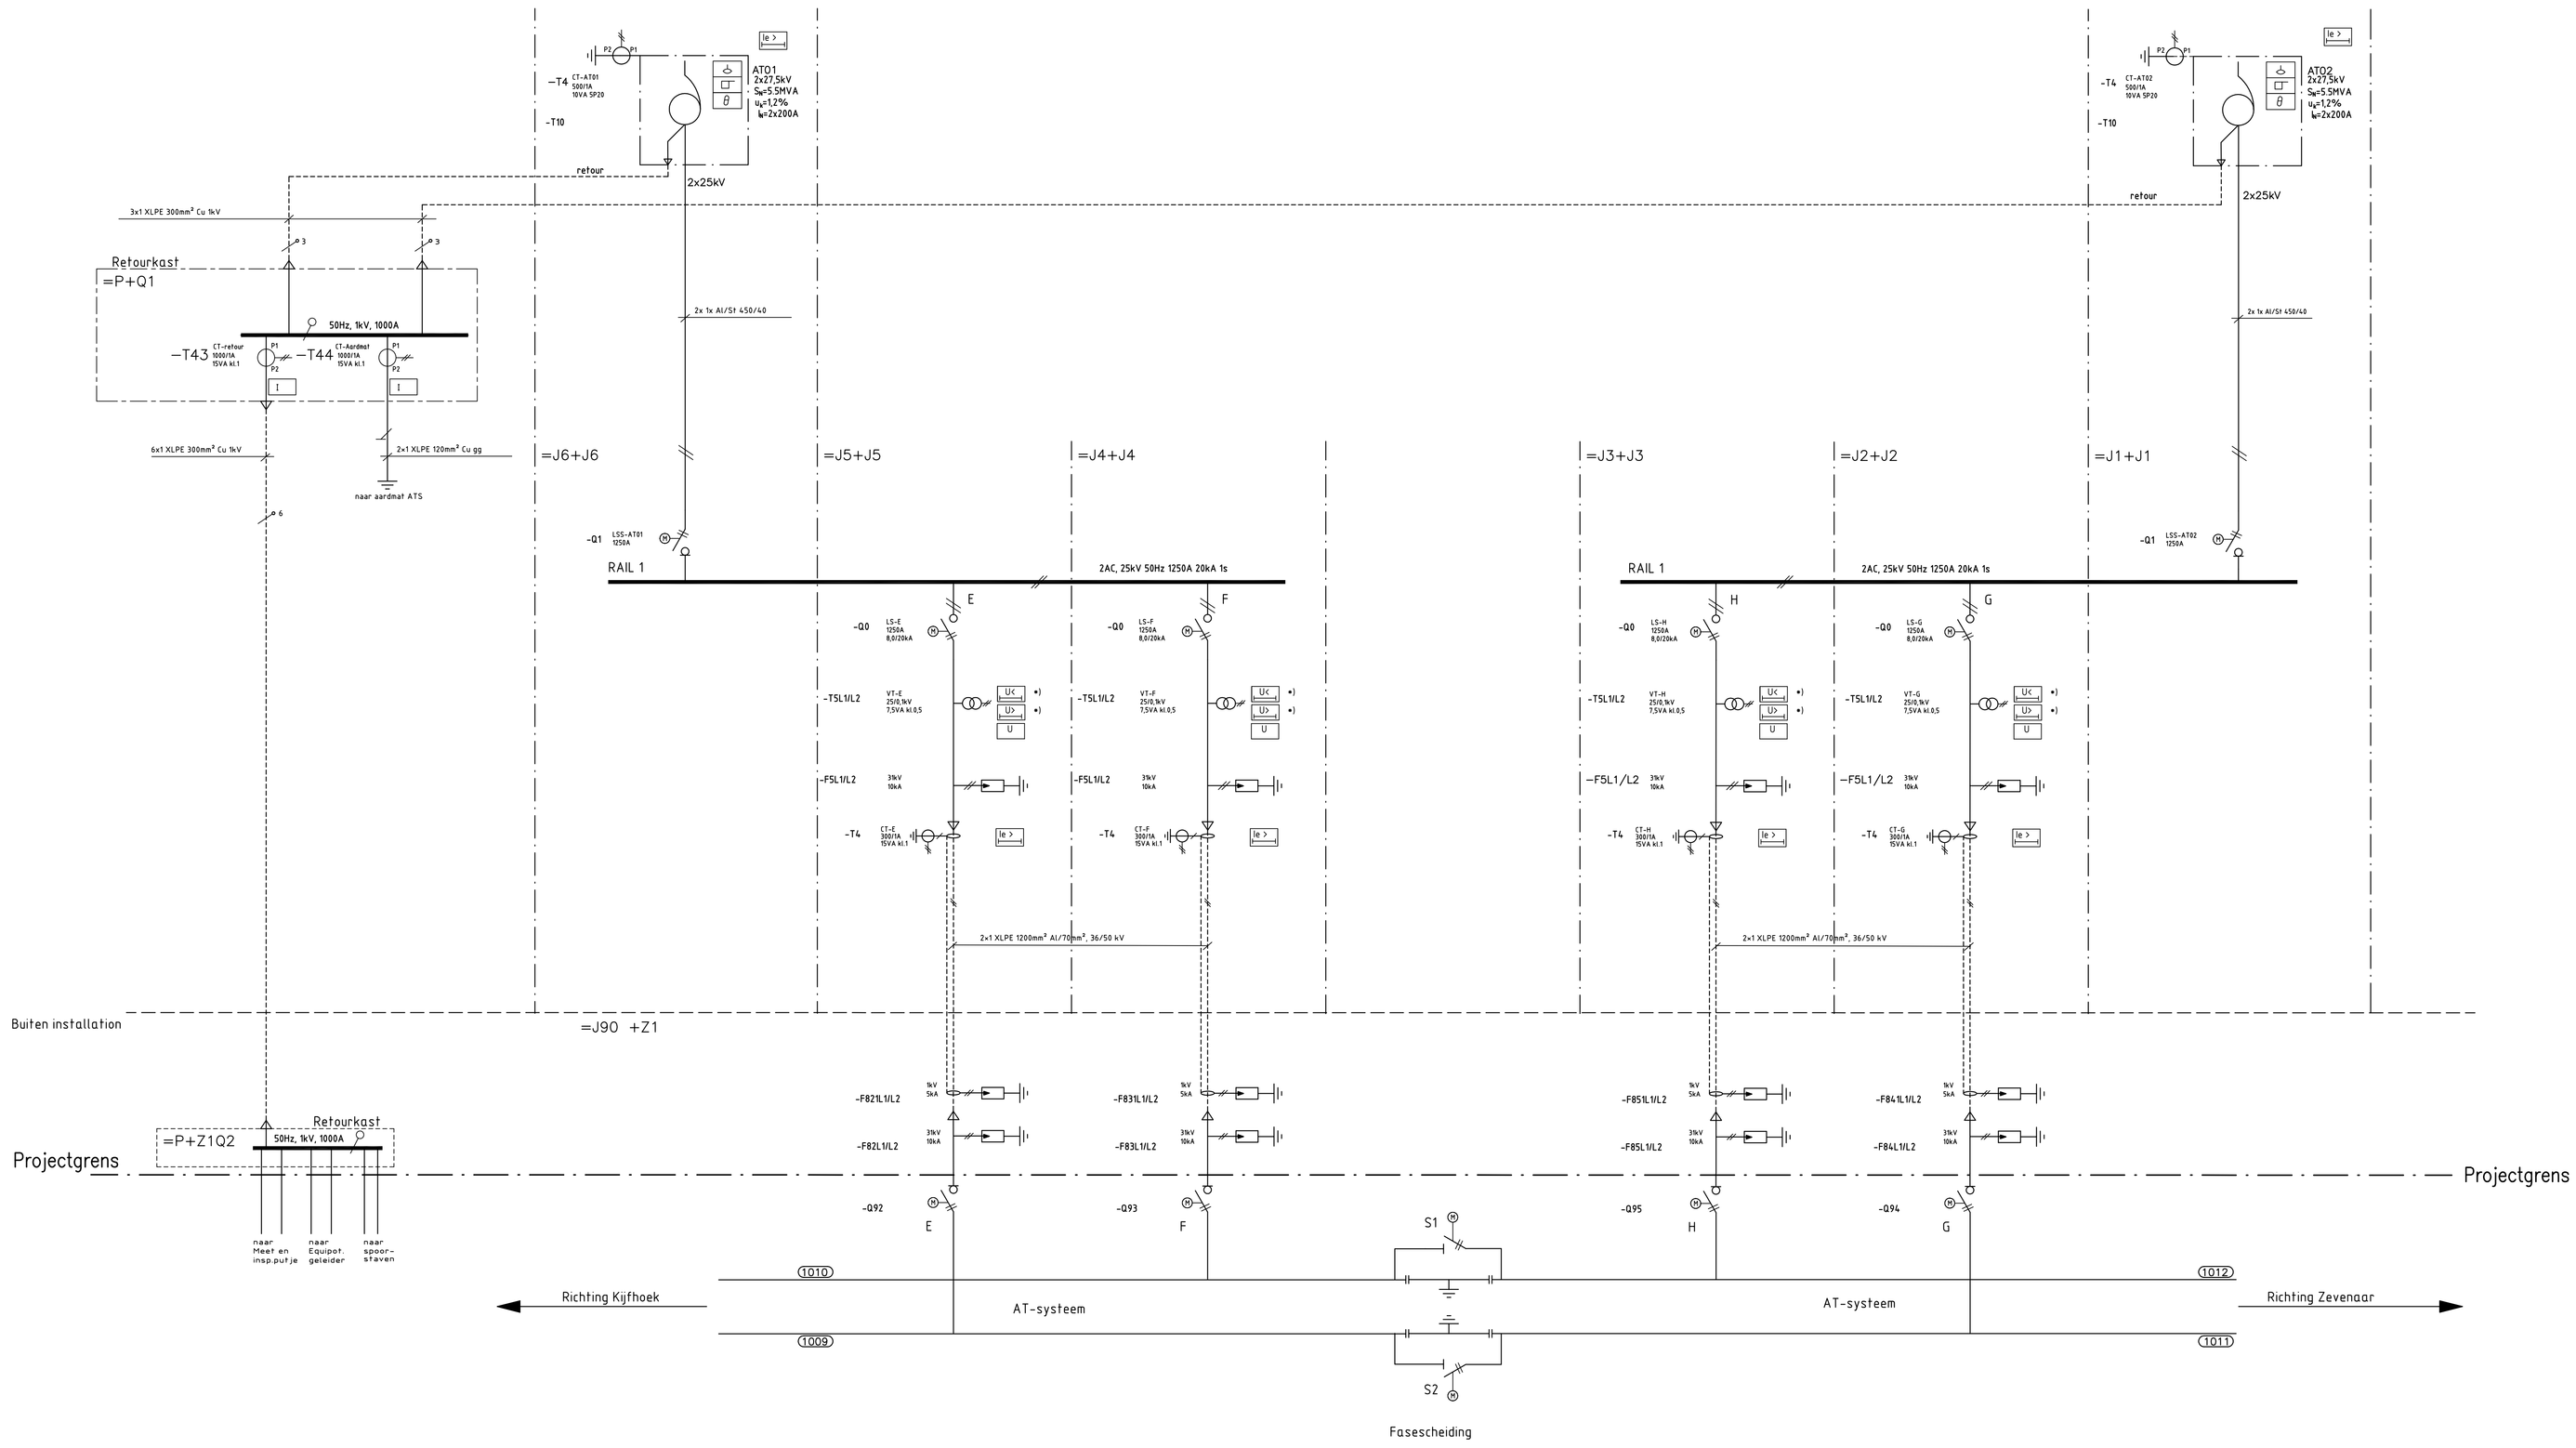


Let op de wijze van aansluiten van de voedingskabels naar de bovenleiding
voor de realisatie van een AT- systeem

Verklaring symbolen:

- θ — Temperatuur
- Olieniveau
- Bucholz
- Ie > — Aardfoutstroom
- I — Meetwaardegever voor stroommetingen
- U — Meetwaardegever voor spanningsmetingen
- U< — Onderspanning functie
- U> — Overspanning functie
- *) — Automatische functie geen beveiliging

GIO-AutoCAD-Tekening mag niet handmatig gewijzigd worden.
Bij bijhouden van de online aangeleverde BI document is de informatie de laatst naar
het systeem geüploade versie. Deze is te vinden in het Document Management Systeem
Bentheimerweg 19 Enschede
Postbus 5048 7500 GW Enschede
Telefoon 053 482 9111 Fax 053 482 9222
Kenmerk: 14.01.01

$0010082508

Objectcode n.v.t.		Raketsoort n.v.t.		Raketnaam n.v.t.	Uitgenomen n.v.t.
Aanmaak werkomg. Klh – Gdmg		Gevolgde 152		Klaverbrief 33.130	
ProRail				Schaal: –	Formaat: A0
				Tekeningnummer PRORAIL 0010082508	
Betuweroute	first issue 04.11.2003 BBR			TES Betuweroute A15 trace	
	Approved 28.01.2005 BBR			ATS Lingewaal	
				Tractie voeding	
				Hoofdstroomschema	
06 Gereviseerd	2006.06. BBR			NL Balfour Beatty Rail	3EGT 011193 – SHZ
Nr. Wijziging	Datum	Sel.	Dersgr. –	Vervaardiger: –	Vervdoor: –

Blad 1 / 8