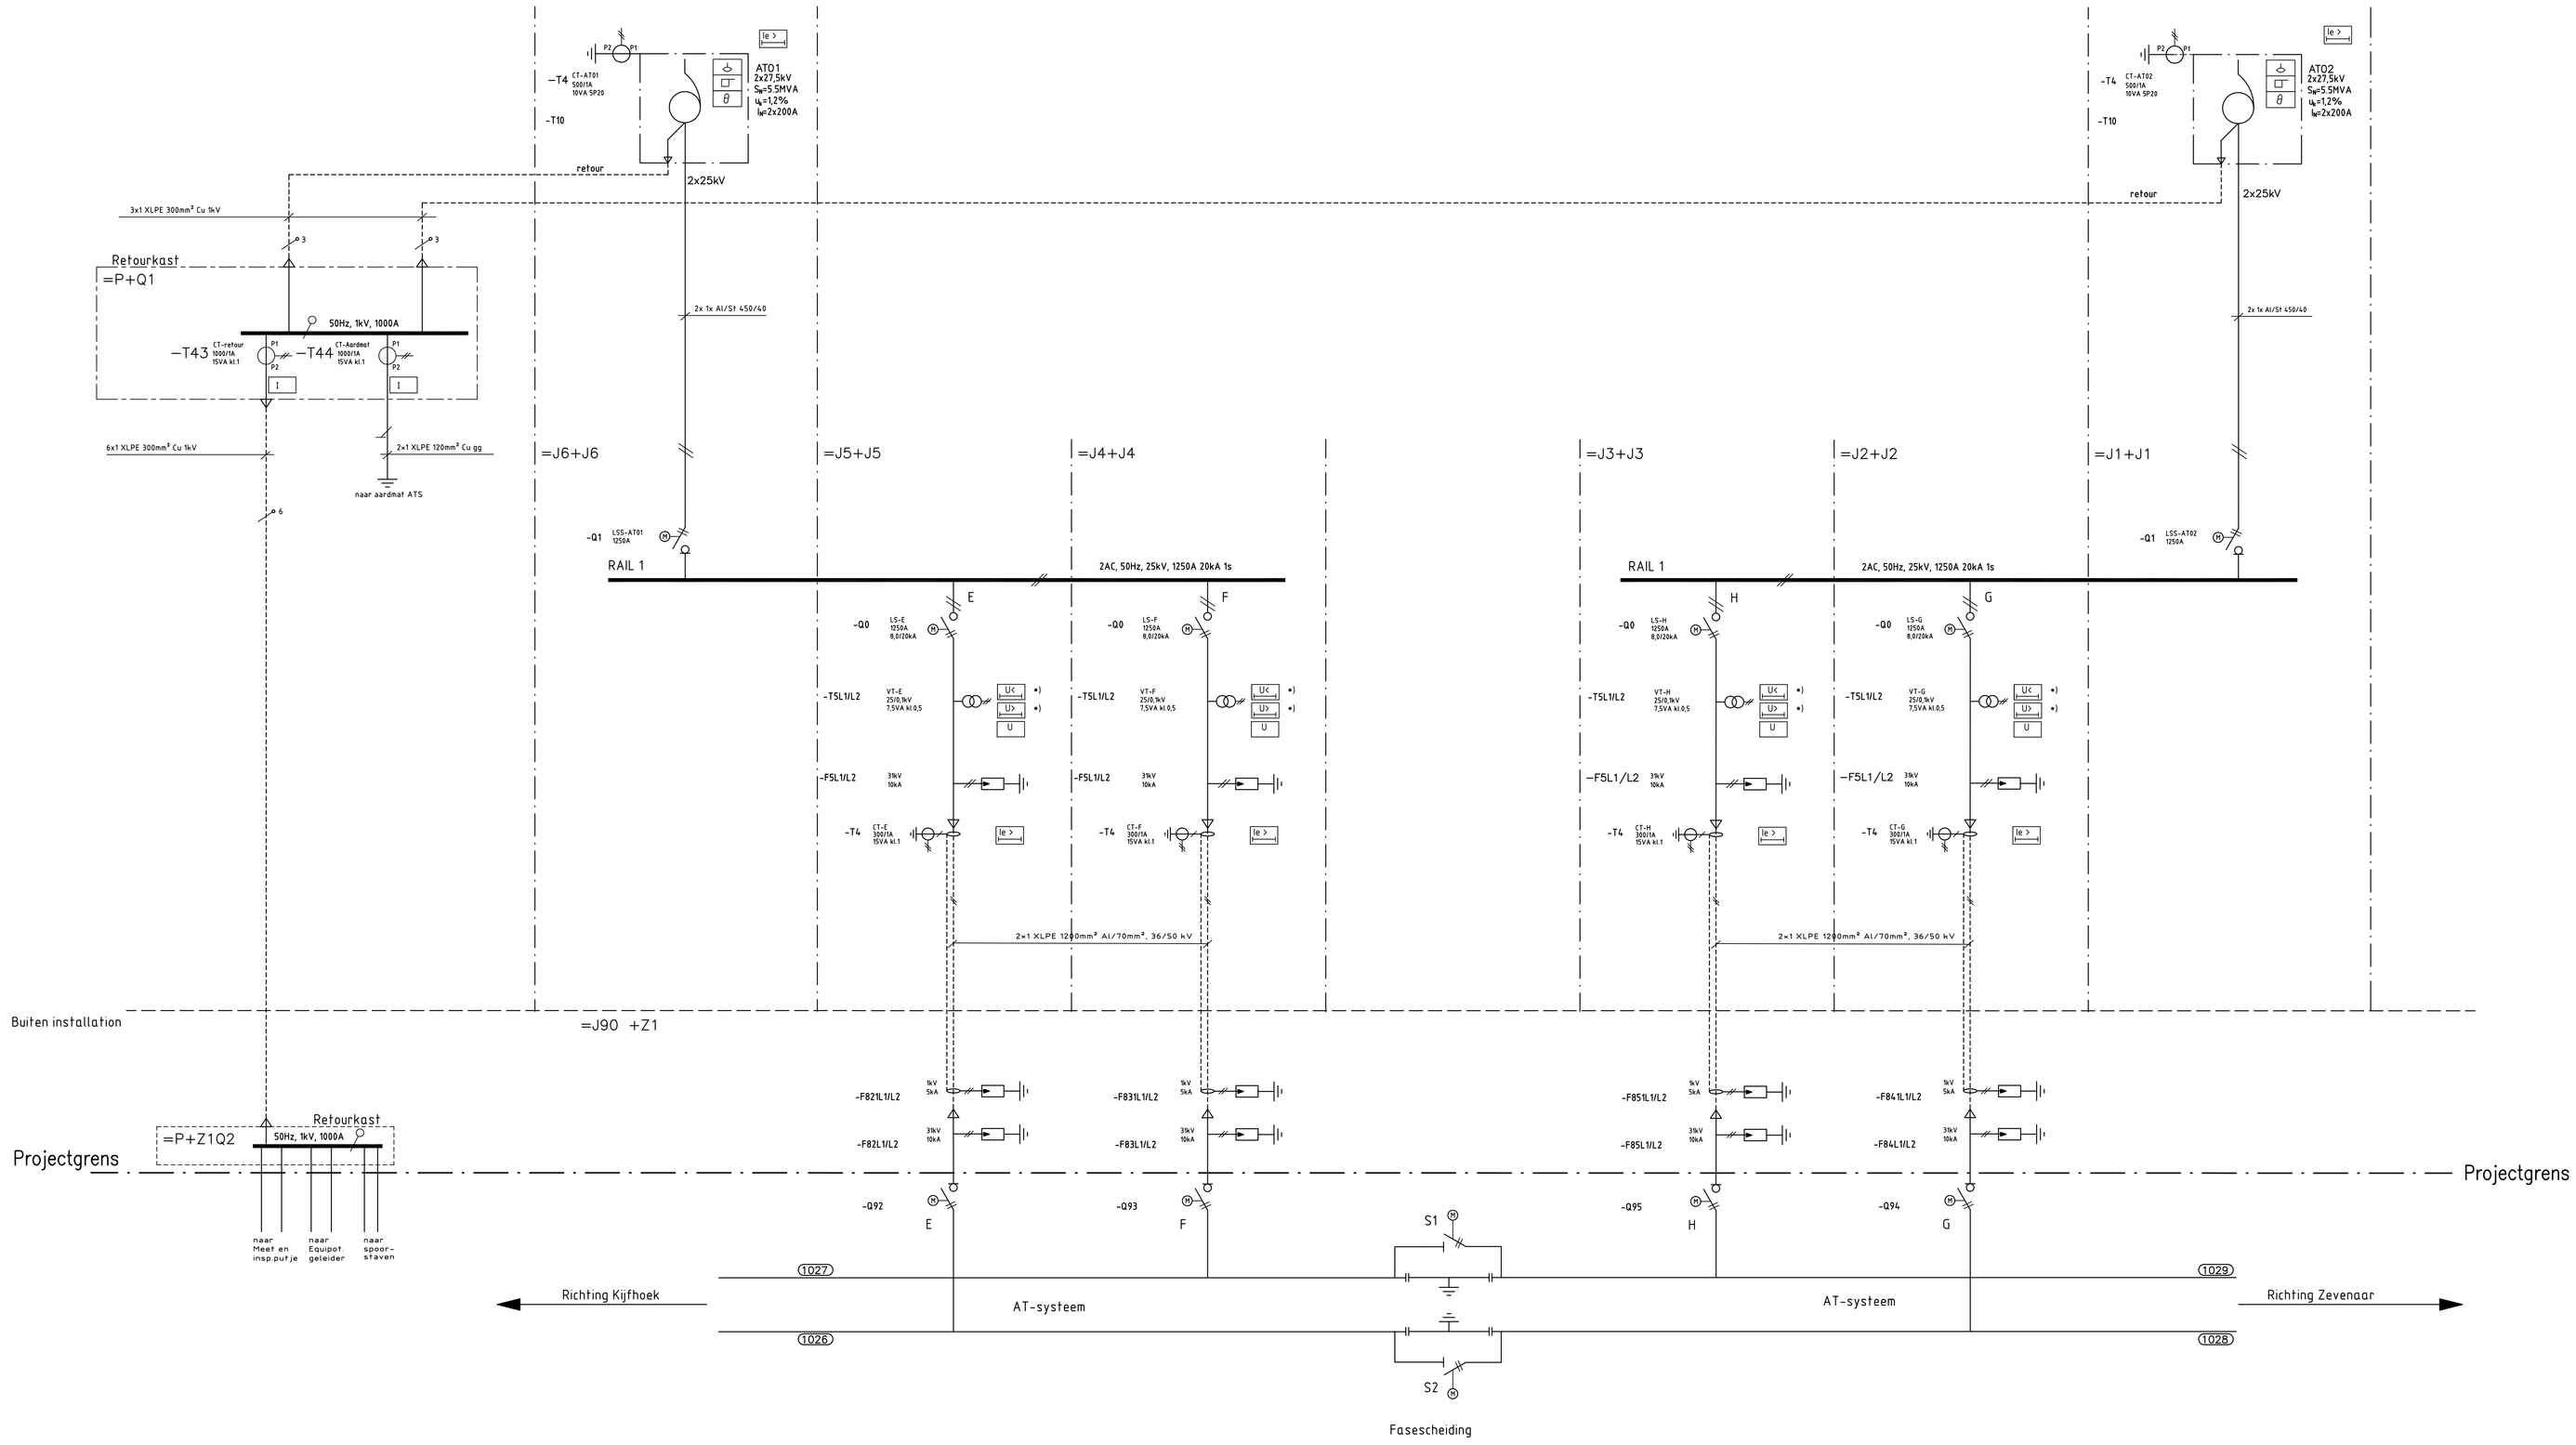


Let op de wijze van aansluiten van de voedingskabels naar de bovenleiding
voor de realisatie van een AT- systeem

Verklaring symbolen:

- θ — Temperatuur
- Olieniveau
- Bucholz
- Ie > — Aardfoutstroom
- I — Meetwaardegever voor stroommetingen
- U — Meetwaardegever voor spanningsmetingen
- Uc — Onderspanning functie
- U> — Overspanning functie
- *) — Automatische functie geen beveiliging

CAD-AutoCAD-Tekening mag niet handmatig gewijzigd worden.
Bij tekeningen die achteraf aangepast dit document en de bijhorende database laten weten.
Bestandsnaam: 001082516.dwg
Database: Betuwe Route Tekeningen - Power Systems
Release: 1.6.0.0

Objectcode n.v.t. | Ruimtesoort n.v.t. | Ruimtenaam n.v.t. | Tiagenaam: n.v.t.
Bestand verkorting Gdmo – RSB | Gevaste 155 | Klimaatzetel: 80,368
Schaal: – | Formaat: A0
Tekeningnummer PRORAIL 001082516
ProRail | Betuweroute
first issue 08.03.2004 BBR
Approved 01.03.2005 BBR
TES Betuweroute A15 trace
ATS Valburg
Tractie voeding
Hoofdstroomschema
Balfour Beatty Rail
3EGT 011359 – SHZ
Blad 1 / 8
06 Gereviseerd 2006.06. BBR
Rev. Wijziging Datum Get. Dersgn: – Vers: – Vers.dver: –