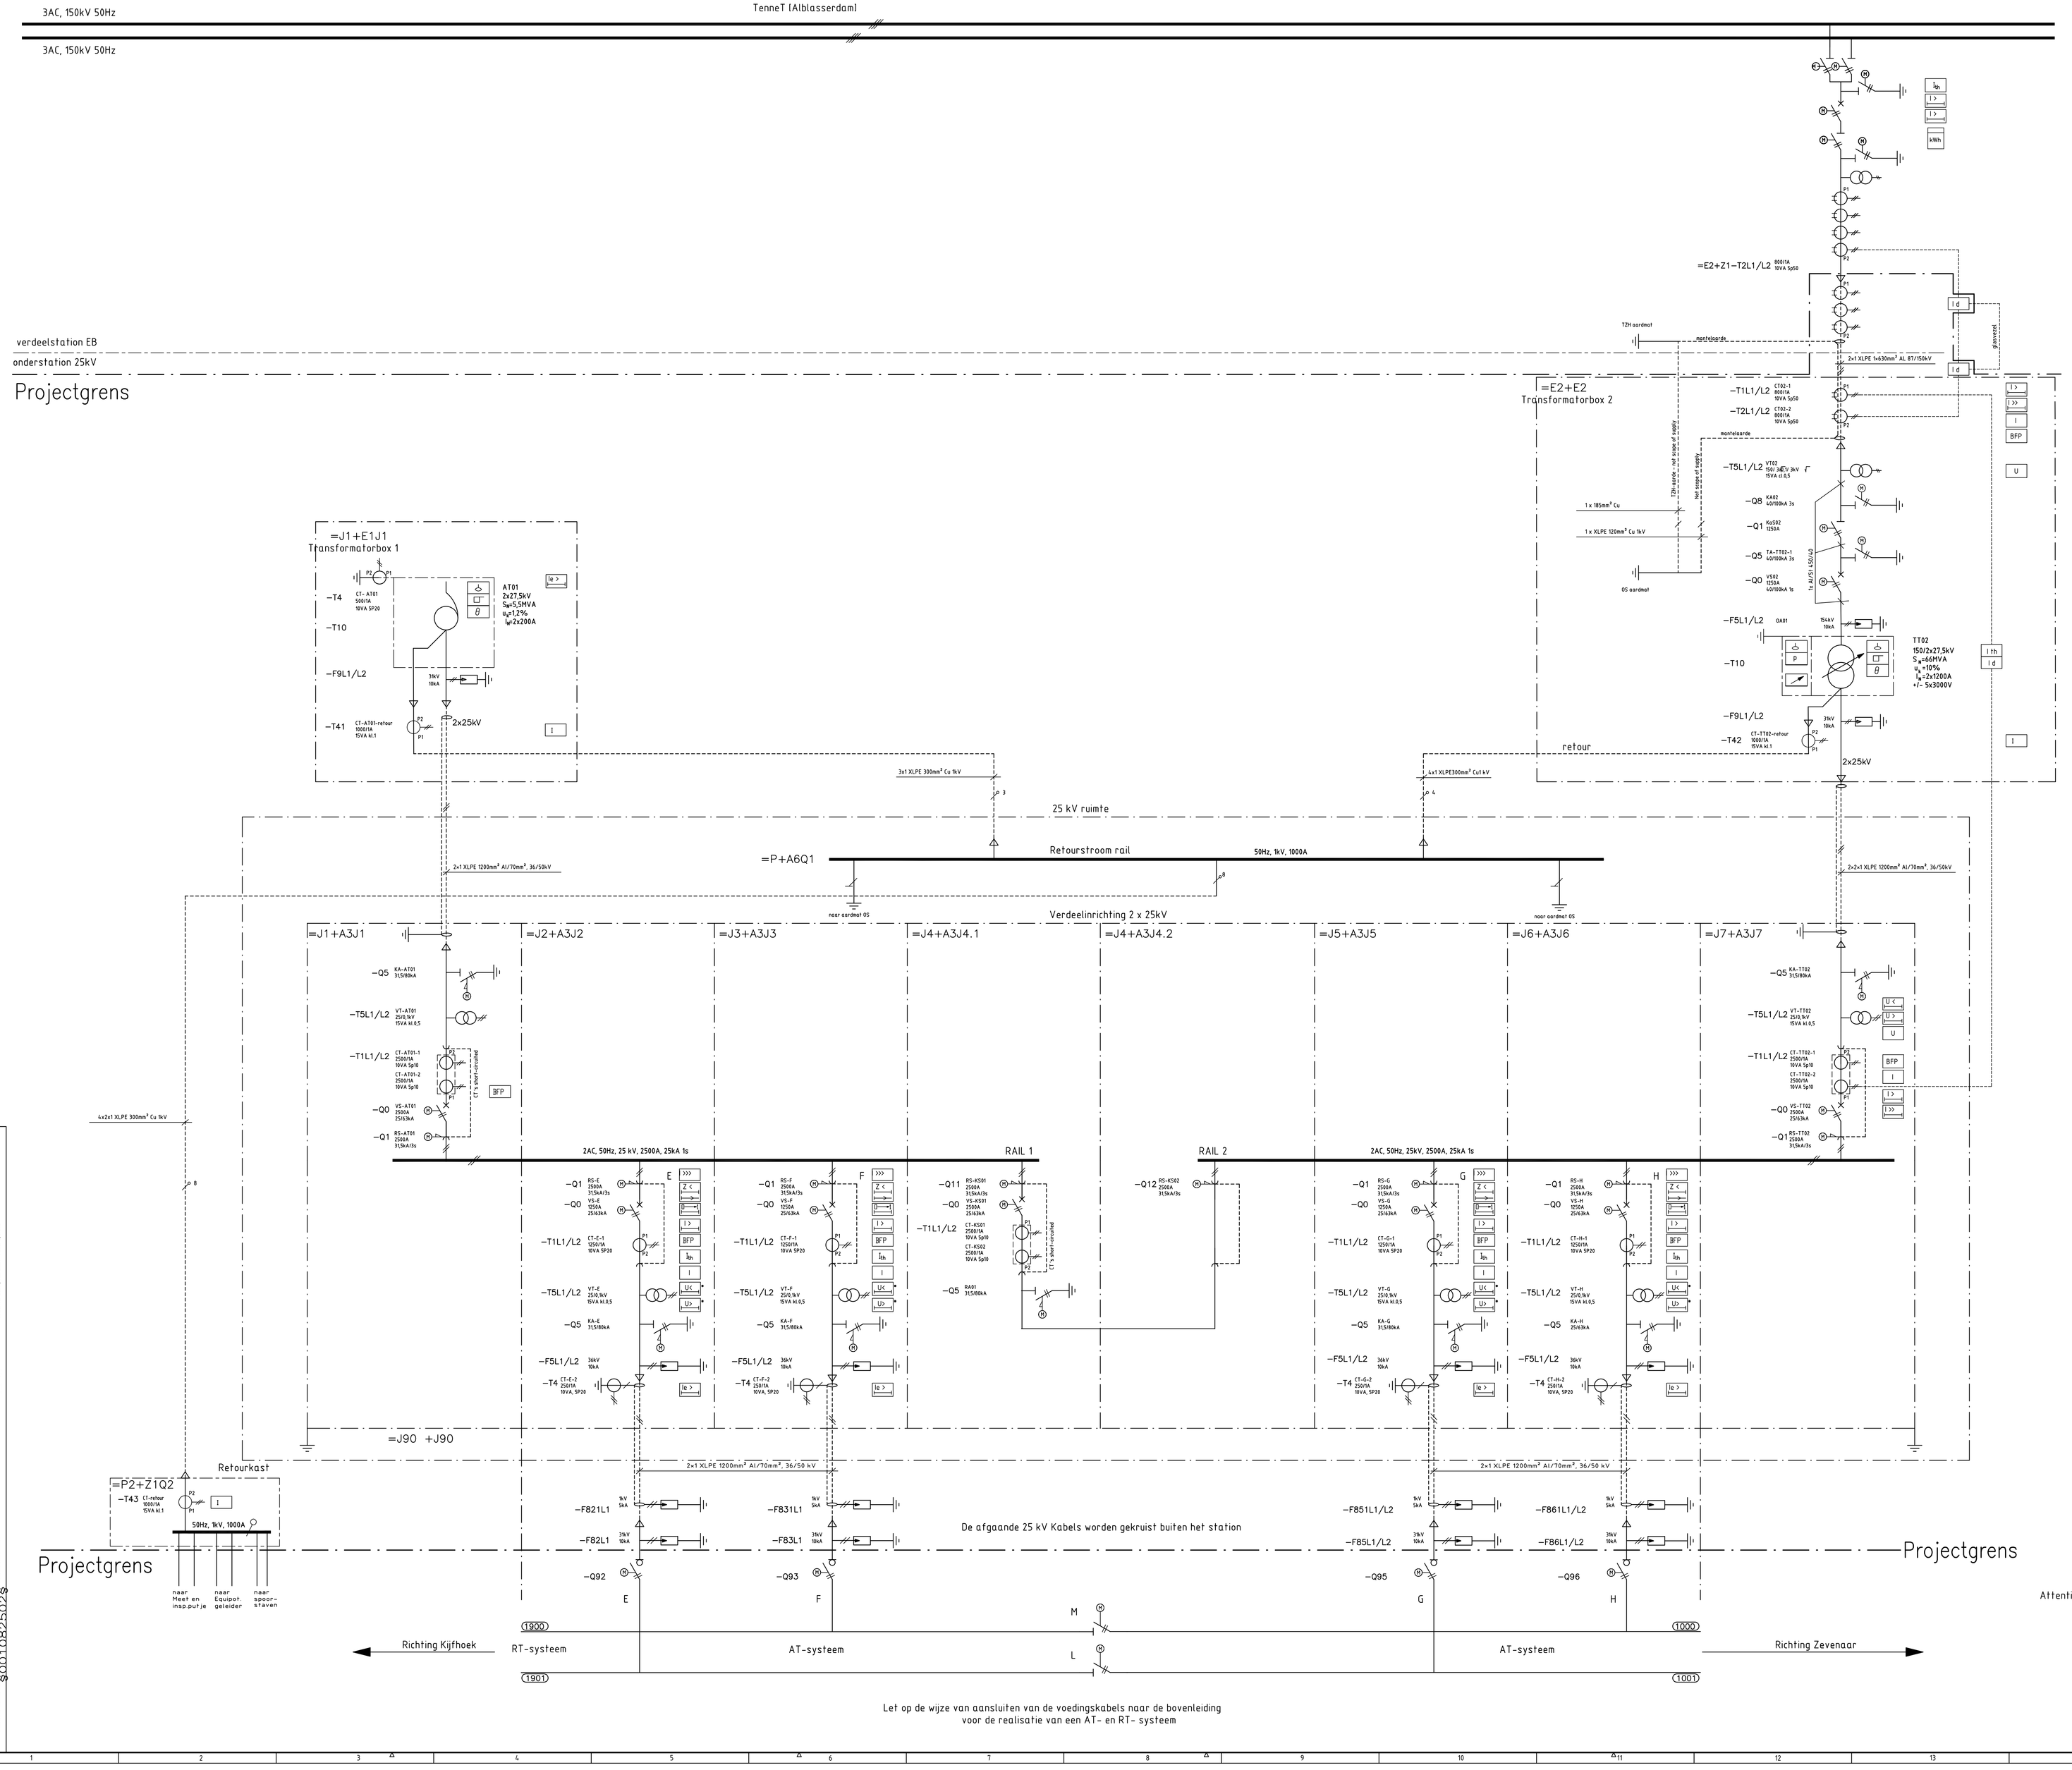


DIN-A4/A3-Tekening mag niet handmatig gewijzigd worden.
Wijzigingen als gevolg van aanpassingen dienen in de database te worden verwerkt en vervolgens opnieuw geplot te worden.
Bestuurlijke verhoudingen
Eigendom ProRail/Betuweroute/Gebiedsontwikkeling
Release 14.0.E

Objectcode n.v.t.
Ruimtelijk verkaveling Kth – Gdmg
ProRail
Betuweroute
Ontwerpfase: 5.920
Schaal: –
Formaat: A0
Tekeningnummer PRORAIL 001082502
TES Betuweroute A15 trace
OS Graafstroom
Tractie voeding
Hoofdstroomschema
3EGT 011190 – SHZ
Blad 1 / 6
Eerst issue 04.05.2004 BBR
Approved 24.02.2005 BBR
05 Gereviseerd 2006.06. BBR
Wijziging Datum Get. Oorspr: – Verv.door: –