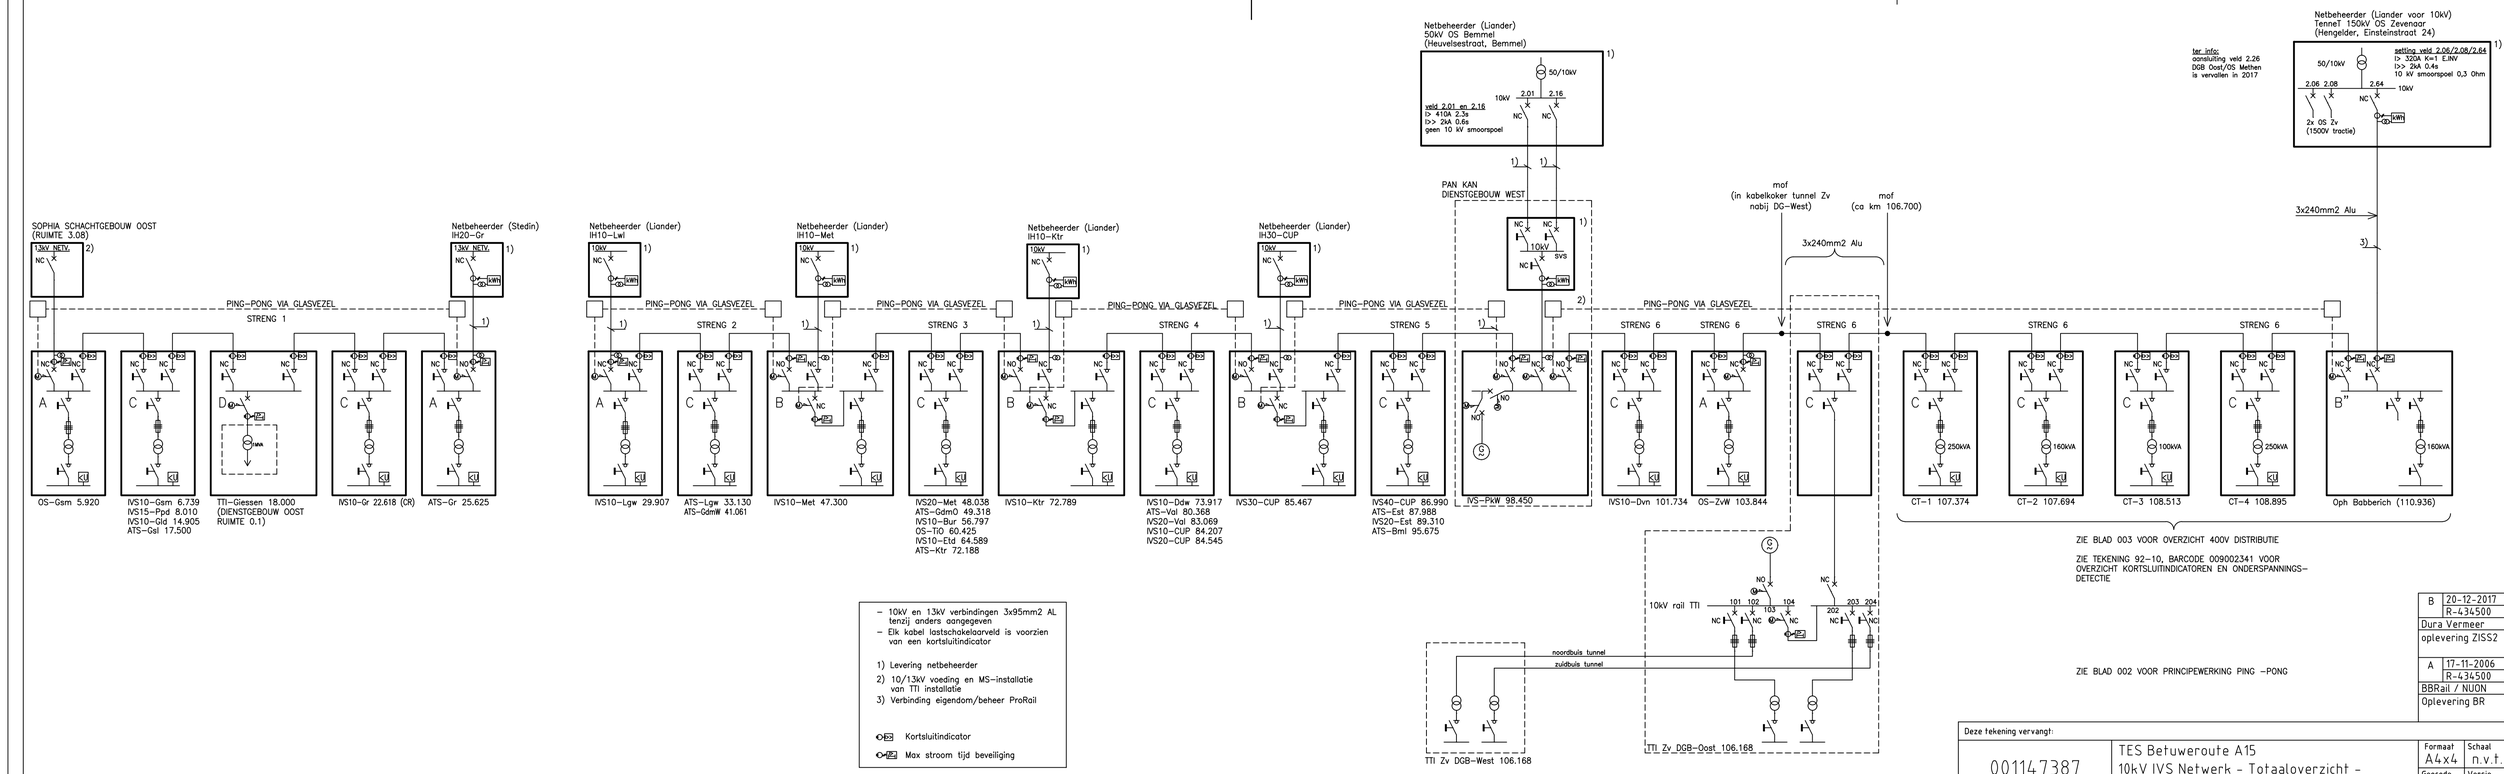


- 10kV en 13kV verbindingen 3x95mm2 AL tenzij anders aangegeven
- Elk kabel lastschakelaarveld is voorzien van een kortsluitindicator

1) Levering netbeheerder
2) 10/13kV voeding en MS-installatie van TTI installatie
3) Verbinding eigendom/beheer ProRail

Kortsluitindicator
Max stroom tijd beveiliging

B	20-12-2017	
	R-434500	
Dura Vermeer		
oplevering ZISS2		
A	17-11-2006	
	R-434500	
BBRail / NUON		
Oplevering BR		

Deze tekening vervangt:

001147387	TES Betuweroute A15 10kV IVS Netwerk - Totaaloverzicht - BR Bropo-Zvbtwa	Formaat A4x4	Schaal n.v.t.
		Geocode 510	Versie B
ProRail		001	As-built
		n.v.t. n.v.t.	ALG000.000IVS0005

ProRail is eigenaar van alle digitale en analoge verschijningsvormen van deze tekening en rechtsbevoegde op grond van de Auteurswet 1912. Wijziging, verveelvoudiging en/of openbaarmaking van deze tekening zonder voorafgaande schriftelijke toestemming van ProRail is niet toegestaan.