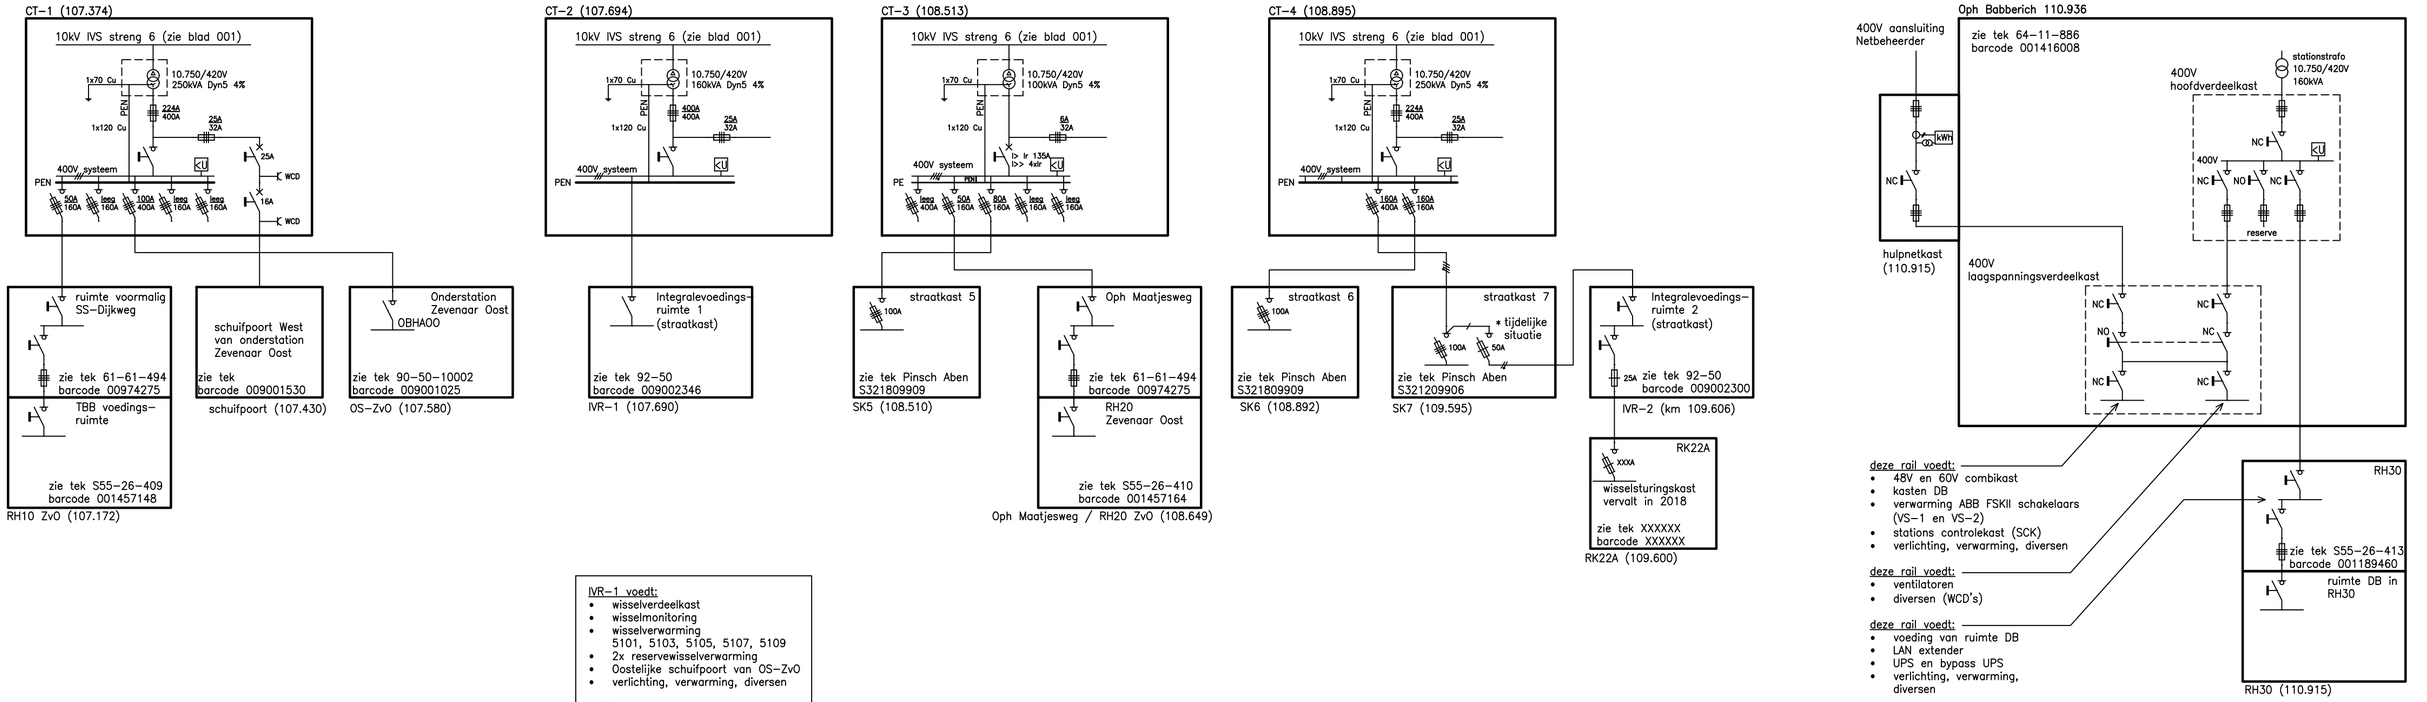


IVR–1 voedt:
- wisselverdeelkast
- wisselmonitoring
- wisselverwarming 5101, 5103, 5105, 5107, 5109
- 2x reservewisselverwarming
- Oostelijke schuifpoort van OS–ZvO
- verlichting, verwarming, diversen

IVR2 voedt:
- RK22A
- wisselmonitoring
- UPS (LSM / communicatie)
- BVL schakelaar K4, X2, X3
- verlichting, verwarming, diversen

SK5 voedt:
- wisselverwarming 5133

SK6 voedt:
- wisselverwarming 5131, 5135

SK7 voedt:
- wisselverwarming 5147, 5149

B	20-12-2017	
	R-434500	
Dura Vermeer		
oplevering ZISS2		
A	17-11-2006	
	R-434500	
BBRail / NUON		
Oplevering BR		

Deze tekening vervangt:

001147387

TES Betuweroute A15
10kV IVS Netwerk - Totaaloverzicht -
BR Bropo-Zvbtwa

Formaat	Schaal
A4x3	n.v.t.
Geocode	Versie
510	B

ProRail

003

n.v.t. n.v.t.

As-built

ALG000.000IVS0005

ProRail is eigenaar van alle digitale en analoge verschijningsvormen van deze tekening en rechthebbende op grond van de Auteurswet 1912. Wijziging, vermenigvuldiging en/of openbaarmaking van deze tekening zonder voorafgaande schriftelijke toestemming van ProRail is niet toegestaan.