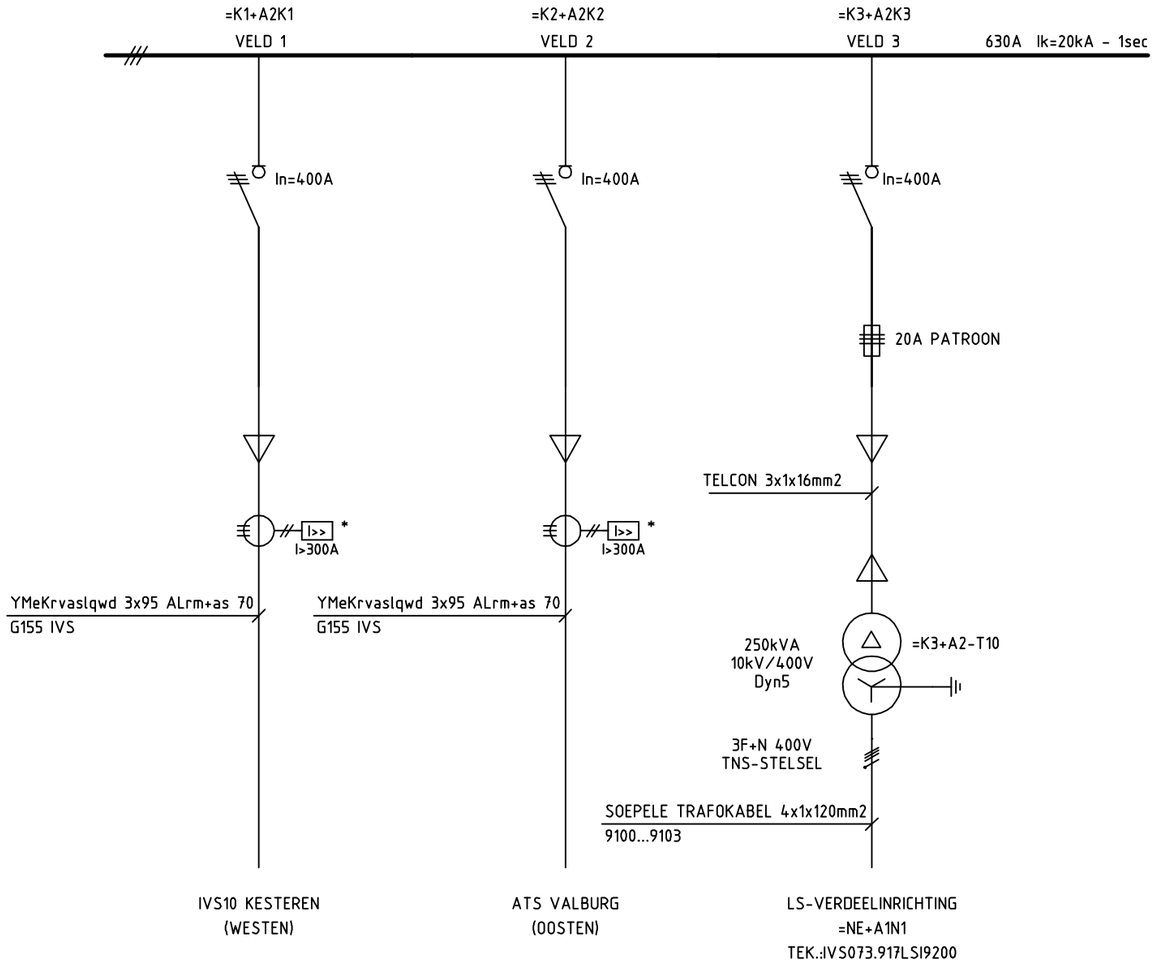


* = KORTSLUITINDICATOR

Objectcode: NVT				Ruimtesoort: NVT	Ruimtenaam: NVT	Etagenummer: NVT
Baanv.verk.: Gdma - Rsb				Geocode: 155	Kilometerlint: 73,917	
Opdrachtgever: ProRail					Schaal: -	Formaat: A3
					Tekeningnummer PRORAIL: 001147085	
Betuweroute				Datum / Naam	TES BETUWEROUTE A15 TRACE IVS 10 DODEWAARD 10kv INSTALLATIE =K+A2 GRONDSCHEMA	
				Get. 06-01-05 TJ		
				Gec. 06-01-05 JvH		
				Gez. 06-01-05 JvH		
D						
C				NUON Balfour Beatty Rail	IVS073.917IVS0001	Blad 001
B						
A	AS-BUILT	2006-10-28	NUON			
Rev.	Wijziging	Datum	Get.	Vervangt:		

001147085

Autocad versie: 16.2s (LMS Tech) - 2006/10/28 - 13:00:54

DOS-filenaam: C:\DATA\@PR\WERK\073.917 IVS10-DDW\GRONDSCHEMA\IVS073.917IVS0001.DWG (LAYOUT1)