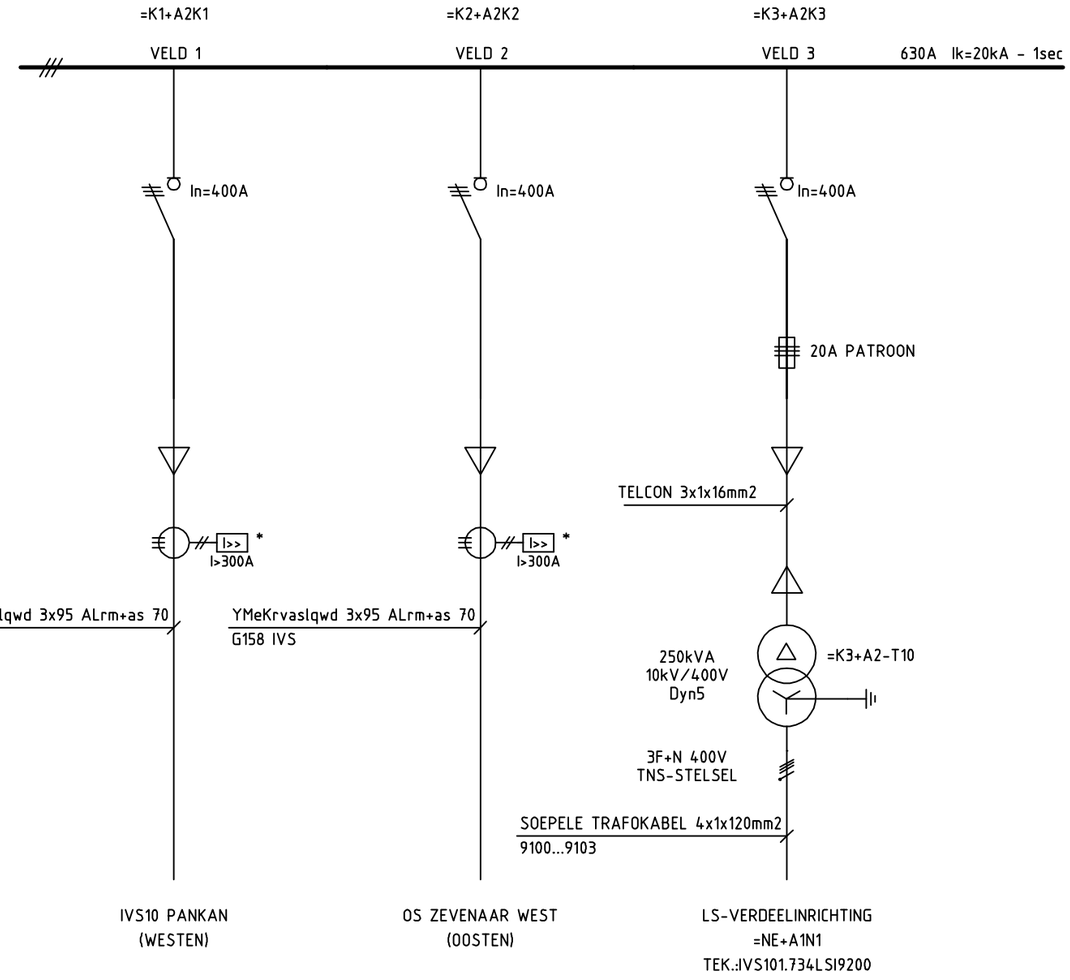



* = KORTSLUITINDICATOR

| | | | | | | |
|---|---|---|---|---|---|---|
| Objectcode: NVT | | | | Ruimtesoort: NVT | Ruimtenaam: NVT | Etagenummer: NVT |
| Baanv.verk.: Rsb - Zv | | | | Geocode: 158 | Kilometerlint: 101,734 | |
| Opdrachtgever: ProRail | | | | | Schaal: - | Formaat: A3 |
| | | | | | Tekeningnummer PRORAIL: 001147369 | |
| Betuweroute | | | | | Datum / Naam | TES BETUWEROUTE A15 TRACE<br>IVS 10 DUIVEN<br>10kV INSTALLATIE =K+A2<br>GRONDSCHEMA |
| | | | | Get. | 06-01-05 TJ | |
| | | | | Gec. | 06-01-05 JvH | |
| | | | | Gez. | 06-01-05 JvH | |
| D | | | | | | |
| C | | | | | | |
| B | | | | | | |
| A | AS-BUILT | 2006-11-27 | NUON | NUON Balfour Beatty Rail | IVS101.734IVS0001 | Blad 001 |
| Rev. | Wijziging | Datum | Get. | Vervangt: | | |

001147369

DOS-filenaam: C:\DATA\@PR\WORK\101.734 IVS10-DWV\6.1 PROJECTTEKENINGEN EN SCHEMA'S\6.1.1 GRONDSCHEMA'S EN PROTECTION PLAN\001147369A_001.DWG (LAYOUT1)

Autocad versie: 16.2s (LMS Tech) - 2006/11/27 - 11:25:56