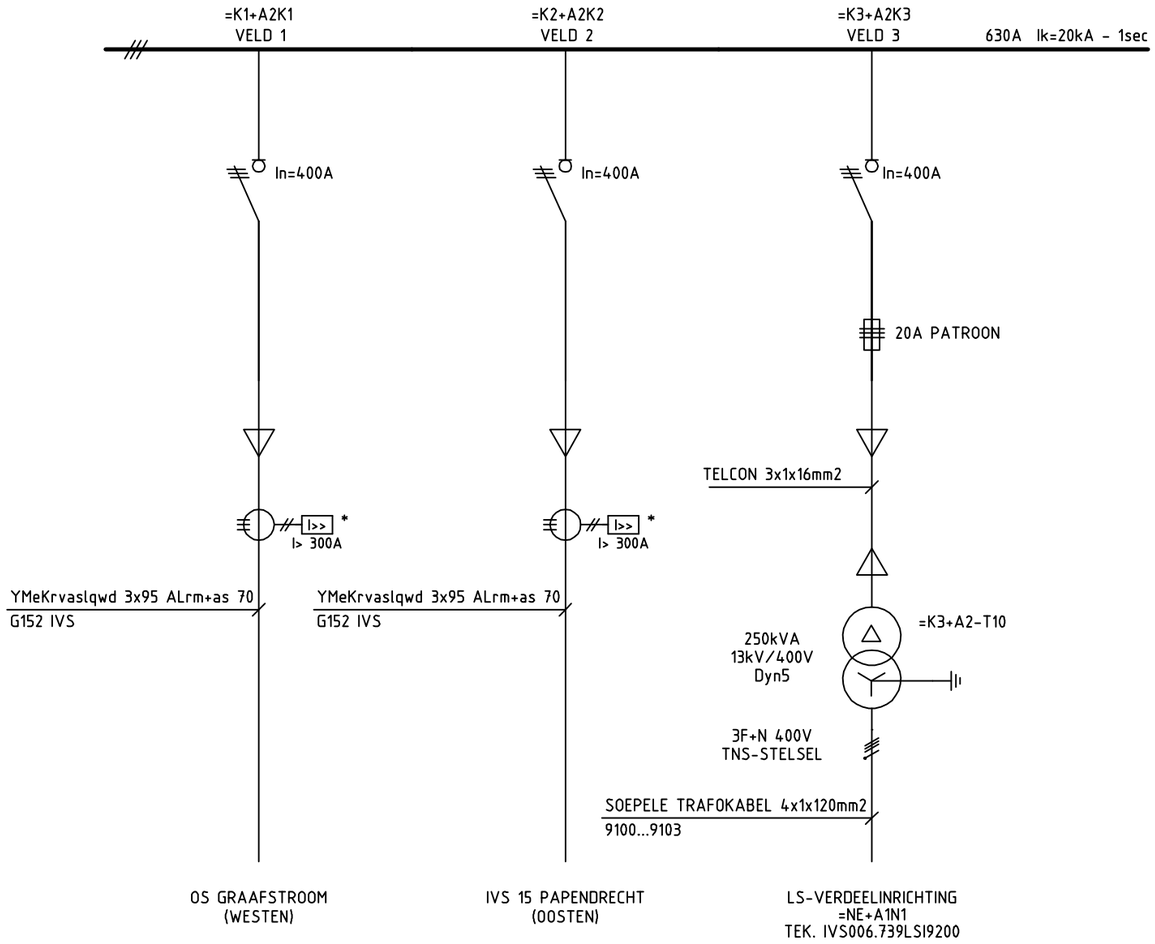


* = KORTSLUITINDICATOR

Objectcode: NVT	Ruimtesoort: NVT	Ruimtenaam: NVT	Etagenummer: NVT
Baanv.verk.: Kfh - Gdma	Geocode: 152	Kilometerlint: 6.739	
Opdrachtgever: ProRail		Schaal: -	Formaat: A3
		Tekeningnummer PRORAIL: 001146980	

Betuweroute

	Datum	Naam
Get.	06-12-2004	TJ
Gec.	06-12-2004	JvH
Gez.	06-12-2004	JvH

TES BETUWEROUTE A15 TRACE
IVS 10 GRAAFSTROOM
13kV INSTALLATIE =K+A2
GRONDSCHEMA

Rev.	Wijziging	Datum	Get.
D			
C			
B			
A	AS-BUILT	2006-10-24	NUON

NUON Balfour Beatty Rail

Vervangt:

IVS006.739IVS0001

Blad 001

001146980

DOS-filenaam: G:\TEC\PRO\TPC\0800\0845 EPC BOUW BETUWEROUTE VOEDINGSSTATIONS\ELE\ACAD\AS-BUILT\006.739 IVS10-GSM\GRONDSCHEMA\001146980A_001.DWG (LAYOUT1) Autocad versie: 16.2s (LMS Tech) - 2006/10/26 - 12:10:04