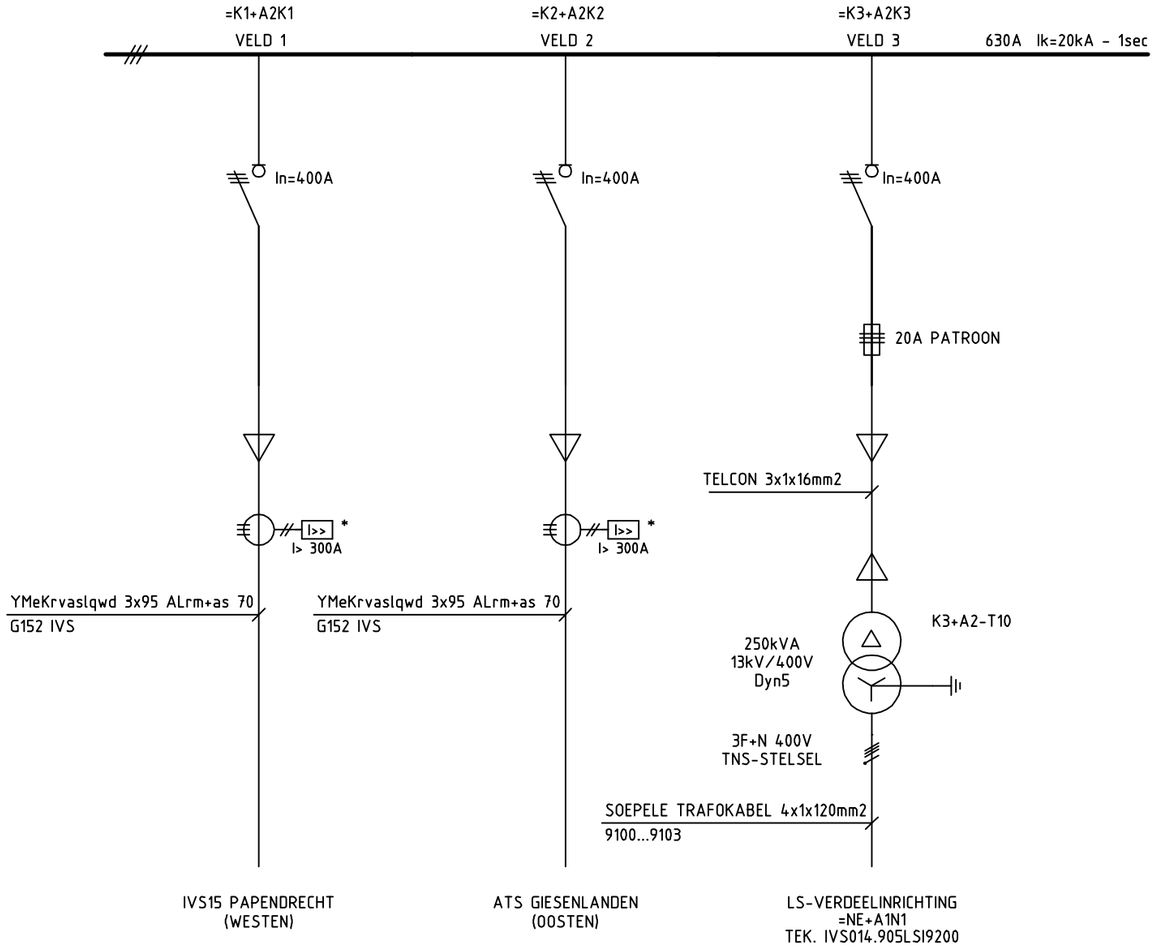


* = KORTSLUITINDICATOR

Objectcode: NVT	Ruimtesoort: NVT	Ruimtenaam: NVT	Etagenummer: NVT
Baanv.verk.: Kfh - Gdma	Geocode: 152	Kilometerlint: 14,905	
Opdrachtgever: ProRail		Schaal: -	Formaat: A3
		Tekeningnummer PRORAIL: 001147011	

	Datum	Naam
Get.	28-07-2005	PFe
Gec.	28-07-2005	JvH
Gez.	28-07-2005	JvH

Betuweroute

TES BETUWEROUTE A15 TRACE
IVS 10 HARDINXVELD-GIESSENDAM
13kV INSTALLATIE =K+A2
GRONDSCHEMA

Rev.	Wijziging	Datum	Get.
D			
C			
B			
A	AS-BUILT	2006-10-28	NUON

NUON Balfour Beatty Rail

IVS014.905IVS0001 | Blad 001

Vervangt:

001147011

Autocad versie: 16.2s (LMS Tech) - 2006/10/28 - 08:23:44
DOS-filenaam: C:\DATA\@PR\WERK\014.905 IVS10-GND\GRONDSCHEMA\IVS014.905IVS0001.DWG (LAYOUT1)