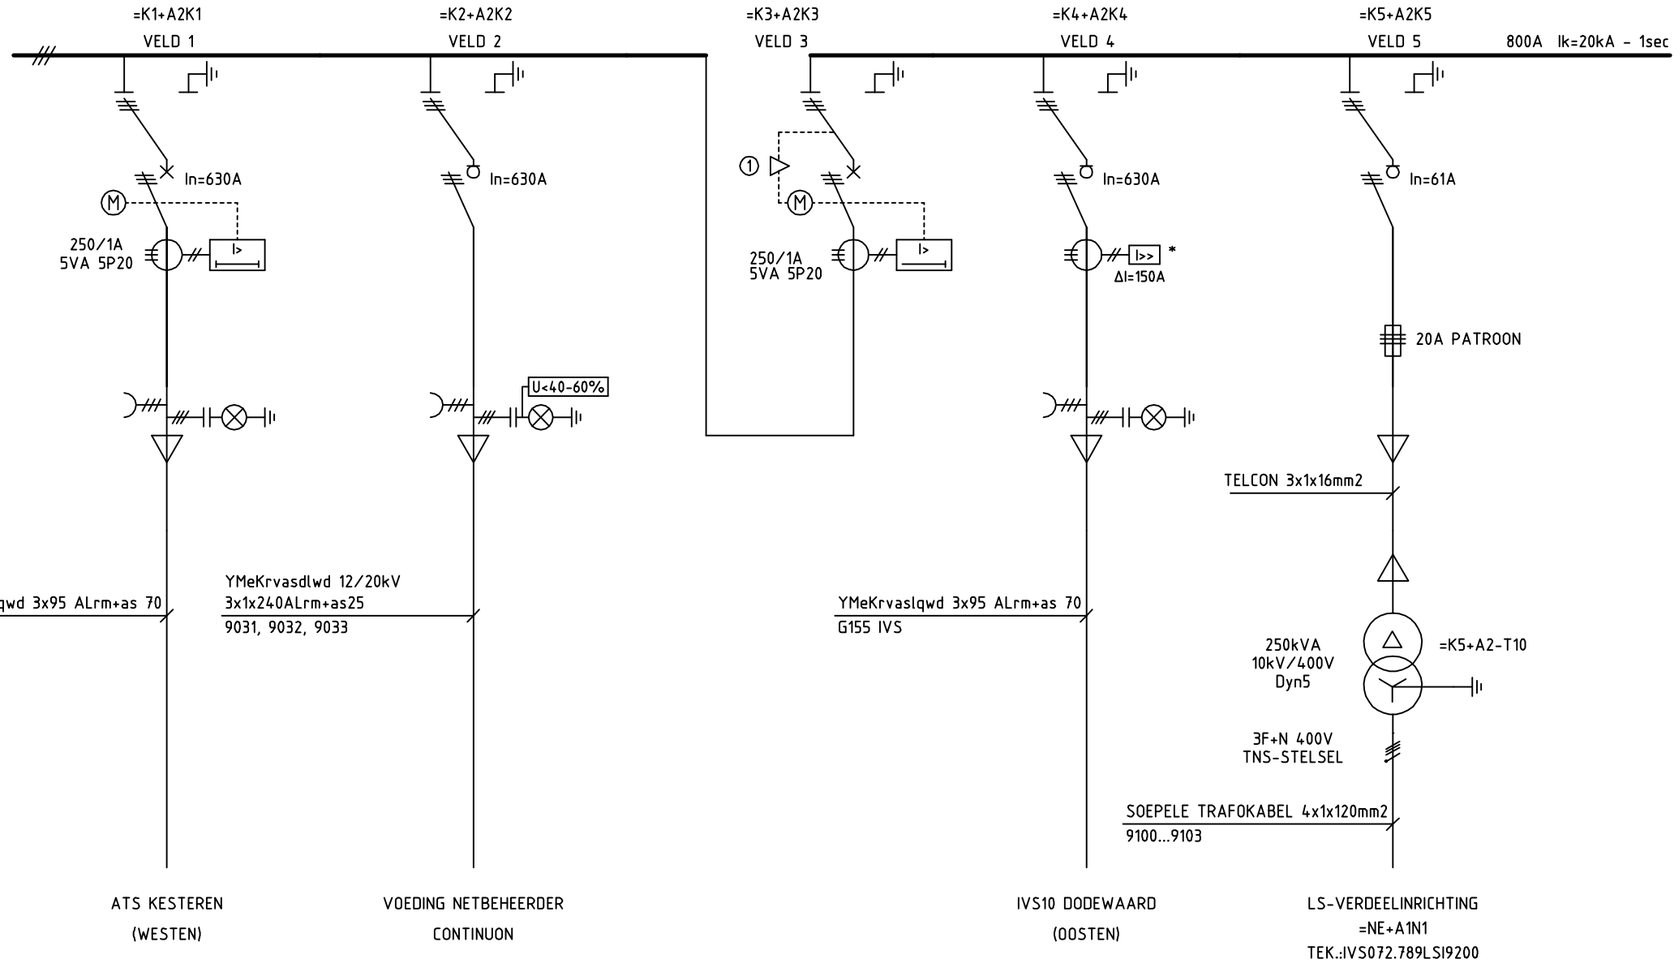


* = KORTSLUITINDICATOR

Objectcode: NVT	Ruimtesoort: NVT	Ruimtenaam: NVT	Etagenummer: NVT
Baanv.verk.: Gdma - Rsb	Geocode: 155	Kilometerlint: 72,789	
Opdrachtgever: ProRail		Schaal: -	Formaat: A3
		Tekeningnummer PRORAIL: 001147070	

	Datum	Naam
Get.	06-01-2005	TJ
Gec.	06-01-2005	JvH
Gez.	06-01-2005	JvH

Betuweroute

TES BETUWEROUTE A15 TRACE
IVS 10 KESTEREN
10kV INSTALLATIE =K+A2
GRONDSCHEMA

Rev.	Wijziging	Datum	Get.
D			
C			
B			
A	AS-BUILT	2006-10-28	NUON

NUON Balfour Beatty Rail

IVS072.789IVS0001 | Blad 001

Vervangt:

001147070

Autocad versie: 16.2s (LMS Tech) - 2006/10/28 - 12:01:08

DOS-filenaam: C:\DATA\@PR\WERK\072.789 IVS10-KTR\GRONDSCHEMA\IVS072.789IVS0001.DWG (LAYOUT1)