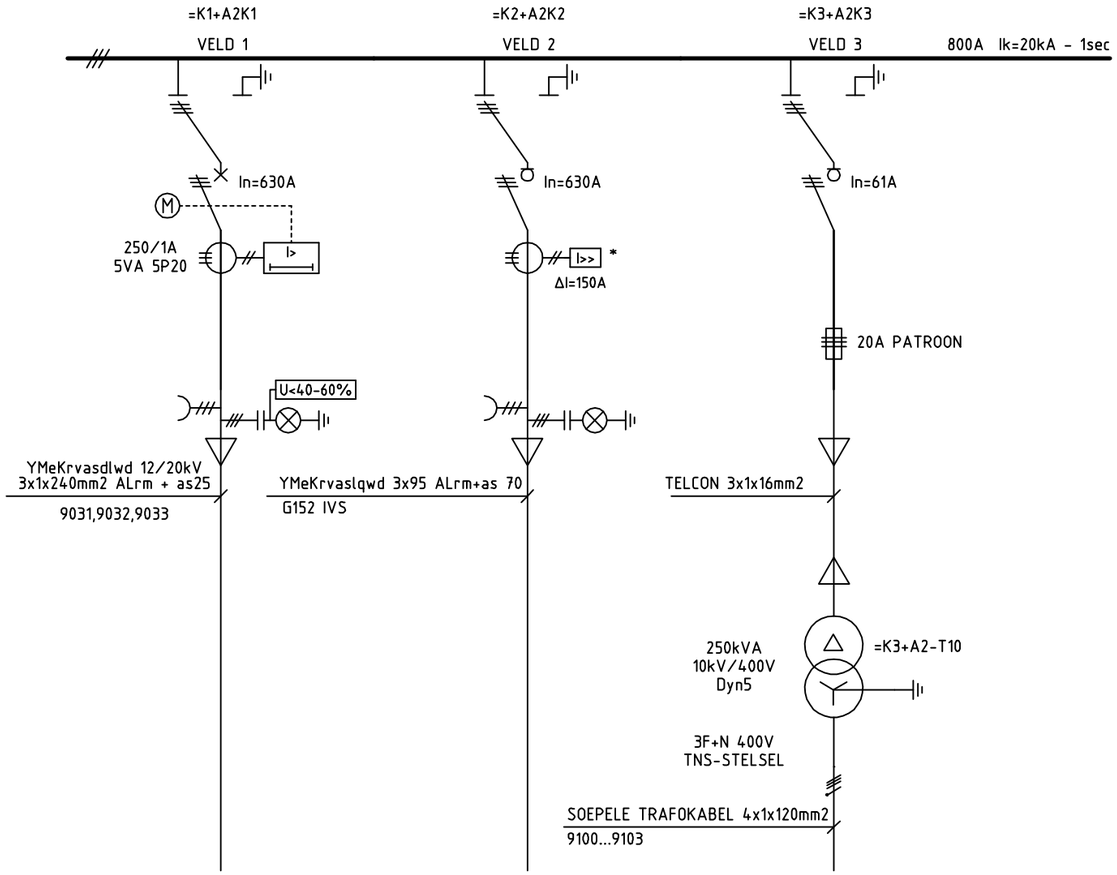


* = KORTSLUITINDICATOR

Objectcode: NVT	Ruimtesoort: NVT	Ruimtenaam: NVT	Etagenummer: NVT
Baanv.verk.: Kfh - Gdma	Geocode: 152	Kilometerlint: 29,907	
Opdrachtgever: ProRail		Schaal: -	Formaat: A3
		Tekeningnummer PRORAIL: 001147168	

	Datum	Naam
Get.	06-01-2005	TJ
Gec.	06-01-2005	JvH
Gez.	06-01-2005	JvH

Betuweroute

TES BETUWEROUTE A15 TRACE
IVS 10 LINGEWAAL
10kV INSTALLATIE =K+A2
GRONDSCHEMA

Rev.	Wijziging	Datum	Get.
D			
C			
B			
A	AS-BUILT	2006-11-10	NUON

NUON Balfour Beatty Rail

IVS029.907IVS0001 | Blad 001

Vervangt:

001147168

DOS-filenaam: C:\DATA\@PRV\WORK\029.907 IVS10-LGW\6.1 PROJECTTEKENINGEN EN SCHEMA'S\6.1.2 OPSTELLINGS- KABELTRACE EN SPARINGSTEKENINGEN\001147168A_001.DWG (LAYOUT1) Autocad versie: 16.2s (LMS Tech) - 2006/11/10 - 12:13:39