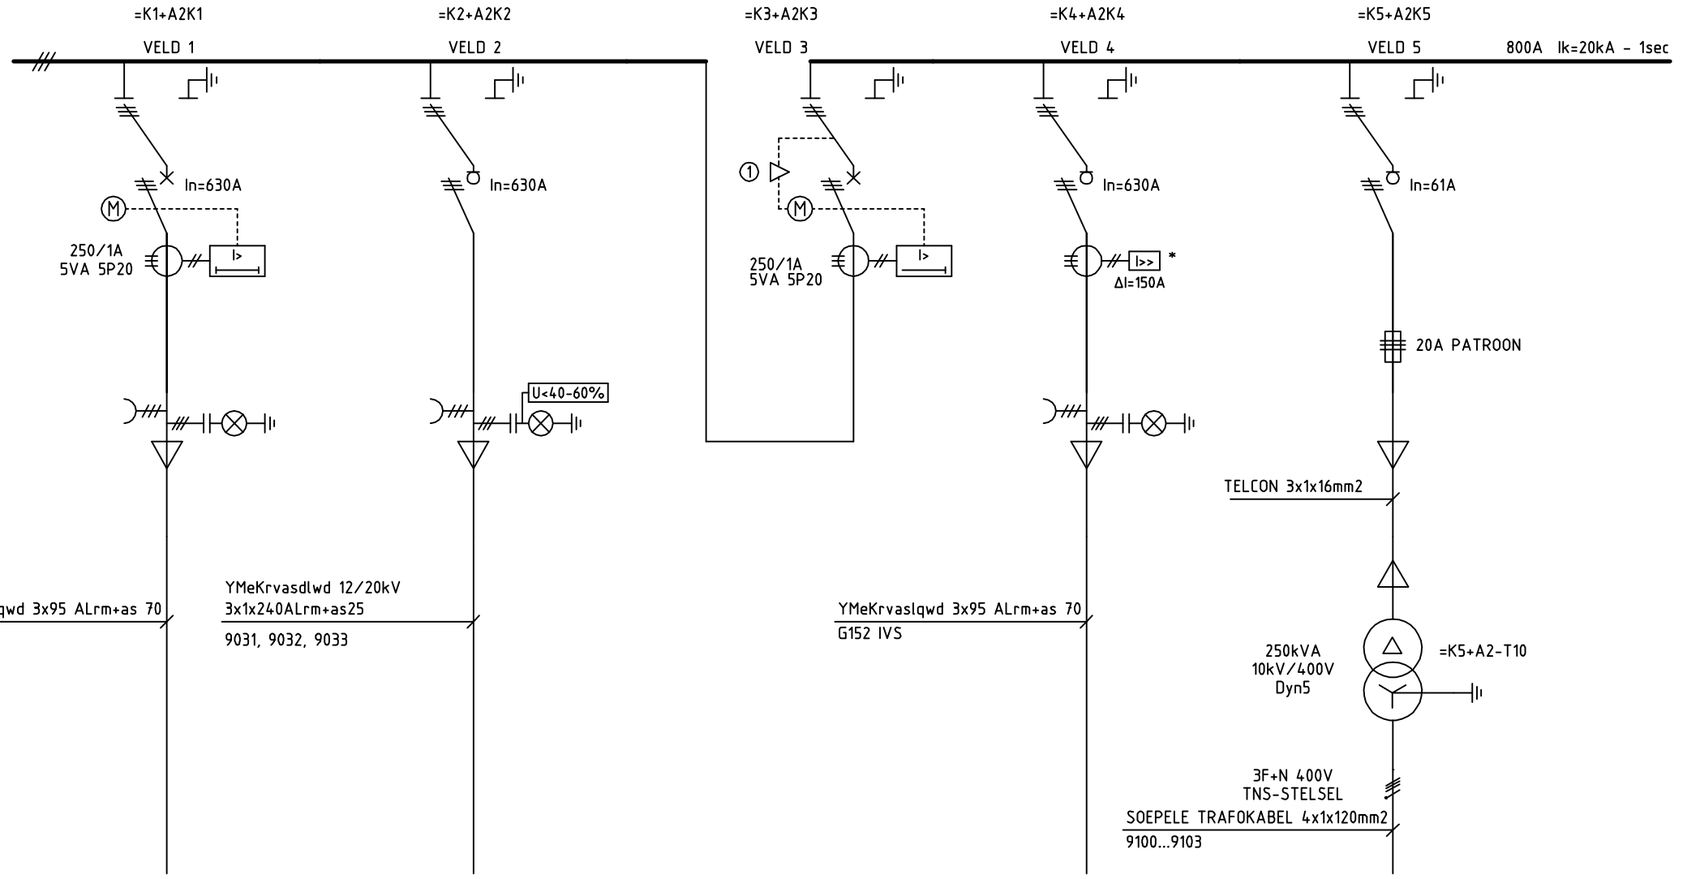


* = KORTSLUITINDICATOR

Objectcode: NVT	Ruimtesoort: NVT	Ruimtenaam: NVT	Etagenummer: NVT
Baanv.verk.: Gdma	Geocode: 666	Kilometerlint: 47,300	
Opdrachtgever: ProRail		Schaal: -	Formaat: A3
		Tekeningnummer PRORAIL: 001147307	

	Datum	Naam
Get.	06-01-2005	TJ
Gec.	06-01-2005	JvH
Gez.	06-01-2005	JvH

TES BETUWEROUTE A15 TRACE
IVS 10 METEREN
10kV INSTALLATIE =K+A2
GRONDSCHEMA

Rev.	Wijziging	Datum	Get.
D			
C			
B			
A	AS-BUILT	2006-11-27	NUON

Vervangt:

IVS047.300IVS0001 — Blad 001

00114/307

DOS-filenaam: C:\DATA\@PR\WORK\047.300 IVS10-MET\6.1 PROJECTTEKENINGEN EN SCHEMA'S\6.1.1 GRONDSCHEMA'S EN PROTECTION PLAN\001147307A_001.DWG (LAYOUT1) Autocad versie: 16.2s (LMS Tech) - 2006/11/27 - 09:04:58