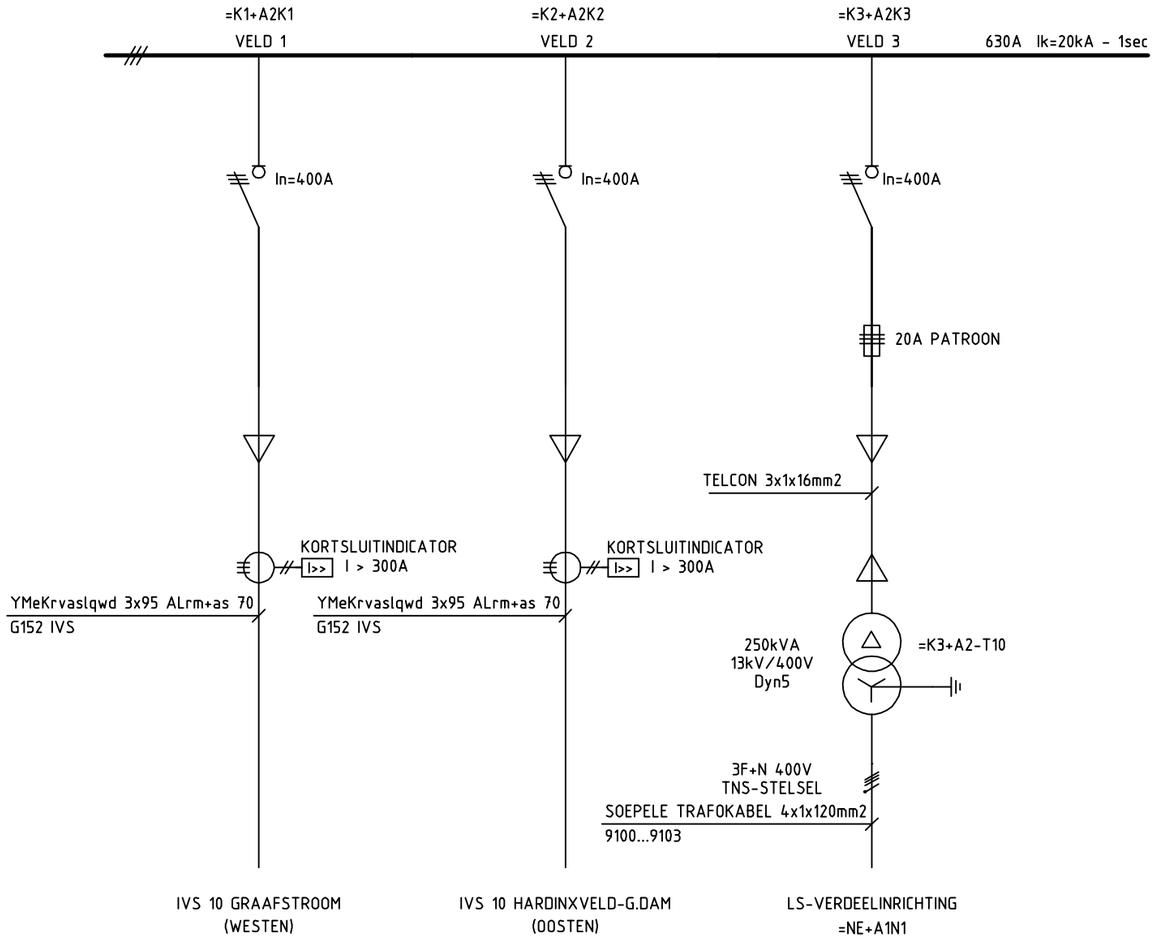


Objectcode: NVT	Ruimtesoort: NVT	Ruimtenaam: NVT	Etagenummer: NVT
Baanv.verk.: Kfh - Gdma	Geocode: 152	Kilometerlint: 8,010	
Opdrachtgever: ProRail		Schaal: -	Formaat: A3
		Tekeningnummer PRORAIL: 001146996	

	Datum	Naam
Get.	06-12-2004	TJ
Gec.	06-12-2004	JvH
Gez.	06-12-2004	JvH

Betuweroute

TES BETUWEROUTE A15 TRACE
IVS 15 PAPENDRECHT
13kV INSTALLATIE =K+A2
GRONDSCHEMA

Rev.	Wijziging	Datum	Get.
D			
C			
B			
A	AS-BUILT	2006-10-28	NUON

Vervangt:

NUON Balfour Beatty Rail

IVS008.010IVS0001

Blad 001

001146996

Autocad versie: 16.2s (LMS Tech) - 2006/10/28 - 07:46:26

DOS-filenaam: C:\DATA\@PR\WERK\008.010 IVS15-PPD\GRONDSCHEMA\001146996L_001.DWG (LAYOUT1)