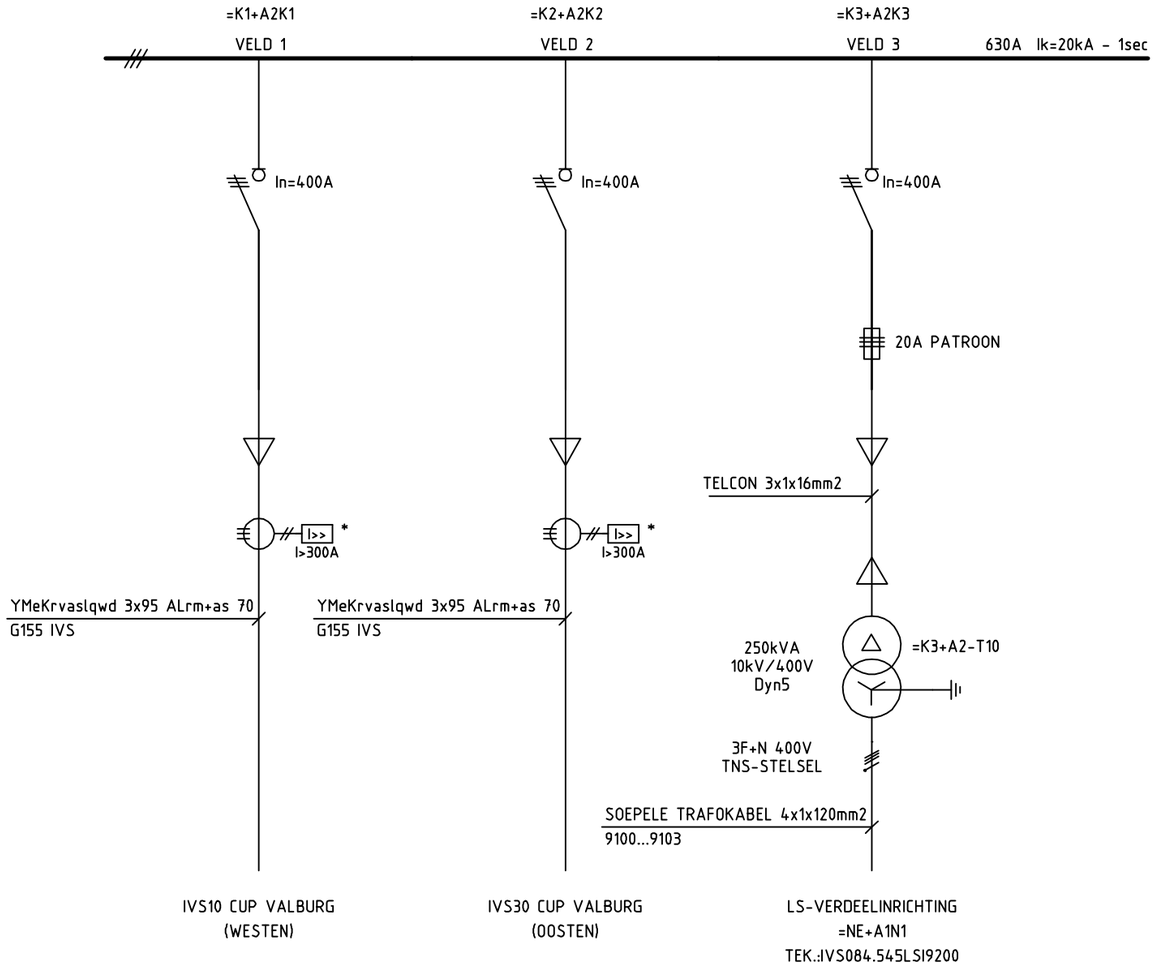


* = KORTSLUITINDICATOR

Objectcode: NVT				Ruimtesoort: NVT	Ruimtenaam: NVT	Etagenummer: NVT
Baanv.verk.: Cup				Geocode: 938	Kilometerlint: 84,207	
Opdrachtgever: ProRail					Schaal: -	Formaat: A3
					Tekeningnummer PRORAIL: 001147275	
Betuweroute					Datum / Naam	TES BETUWEROUTE A15 TRACE IVS 20 CUP VALBURG 10kV INSTALLATIE =K+A2 GRONDSCHEMA
				Get. 06-01-05 TJ		
				Gec. 06-01-05 JvH		
				Gez. 06-01-05 JvH		
D						
C				NUON Balfour Beatty Rail	IVS084.545IVS0001	Blad 001
B						
A	AS-BUILT	2006-11-11	NUON			
Rev.	Wijziging	Datum	Get.	Vervangt:		

001147275

DOS-filenaam: C:\DATA\@PRV\WORK\084.545 IVS20-CUP\6.1 PROJECTTEKENINGEN EN SCHEMA'S\6.1.1 GRONDSCHEMA'S EN PROTECTION PLAN\001147275A_001.DWG (LAYOUT1) Autocad versie: 16.2s (LMS Tech) - 2006/11/11 - 10:11:41