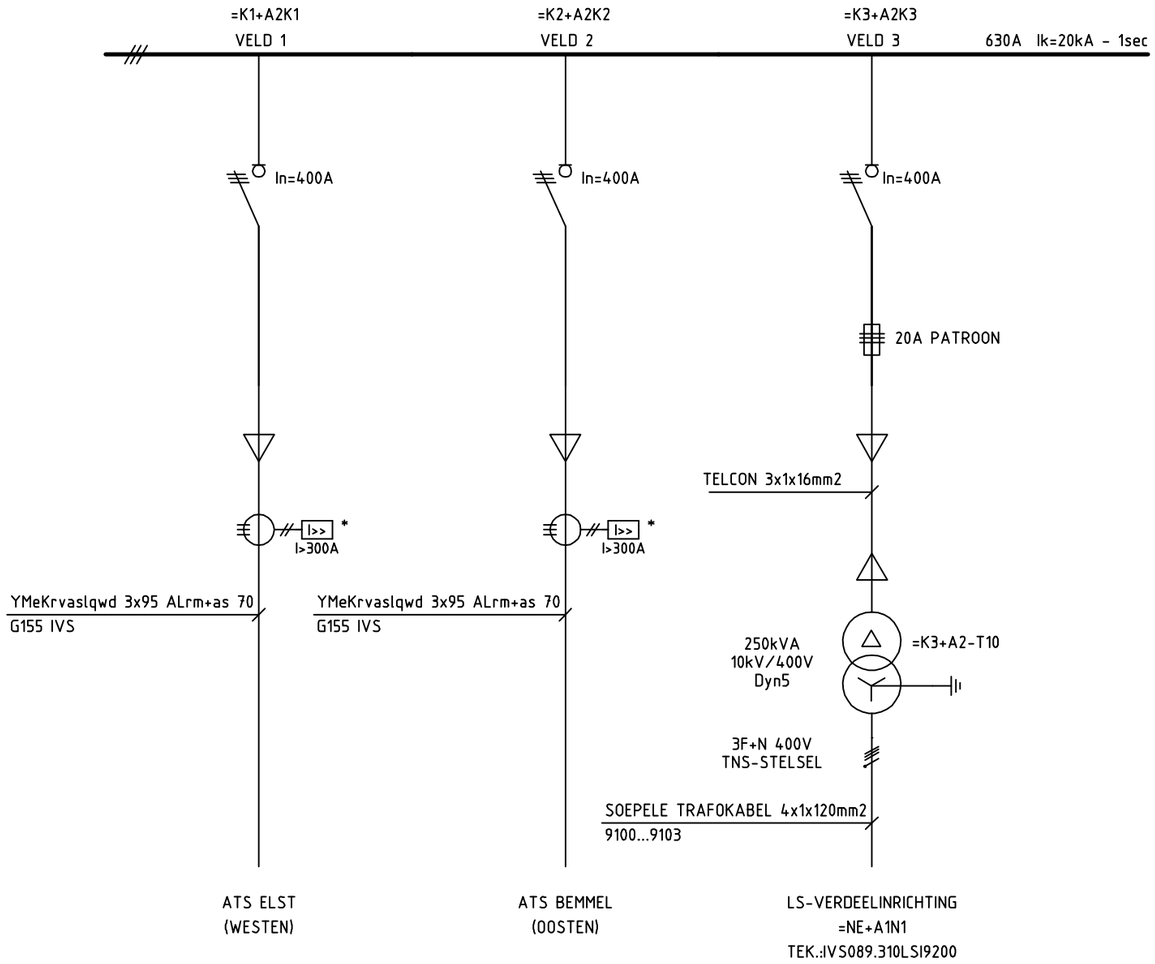


* = KORTSLUITINDICATOR

Objectcode: NVT	Ruimtesoort: NVT	Ruimtenaam: NVT	Etagenummer: NVT
Baanv.verk.: Rsb	Geocode: 512	Kilometerlint: 89,310	
Opdrachtgever: ProRail		Schaal: -	Formaat: A3
		Tekeningnummer PRORAIL: 001147339	

	Datum	Naam
Get.	06-01-05	TJ
Gec.	06-01-05	JvH
Gez.	06-01-05	JvH

Betuweroute

TES BETUWEROUTE A15 TRACE
IVS 20 ELST
10kV INSTALLATIE =K+A2
GRONDSCHEMA

Rev.	Wijziging	Datum	Get.
D			
C			
B			
A	AS-BUILT	2006-11-27	NUON

NUON Balfour Beatty Rail

Vervangt:

IVS089.310IVS0001

Blad 001

001147339

DOS-filenaam: C:\DATA\@PRV\WORK\089.310 IVS20-EST\6.1 PROJECTTEKENINGEN EN SCHEMA'S\6.1.1 GRONDSCHEMA'S EN PROTECTION PLAN\001147339A_001.DWG (LAYOUT1)

Autocad versie: 16.2s (LMS Tech) - 2006/11/27 - 10:30:52