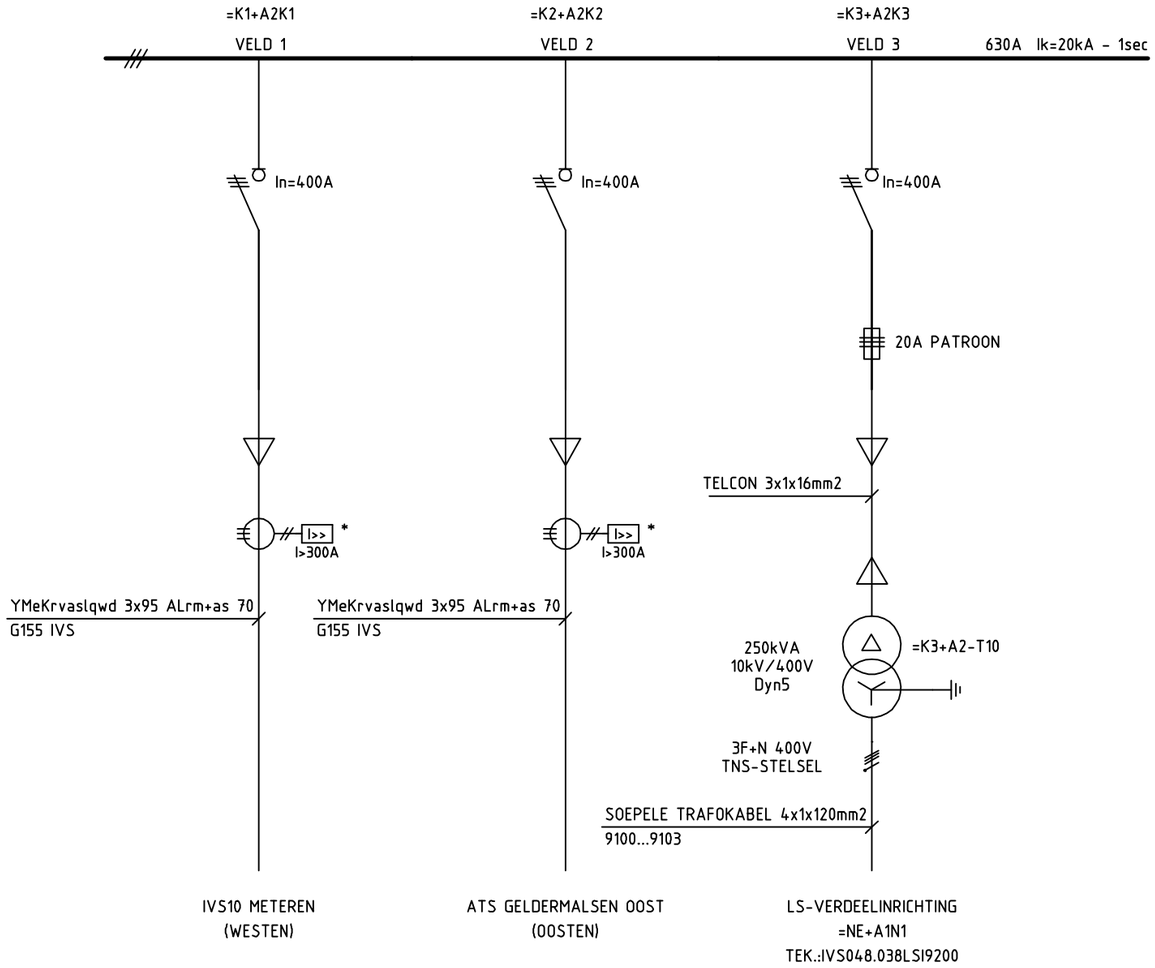


* = KORTSLUITINDICATOR

Objectcode: NVT	Ruimtesoort: NVT	Ruimtenaam: NVT	Etagenummer: NVT
Baanv.verk.: Gdma	Geocode: 666	Kilometerlint: 48,038	
Opdrachtgever: ProRail		Schaal: -	Formaat: A3
		Tekeningnummer PRORAIL: 001147026	

	Datum	Naam
Get.	06-01-05	TJ
Gec.	06-01-05	JvH
Gez.	06-01-05	JvH

Betuweroute

TES BETUWEROUTE A15 TRACE
IVS 20 METEREN
10kV INSTALLATIE =K+A2
GRONDSCHEMA

Rev.	Wijziging	Datum	Get.
D			
C			
B			
A	AS-BUILT	2006-10-28	NUON

NUON Balfour Beatty Rail

IVS048.038IVS0001

Blad 001

Vervangt:

001147026

Autocad versie: 16.2s (LMS Tech) - 2006/10/28 - 09:26:53

DOS-filenaam: C:\DATA\@PR\WERK\048.038 IVS20-MET\GRONDSCHEMA\IVS048.038IVS0001.DWG (LAYOUT1)