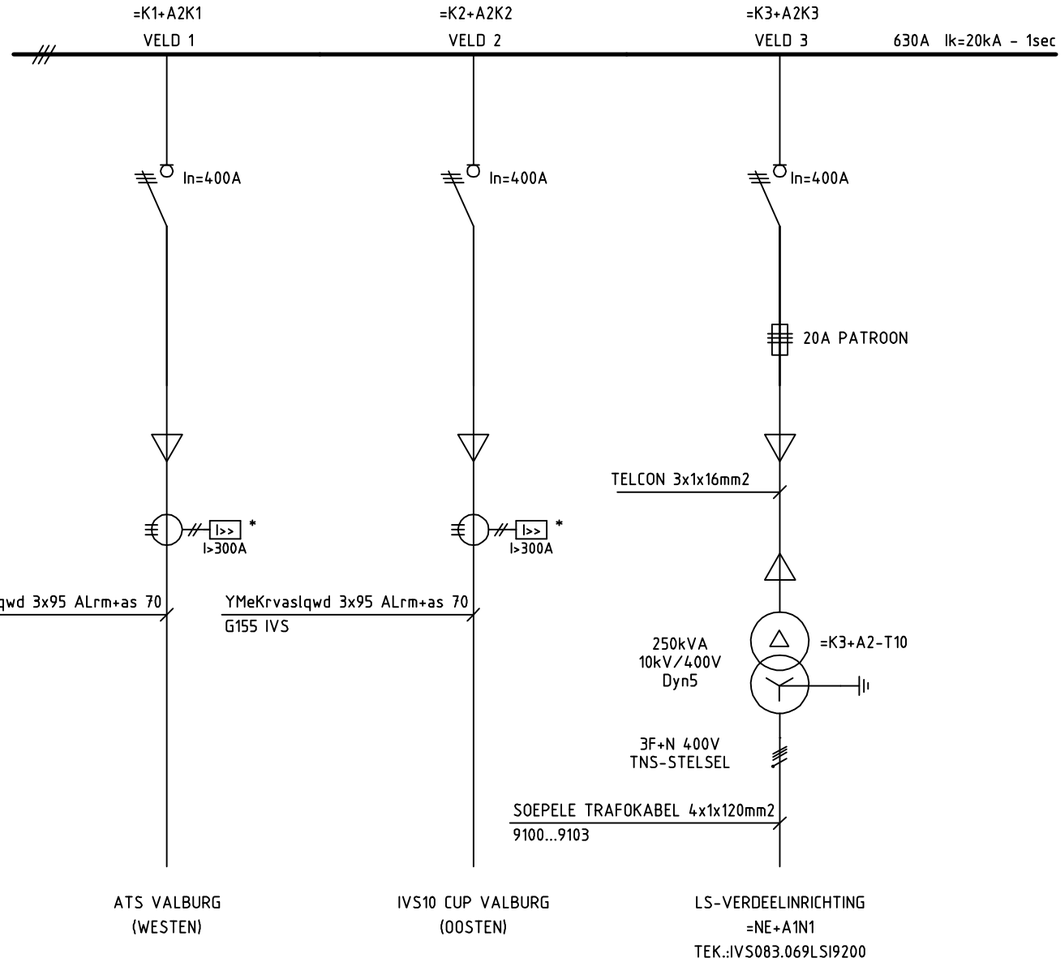


* = KORTSLUITINDICATOR

Objectcode: NVT				Ruimtesoort: NVT	Ruimtenaam: NVT	Etagenummer: NVT
Baanv.verk.: Gdma - Rsb				Geocode: 155	Kilometerlint: 83,069	
Opdrachtgever: ProRail					Schaal: -	Formaat: A3
					Tekeningnummer PRORAIL: 001147261	
Betuweroute					Datum / Naam	TES BETUWEROUTE A15 TRACE IVS 20 VALBURG 10kV INSTALLATIE =K3+A2 GRONDSCHEMA
				Get.	06-01-05 TJ	
				Gec.	06-01-05 JvH	
				Gez.	06-01-05 JvH	
D						
C				NUON Balfour Beatty Rail	IVS083.069IVS0001	Blad 001
B						
A	AS-BUILT	2006-11-10	NUON			
Rev.	Wijziging	Datum	Get.	Vervangt:		

001147261

DOS-filenaam: C:\DATA\@PR\WORK\083.069 IVS20-VAL\6.1 PROJECTTEKENINGEN EN SCHEMA'S\6.1.1 GRONDSCHEMA'S EN PROTECTION PLAN\001147261A_001.DWG (LAYOUT1)

Autocad versie: 16.2s (LMS Tech) - 2006/11/10 - 16:43:48