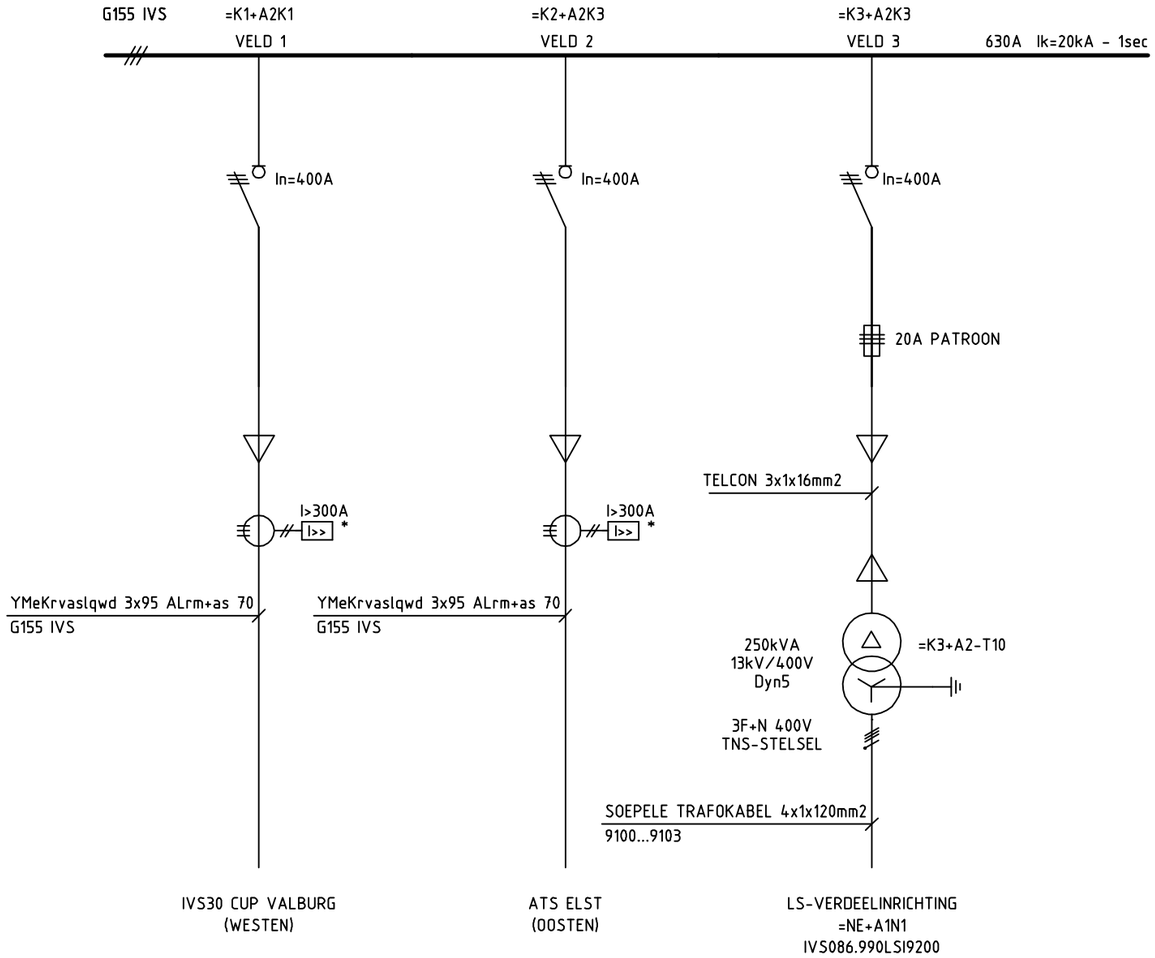


* = KORTSLUITINDICATOR

Objectcode: NVT				Ruimtesoort: NVT	Ruimtenaam: NVT	Etagenummer: NVT
Baanv.verk.: Cup				Geocode: 938	Kilometerlint: 86,990	
Opdrachtgever: ProRail					Schaal: -	Formaat: A3
					Tekeningnummer PRORAIL: 001147114	
Betuweroute				Datum / Naam	TES BETUWEROUTE A15 TRACE IVS 40 CUP VALBURG 10kV INSTALLATIE =K+A2 GRONDSCHEMA	
				Get. 06-01-05 TJ		
				Gec. 06-01-05 JvH		
				Gez. 06-01-05 JvH		
D						
C				NUON Balfour Beatty Rail	IVS086.990IVS0001	Blad 001
B						
A	AS-BUILT	2006-10-28	NUON			
Rev.	Wijziging	Datum	Get.	Vervangt:		

001147114

Autocad versie: 16.2s (LMS Tech) - 2006/10/28 - 14:34:09

DOS-filenaam: C:\DATA\@PR\WERK\086.990 IVS40-CUP\GRONDSCHEMA\IVS086.990IVS0001.DWG (LAYOUT1)