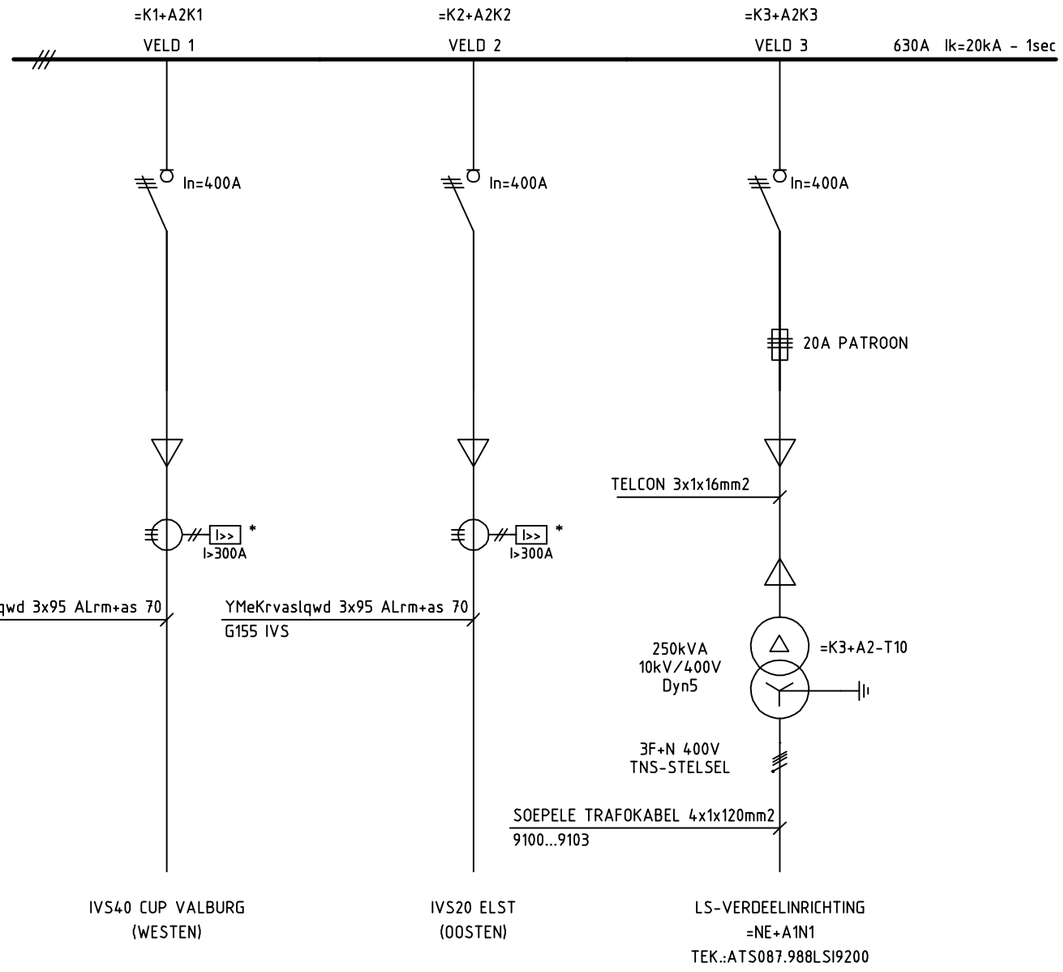


* = KORTSLUITINDICATOR

Objectcode: NVT				Ruimtesoort: NVT	Ruimtenaam: NVT	Etagenummer: NVT
Baanv.verk.: Rsb				Geocode: 512	Kilometerlint: 87,988	
Opdrachtgever: ProRail					Schaal: -	Formaat: A3
					Tekeningnummer PRORAIL: 001147323	
Betuweroute					Datum / Naam	TES BETUWEROUTE A15 TRACE ATS ELST 10kV INSTALLATIE =K+A2 GRONDSCHEMA
				Get.	06-01-05 TJ	
				Gec.	06-01-05 JvH	
				Gez.	06-01-05 JvH	
D						
C						
B				NUON Balfour Beatty Rail		ATS087.988IVS0001 Blad 001
A	AS-BUILT	2006-11-27	NUON			
Rev.	Wijziging	Datum	Get.	Vervangt:		

001147323

DOS-filenaam: C:\DATA\@PR\WORK\087.988 ATS-EST\6.1 PROJECTTEKENINGEN EN SCHEMA'S\6.1.1 GRONDSCHEMA'S EN PROTECTION PLAN\001147323A_001.DWG (LAYOUT1)

Autocad versie: 16.2s (LMS Tech) - 2006/11/27 - 09:52:36