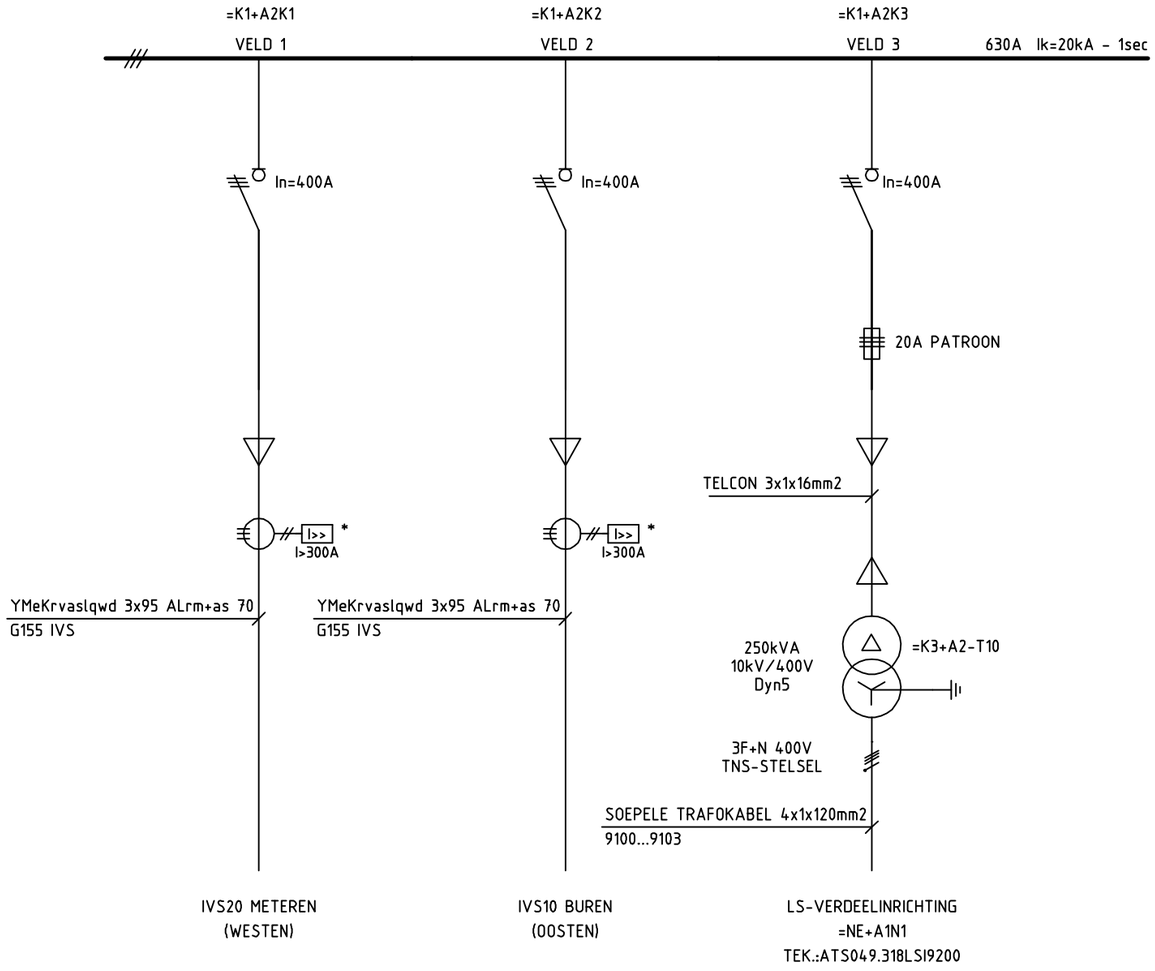


* = KORTSLUITINDICATOR

Objectcode: NVT				Ruimtesoort: NVT	Ruimtenaam: NVT	Etagenummer: NVT
Baanv.verk.: Gdma - Rsb				Geocode: 155	Kilometerlint: 49,318	
Opdrachtgever: ProRail					Schaal: -	Formaat: A3
					Tekeningnummer PRORAIL: 001147040	
Betuweroute				Datum / Naam	TES BETUWEROUTE A15 TRACE ATS GELDERMALSEN OOST 10kV INSTALLATIE =K+A2 GRONDSCHEMA	
				Get. 06-01-05 TJ		
				Gec. 06-01-05 JvH		
				Gez. 06-01-05 JvH		
D						
C				NUON Balfour Beatty Rail	ATS049.318IVS0001	Blad 001
B						
A	AS-BUILT	2006-10-28	NUON			
Rev.	Wijziging	Datum	Get.	Vervangt:		

00114 7040

Autocad versie: 16.2s (LMS Tech) - 2006/10/28 - 10:05:32

DOS-filenaam: C:\DATA\@PR\WERK\049.318 ATS-GDMO\GRONDSCHEMA\ATS049.318IVS0001.DWG (LAYOUT1)