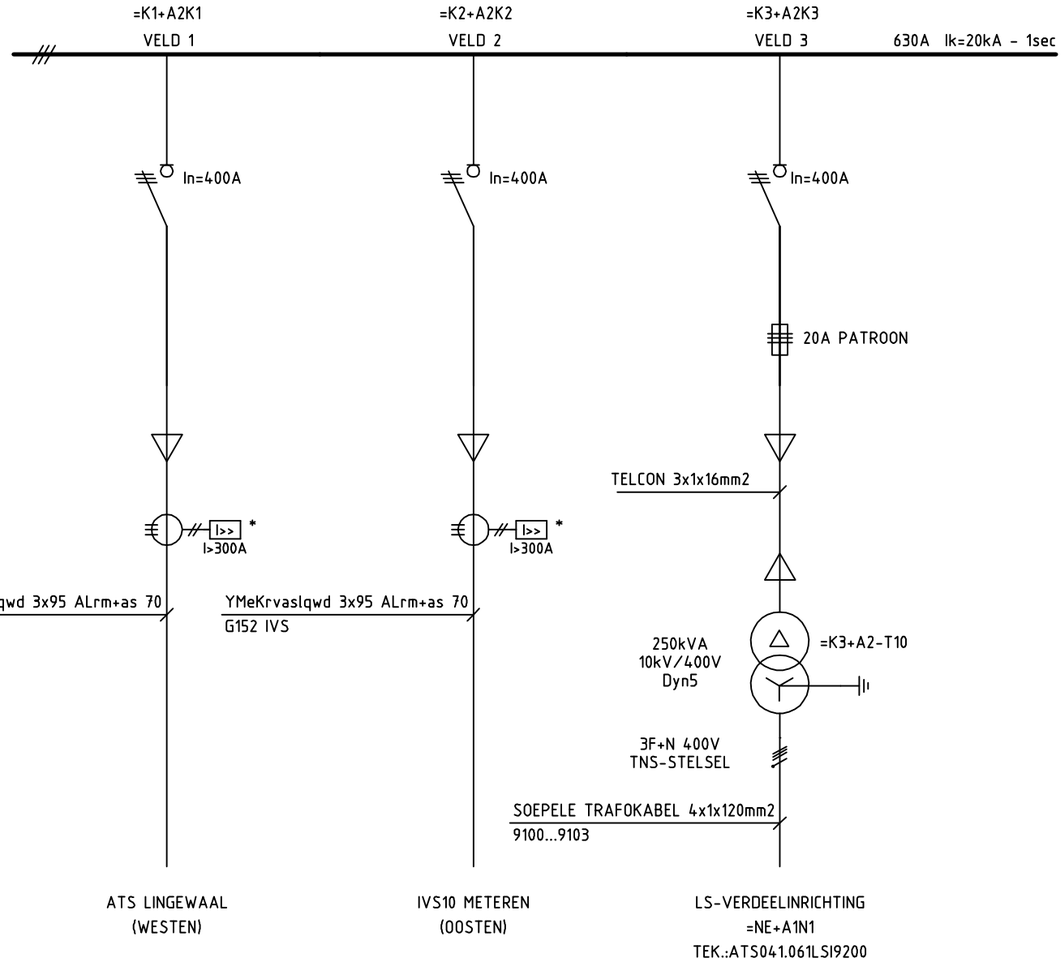


* = KORTSLUITINDICATOR

Objectcode: NVT	Ruimtesoort: NVT	Ruimtenaam: NVT	Etagenummer: NVT
Baanv.verk.: Kfh - Gdma	Geocode: 152	Kilometerlint: 41,061	
Opdrachtgever: ProRail		Schaal: -	Formaat: A3
		Tekeningnummer PRORAIL: 001147196	

	Datum	Naam
Get.	06-01-05	TJ
Gec.	06-01-05	JvH
Gez.	06-01-05	JvH

Betuweroute

TES BETUWEROUTE A15 TRACE
ATS GELDERMALSEN WEST
10kV INSTALLATIE =K+A2
GRONDSCHEMA

Rev.	Wijziging	Datum	Get.
D			
C			
B			
A	AS-BUILT	JAN-2006	RW

NUON Balfour Beatty Rail

ATS041.061IVS0001

Blad 001

Vervangt:

001147196

DOS-filenaam: C:\DATA\@PR\WORK\041.061 ATS-GDMW\6.1 PROJECTTEKENINGEN EN SCHEMA'S\6.1.1 GRONDSCHEMA'S EN PROTECTION PLAN\001147196A_001.DWG (LAYOUT1)

Autocad versie: 16.2s (LMS Tech) - 2006/11/10 - 14:00:42