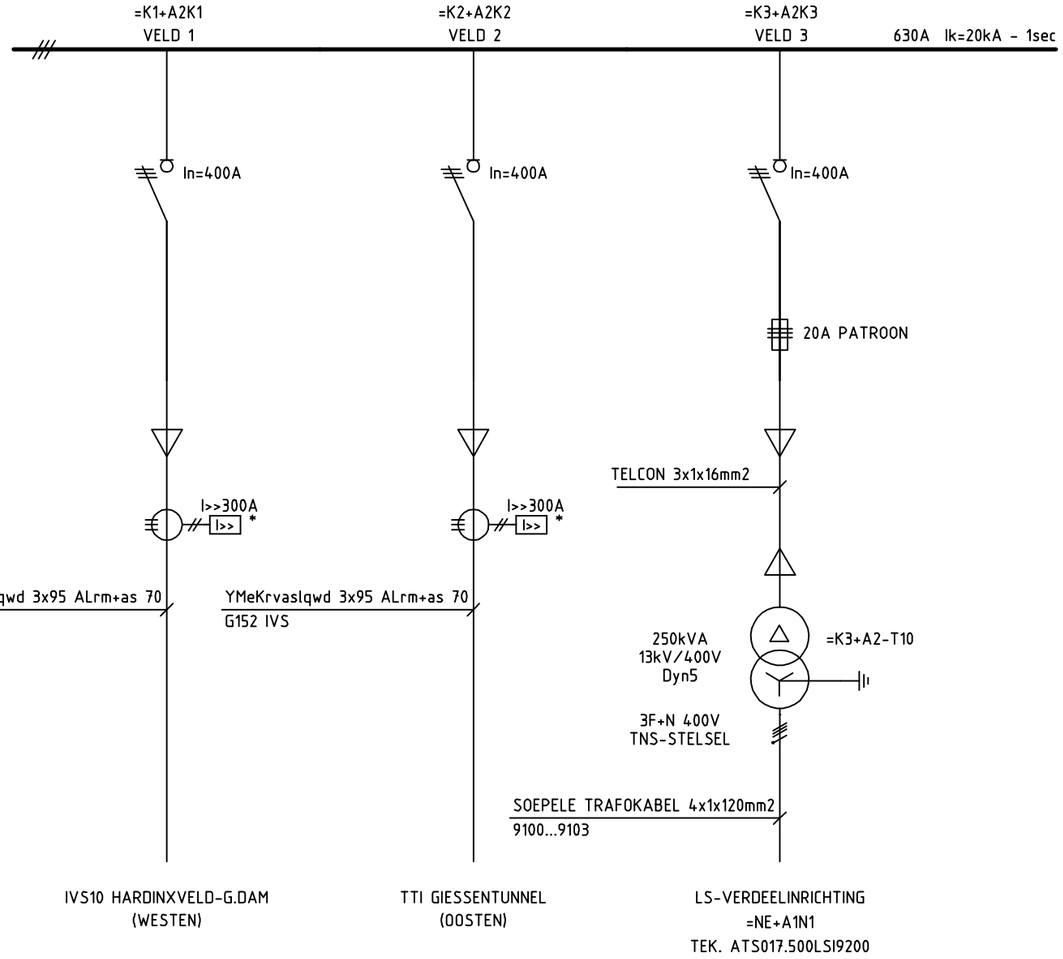


* = KORTSLUITINDICATOR

Objectcode: NVT	Ruimtesoort: NVT	Ruimtenaam: NVT	Etagenummer: NVT
Baanv.verk.: Kfh - Gdma	Geocode: 152	Kilometerlint: 17,500	
Opdrachtgever: ProRail		Schaal: -	Formaat: A3
		Tekeningnummer PRORAIL: 001147128	

Betuweroute

	Datum	Naam
Get.	30-08-2005	PFe
Gec.	30-08-2005	JvH
Gez.	30-08-2005	JvH

TES BETUWEROUTE A15 TRACE
ATS GIESSENLANDEN
13kV INSTALLATIE =K+A2
GRONDSCHEMA

Rev.	Wijziging	Datum	Get.
D			
C			
B			
A	AS-BUILT	2006-11-10	NUON

NUON Balfour Beatty Rail

ATS017.500IVS0001

Blad 001

Vervangt:

DOS-filenaam: C:\DATA\@PR\WORK\017.500 ATS-GLD\6.1 PROJECTTEKENINGEN EN SCHEMA'S\6.1.1 GRONDSCHEMA'S EN PROTECTION PLAN\001147128A_001.DWG (LAYOUT1)

Autocad versie: 16.2s (LMS Tech) - 2006/11/10 - 09:02:33

001147128