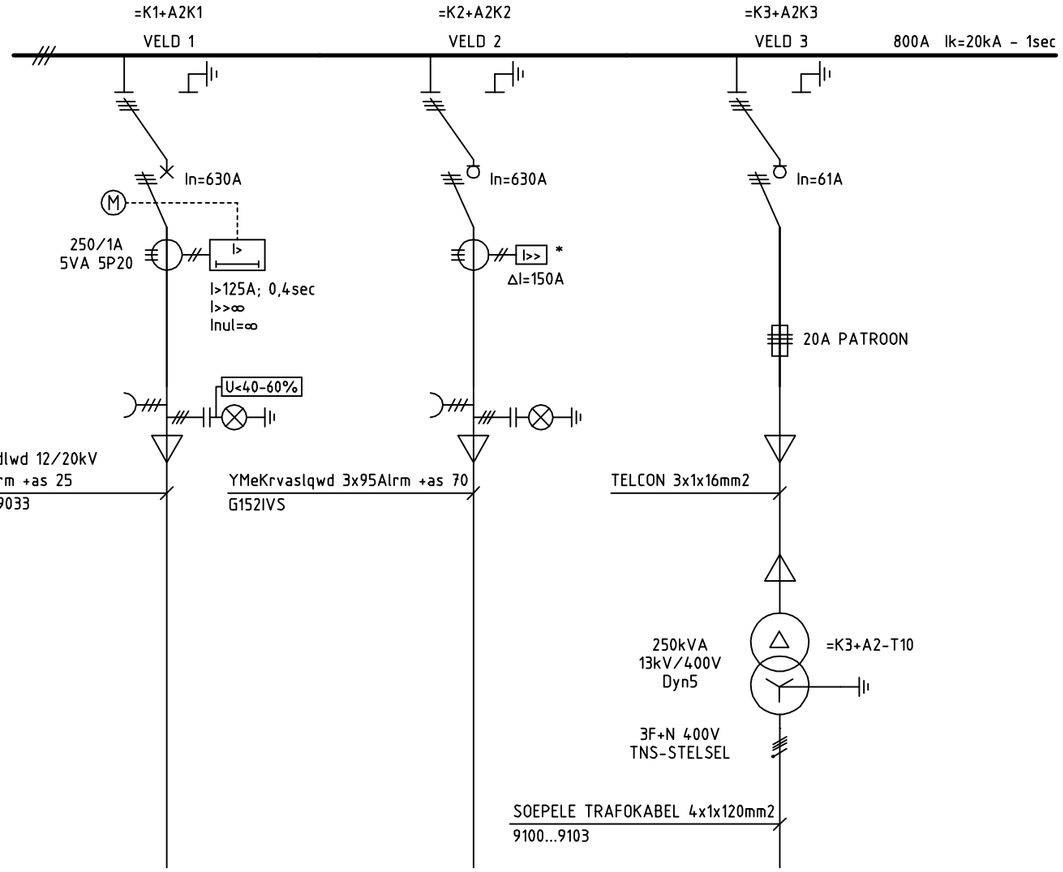


* = KORTSLUITINDICATOR

Objectcode: NVT			Ruimtesoort: NVT	Ruimtenaam: NVT	Etagenummer: NVT
Baanv.verk.: Kfh - Gdma			Geocode: 152	Kilometerlint: 25,625	
Opdrachtgever: ProRail				Schaal: -	Formaat: A3
				Tekeningnummer PRORAIL: 001147151	
Betuweroute				TES BETUWEROUTE A15 TRACE ATS GORINCHEM 13kV INSTALLATIE =K+A2 GRONDSCHEMA	
D					
C					
B				NUON Balfour Beatty Rail	ATS025.625IVS0001 Blad 001
A	AS-BUILT	2006-11-10	NUON		
Rev.	Wijziging	Datum	Get.	Vervangt:	

	Datum	Naam
Get.	06-12-2004	TJ
Gec.	06-12-2004	JvH
Gez.	06-12-2004	JvH

001147100 001147151

DOS-filenaam: C:\DATA\@PR\WORK\025.625 ATS-GR\6.1 PROJECTTEKENINGEN EN SCHEMA'S\6.1.1 GRONDSCHEMA'S EN PROTECTION PLAN\001147151A_001.DWG (LAYOUT1)

Autocad versie: 16.2s (LMS Tech) - 2006/11/27 - 20:24:08