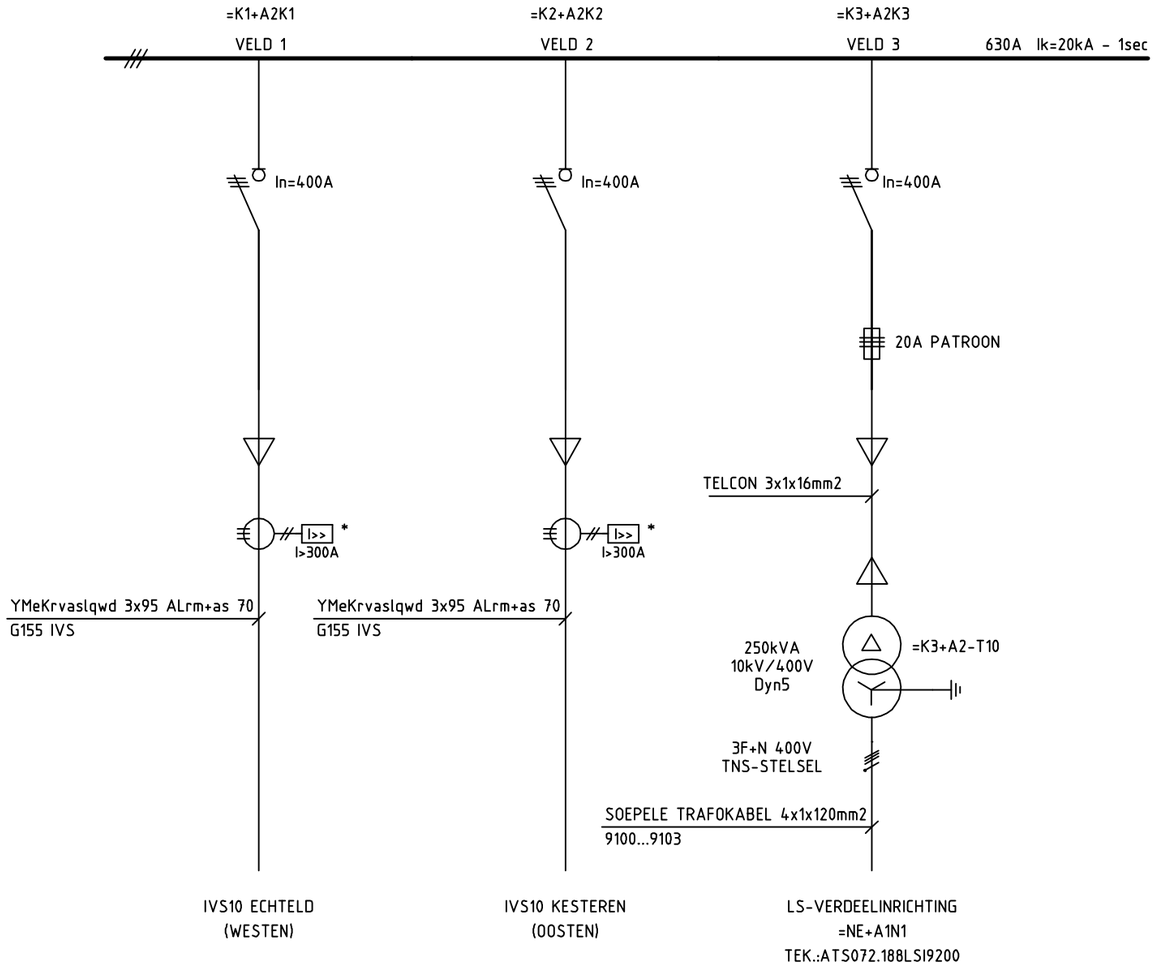


* = KORTSLUITINDICATOR

Objectcode: NVT	Ruimtesoort: NVT	Ruimtenaam: NVT	Etagenummer: NVT
Baanv.verk.: Gdma - Rsb	Geocode: 155	Kilometerlint: 72,188	
Opdrachtgever: ProRail		Schaal: -	Formaat: A3
		Tekeningnummer PRORAIL: 001147211	

	Datum	Naam
Get.	06-01-05	TJ
Gec.	06-01-05	JvH
Gez.	06-01-05	JvH

Betuweroute

TES BETUWEROUTE A15 TRACE
ATS KESTEREN
10kv INSTALLATIE =K+A2
GRONDSCHEMA

Rev.	Wijziging	Datum	Get.
D			
C			
B			
A	AS-BUILT	2006-11-10	NUON

NUON Balfour Beatty Rail

Vervangt:

ATS072.188IVS0001

Blad 001

001147211

DOS-filenaam: C:\DATA\@PRV\WORK\072.188 ATS-KTR\6.1 PROJECTTEKENINGEN EN SCHEMA'S\6.1.1 GRONDSCHEMA'S EN PROTECTION PLAN\001147211A_001.DWG (LAYOUT1)

Autocad versie: 16.2s (LMS Tech) - 2006/11/10 - 14:36:26