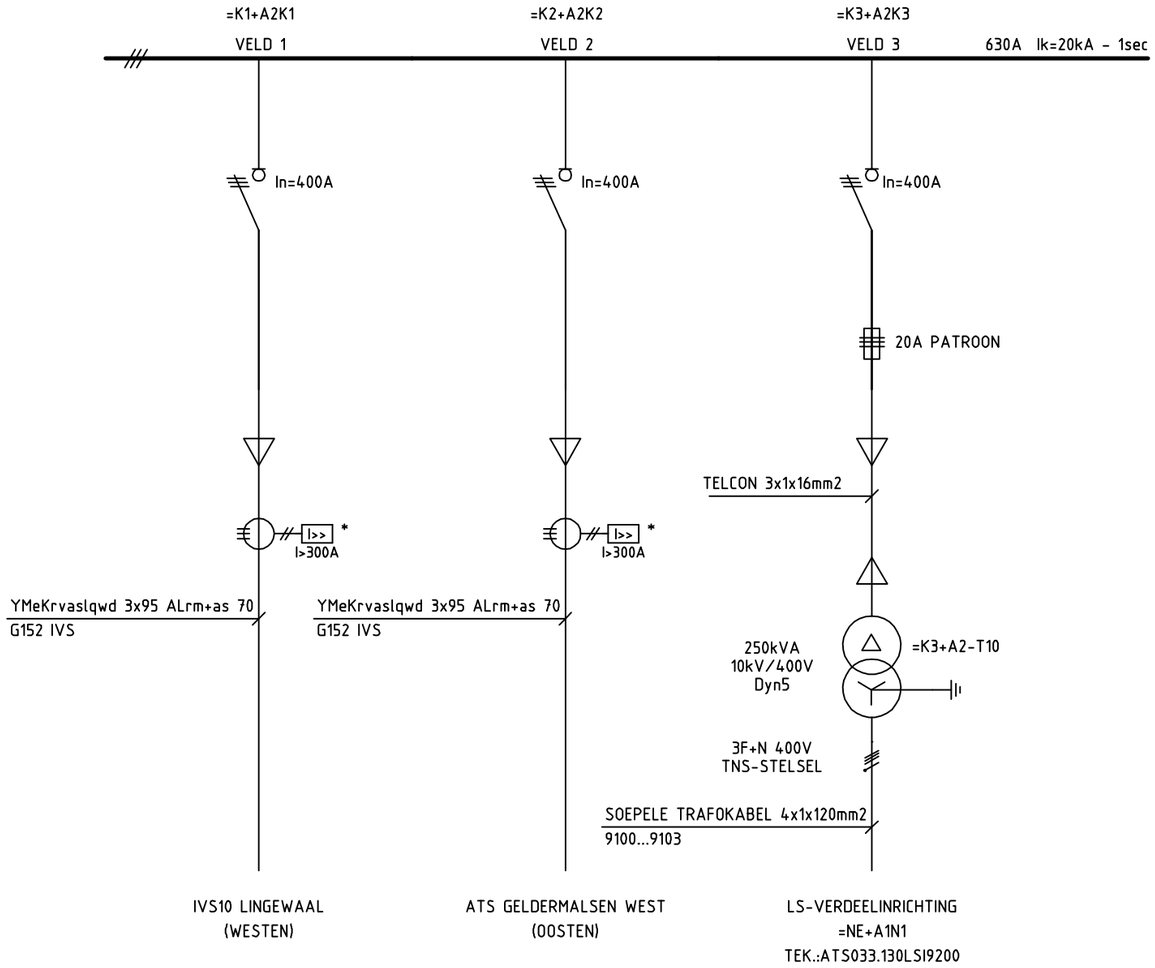


* = KORTSLUITINDICATOR

Objectcode: NVT				Ruimtesoort: NVT	Ruimtenaam: NVT	Etagenummer: NVT
Baanv.verk.: Kfh - Gdma				Geocode: 152	Kilometerlint: 33,130	
Opdrachtgever: ProRail					Schaal: -	Formaat: A3
					Tekeningnummer PRORAIL: 001147181	
Betuweroute				Datum / Naam	TES BETUWEROUTE A15 TRACE ATS LINGEWAAL 10kV INSTALLATIE =K+A2 GRONDSCHEMA	
				Get. 06-01-05 TJ		
				Gec. 06-01-05 JvH		
				Gez. 06-01-05 JvH		
D						
C				NUON Balfour Beatty Rail	ATS033.130IVS0001	Blad 001
B						
A	AS-BUILT	2006-11-10	NUON			
Rev.	Wijziging	Datum	Get.	Vervangt:		

001147181

DOS-filenaam: C:\DATA\@PRV\WORK\033.130 ATS-LGW\6.1 PROJECTTEKENINGEN EN SCHEMA'S\6.1.1 GRONDSCHEMA'S EN PROTECTION PLAN\001147181A_001.DWG (LAYOUT1)

Autocad versie: 16.2s (LMS Tech) - 2006/11/10 - 12:47:51