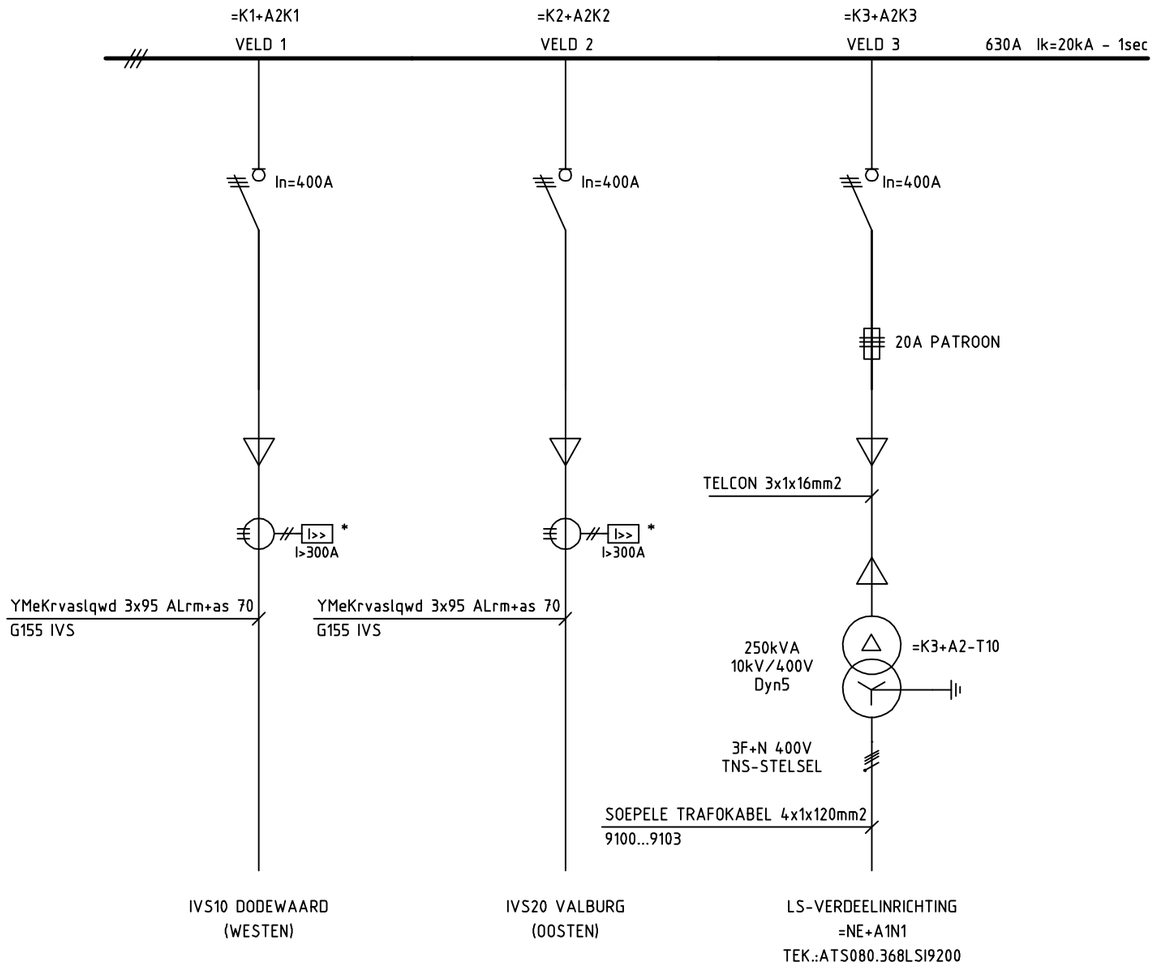


* = KORTSLUITINDICATOR

Objectcode: NVT				Ruimtesoort: NVT	Ruimtenaam: NVT	Etagenummer: NVT
Baanv.verk.: Gdma - Rsb				Geocode: 155	Kilometerlint: 80,368	
Opdrachtgever: ProRail					Schaal: -	Formaat: A3
					Tekeningnummer PRORAIL: 001147242	
Betuweroute				Datum / Naam	TES BETUWEROUTE A15 TRACE ATS VALBURG 10kV INSTALLATIE =K+A2 GRONDSCHEMA	
				Get. 06-01-05 TJ		
				Gec. 06-01-05 JvH		
				Gez. 06-01-05 JvH		
D						
C				NUON Balfour Beatty Rail	ATS080.368IVS0001	Blad 001
B						
A	AS-BUILT	2006-11-10	NUON			
Rev.	Wijziging	Datum	Get.	Vervangt:		

DOS-filenaam: C:\DATA\@PR\WORK\080.368 ATS-VAL\6.1 PROJECTTEKENINGEN EN SCHEMA'S\6.1.2 OPSTELLINGS- KABELTRACE EN SPARINGSTEKENINGEN\001147242A_001.DWG (LAYOUT1) Autocad versie: 16.2s (LMS Tech) - 2006/11/10 - 15:39:59

001147242